



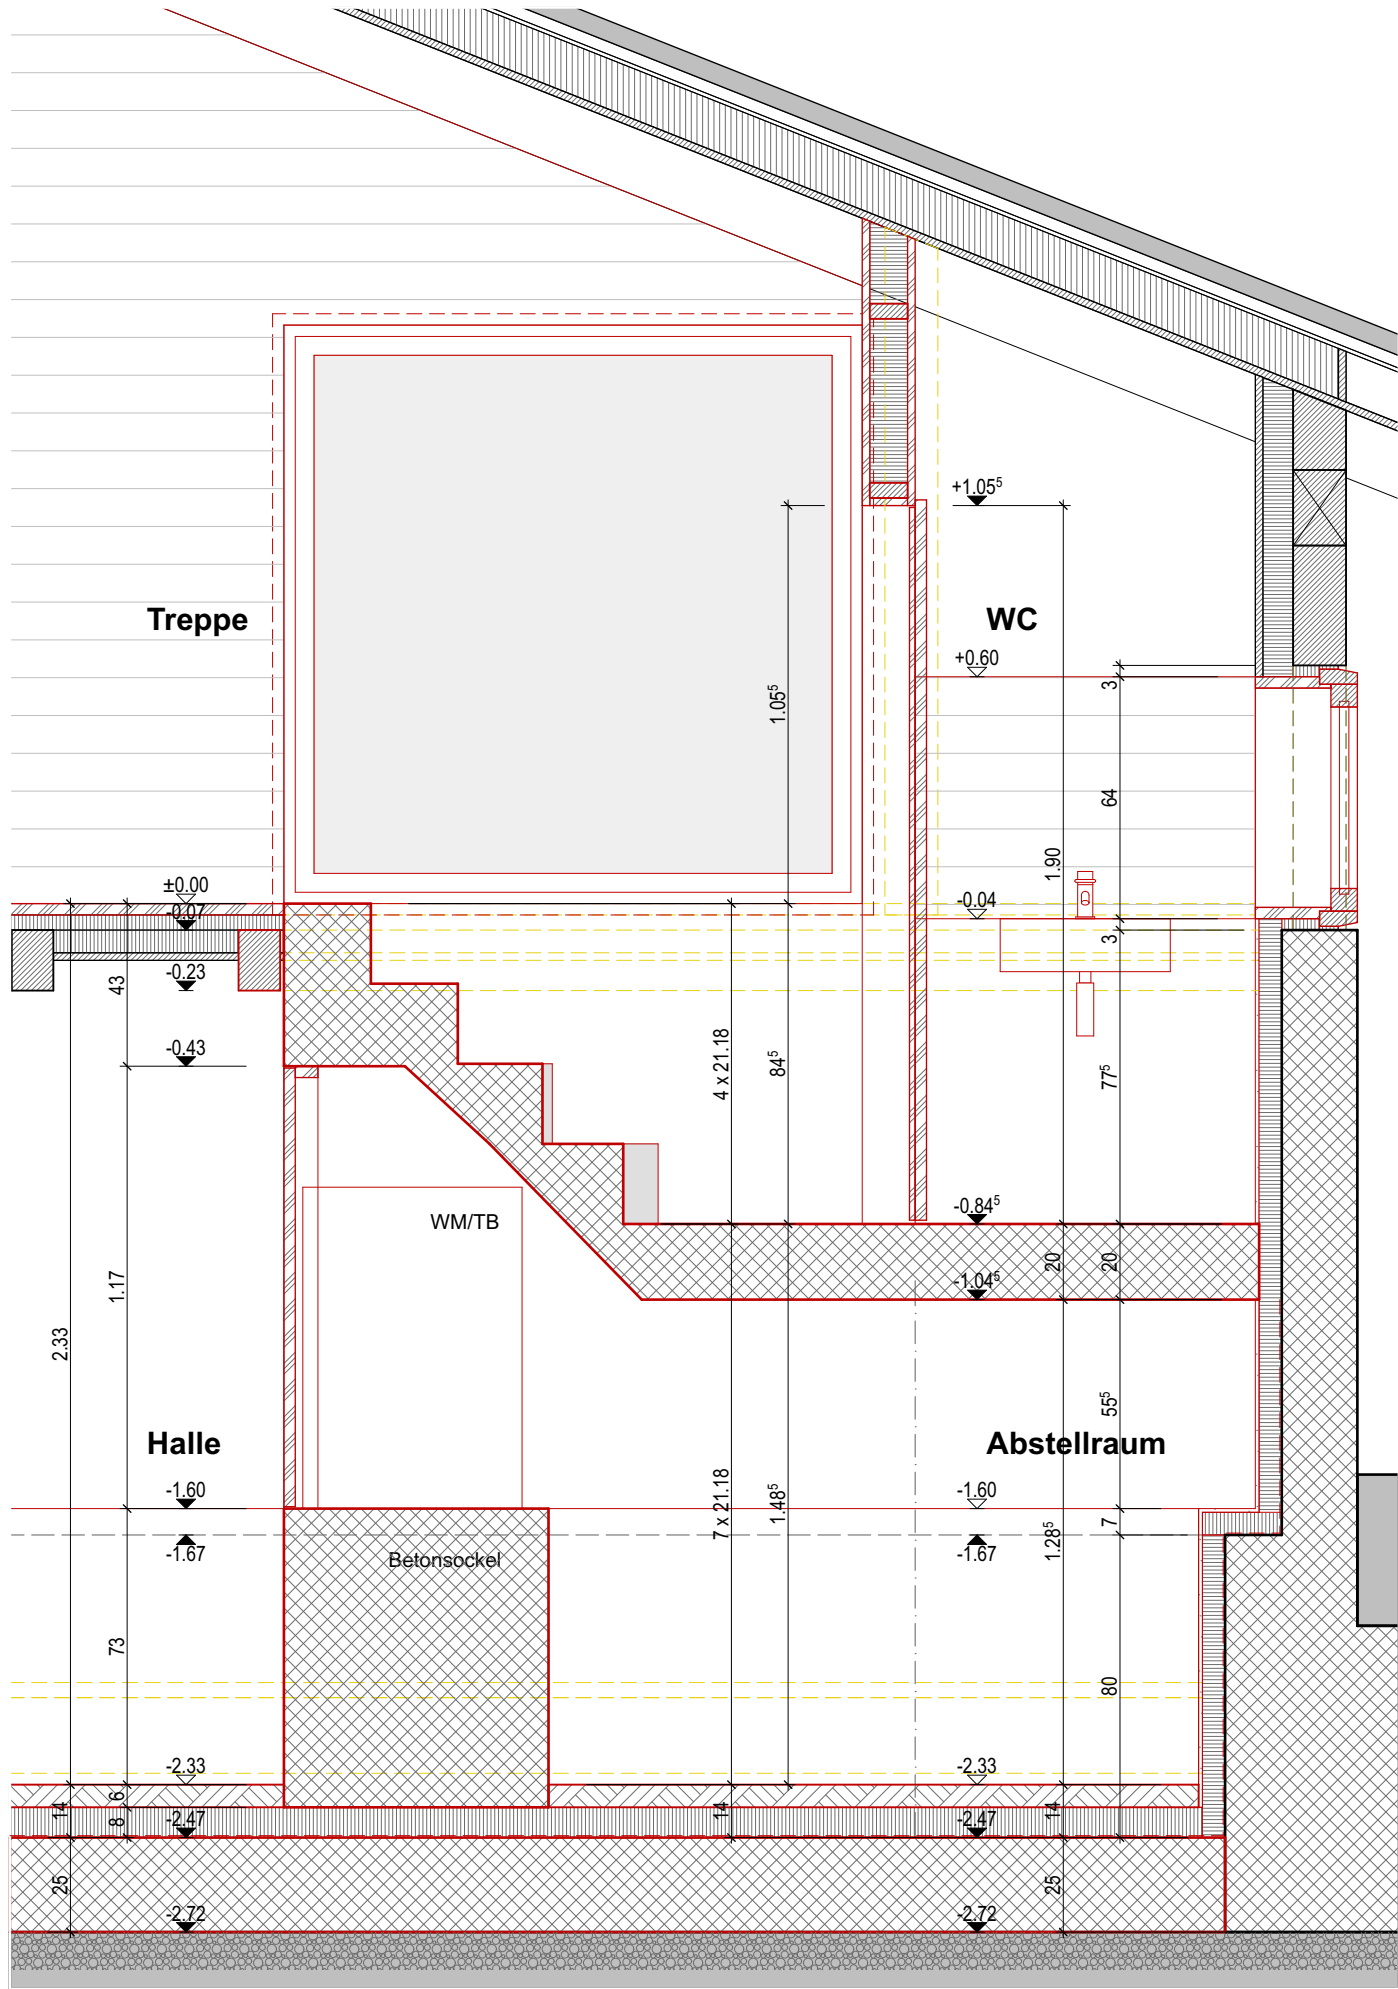


Schnitt 2

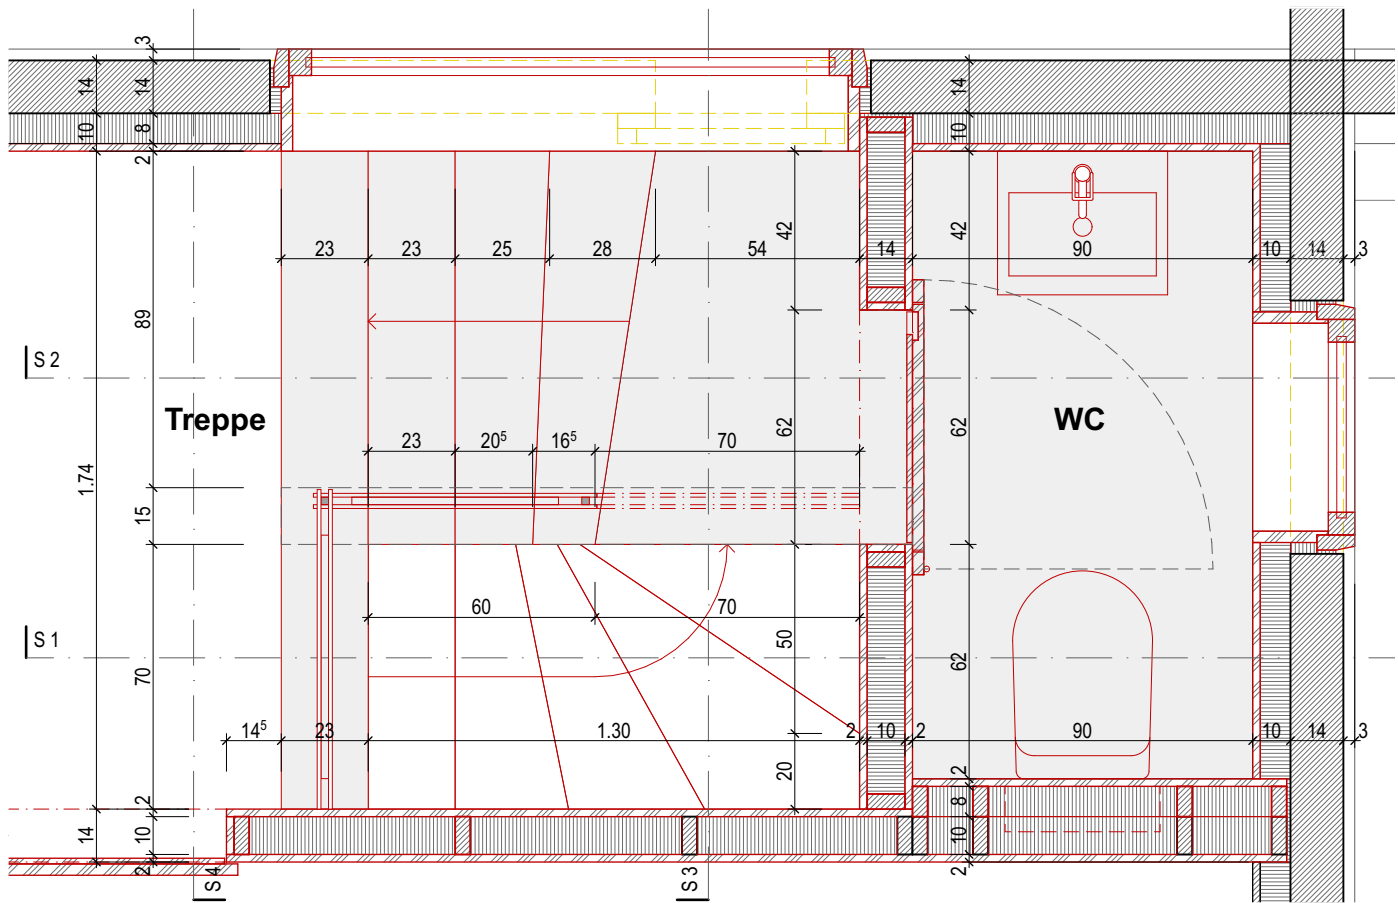

Grundriss Obergeschoss

Treppe aus der Halle (KG)

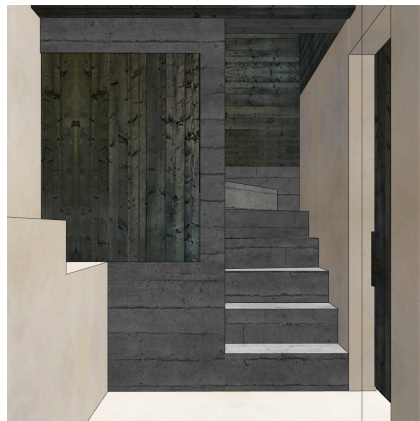

3D-Treppenschnitt (Richtung Norden)



3D-Treppenschnitt (Richtung Süden)



Sämtliche Masse sind vom Unternehmer am Bau zu messen und zu überprüfen.
Allfällige Massdifferenzen und/oder Unstimmigkeiten zu den Plänen sind dem Architekten/Bauleiter zu melden. Die definitive Ausführung ist durch den Architekten/Bauleiter freizugeben.

- Legende
- Bestand
 - Abbruch
 - Neu

1702

Umbau Chalet Quilucru /// Zeneggen

± 0.00 = OKFB OG Bestand

Bauvorhaben:	Umbau Chalet Quilucru /// Zeneggen	GS-Nr. 769	Altzeneggenstrasse 45, 3934 Zeneggen
Auftraggeberin:	Frau Karin von Ah	Obergrundstrasse 59, 6003 Luzern /// T +41 (0) 79 648 34 33	
Architekten:	ATELIER BRANDAU CICCARDINI Architekten FH SIA GmbH	St. Karlstrasse 13c, 6004 Luzern /// T +41 (0) 41 240 44 40	

Pl.Nr.: 540_211.2

Betontreppe /// Obergeschoss, Schnitt 2

REVISIONSPLAN

Gez.: 08.04.19 dc Rev.: Datei: 1702_Revision.pln Gr.: 297/420 Mst.: 1:20