




1. Obergeschoss 1:100

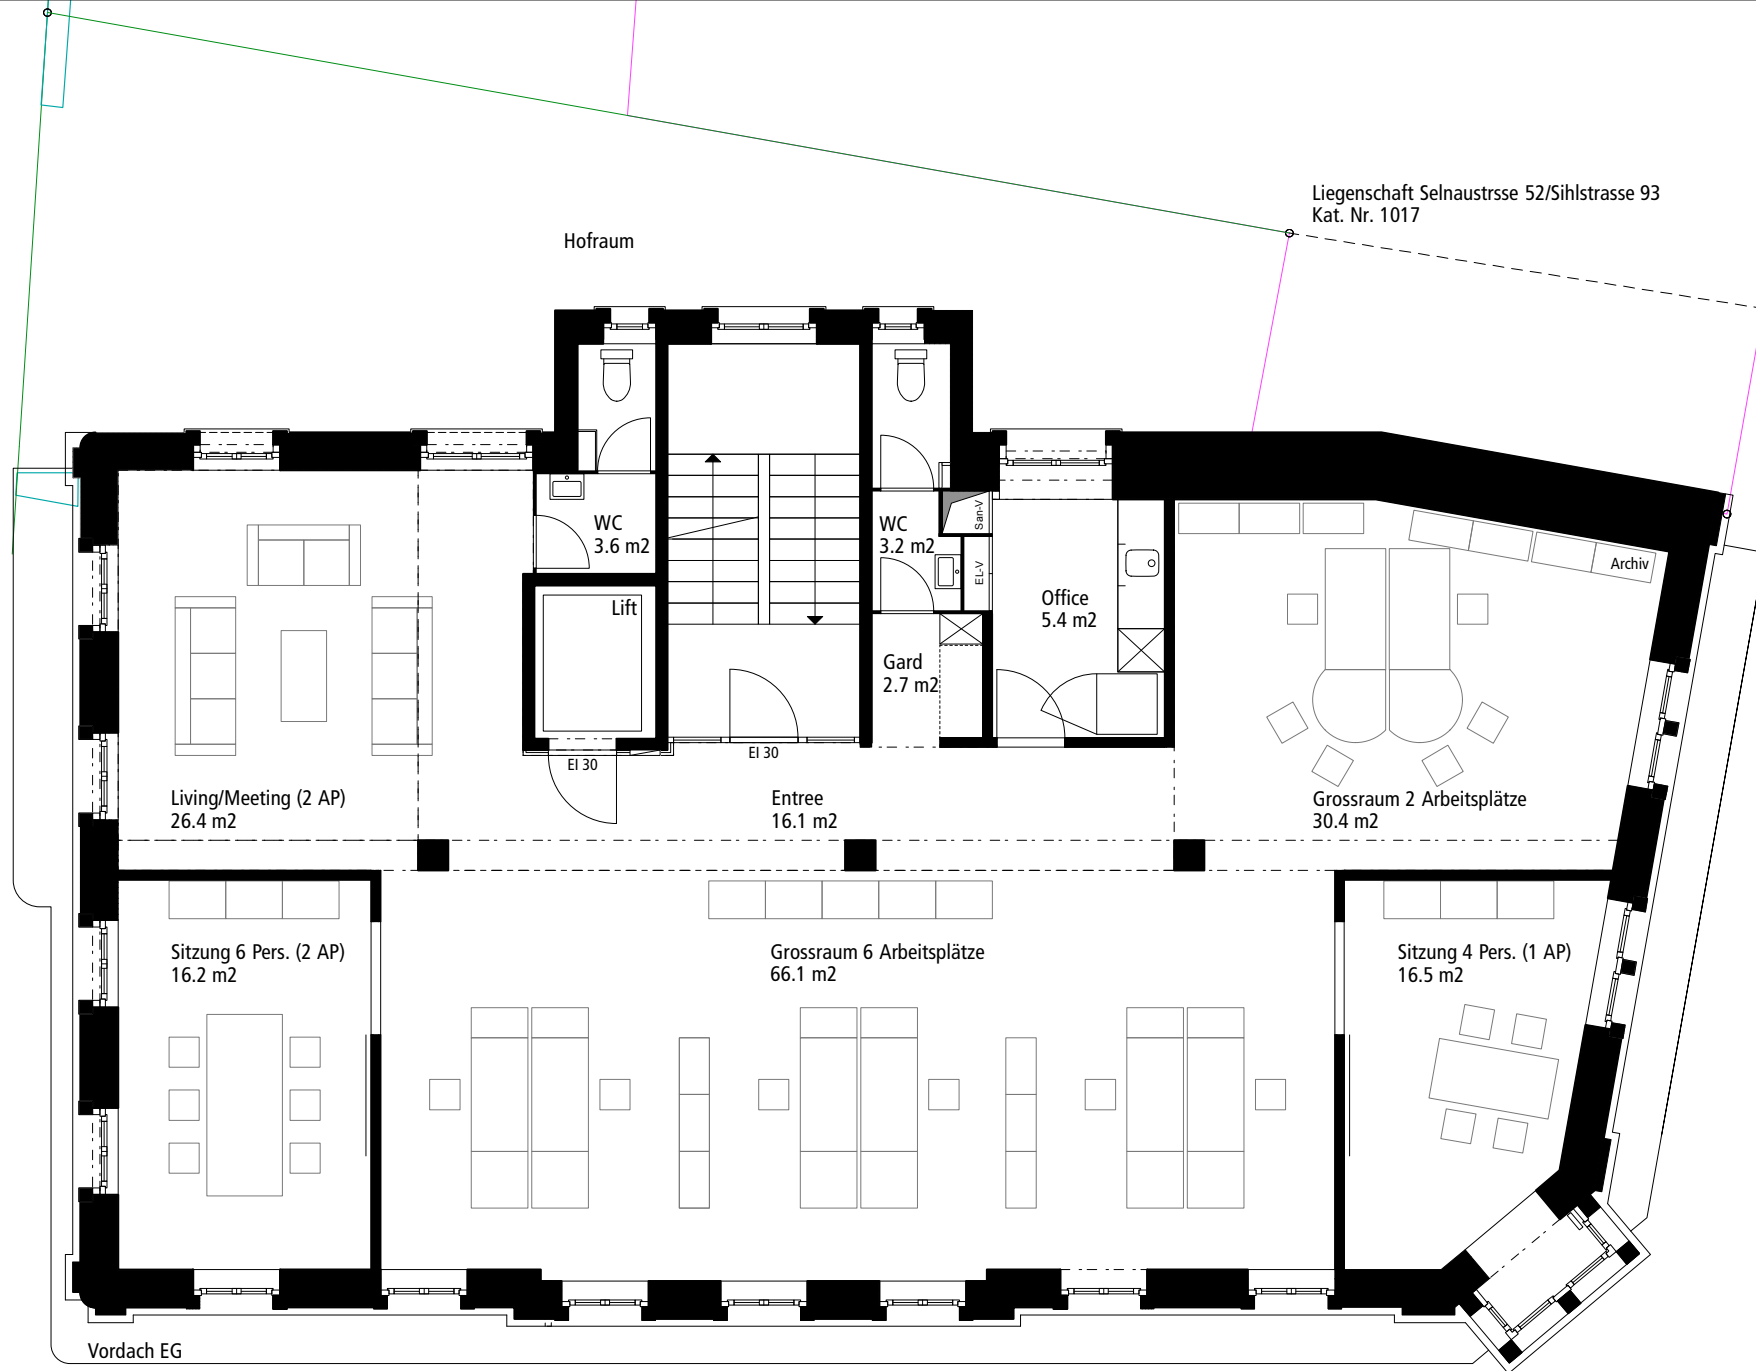

Büro
NF 188.3 m²

Wohn- und Geschäftshaus Sihlstrasse 95, 8001 Zürich
Platanus Immobilien AG

Revisionsplan 07.10.2009

DNSarchitekten GmbH
Letzigraben 114 8047 Zürich