


PLAN	ERDGESCHOSS	MST. 1:50
REVISIONSPLAN		
BAUHERR	MURP AG, BARKERSTRASSE 28, 8340 BARK	
OBJEKT	EPH SHLEGGRIN 4, 8834 SCHNDELLEGL, KTN 391	
OBJEKT NR.	57	MST. 1:50
DATUM	14.01.2011	PLNR. 102
	GEZ.	CAI/ACU
	REV. 3	REV. 4

632.06 M.Ü.M. = +/- 0.00 = OK. F. BODEN EG

MASS: SÄMTLICHE MASSE SIND VOM UNTERNEHMER AM BAU SELBSTÄNDIG ZU NEHMEN UND ZU KONTROLLIEREN. UNSTIMMIGKEITEN SIND UNVERZÜGLICH MIT DER BAULEITUNG UND DEM ARCHITECTEN ZU BEREINGEN. ALLE PLANE SIND VOM UNTERNEHMER AUF IHRE VOLLSTÄNDIGKEIT UND RICHTIGKEIT ZU ÜBERPRÜFEN.

MATERIALIEN:	LEGENDE:
BETON	AK AUSSEKANT
BACKSTEIN	IK INNERKANT
KALKSANDSTEIN	LK UNTERKANT
KUNSTSTEIN	OK R.B. OBERKANT ROHER BODEN
NATURSTEIN	OK F.B. OBERKANT FERTIG BODEN
WÄRMEDÄMMUNG	ST.R. UNTERKANT ROHER STURZ
HOLZBAU	ST.F.A. UNTERKANT FERTIG STURZ AUSSEN
	ST.F.I. UNTERKANT FERTIG STURZ INNEN
	BR.R. BRÜSTUNG ROH
	BR.F. BRÜSTUNG OBERKANT FENSTERBANK
	RD. ROHE DECKE
	BF. BODENFLÄCHE
	B. BODEN
	D. DECKE
	W. WAND
	MFB. METALLFENSTERBANK
	RAF. RAFFLAMELLEN
	VS. VORHANGSCHIENEN
	VSG. VERBUNDUNGSGITTERGLAS
	MK. MAGNETKONTAKT ALARMANLAGE
	FMOT. FLIEGELMOTOR
	FLT. FALLEITUNG
	SM. SCHMUTZWASSER
	DW. DICHWASSER
	WD. WASSERDICHT

simmencarchitects ag Chaltenbodenstr. 16 • 8834 Schändelegl • Tel +41 44 728 90 20 • simmencarchitects@simmengroup.ch • www.simmengroup.ch

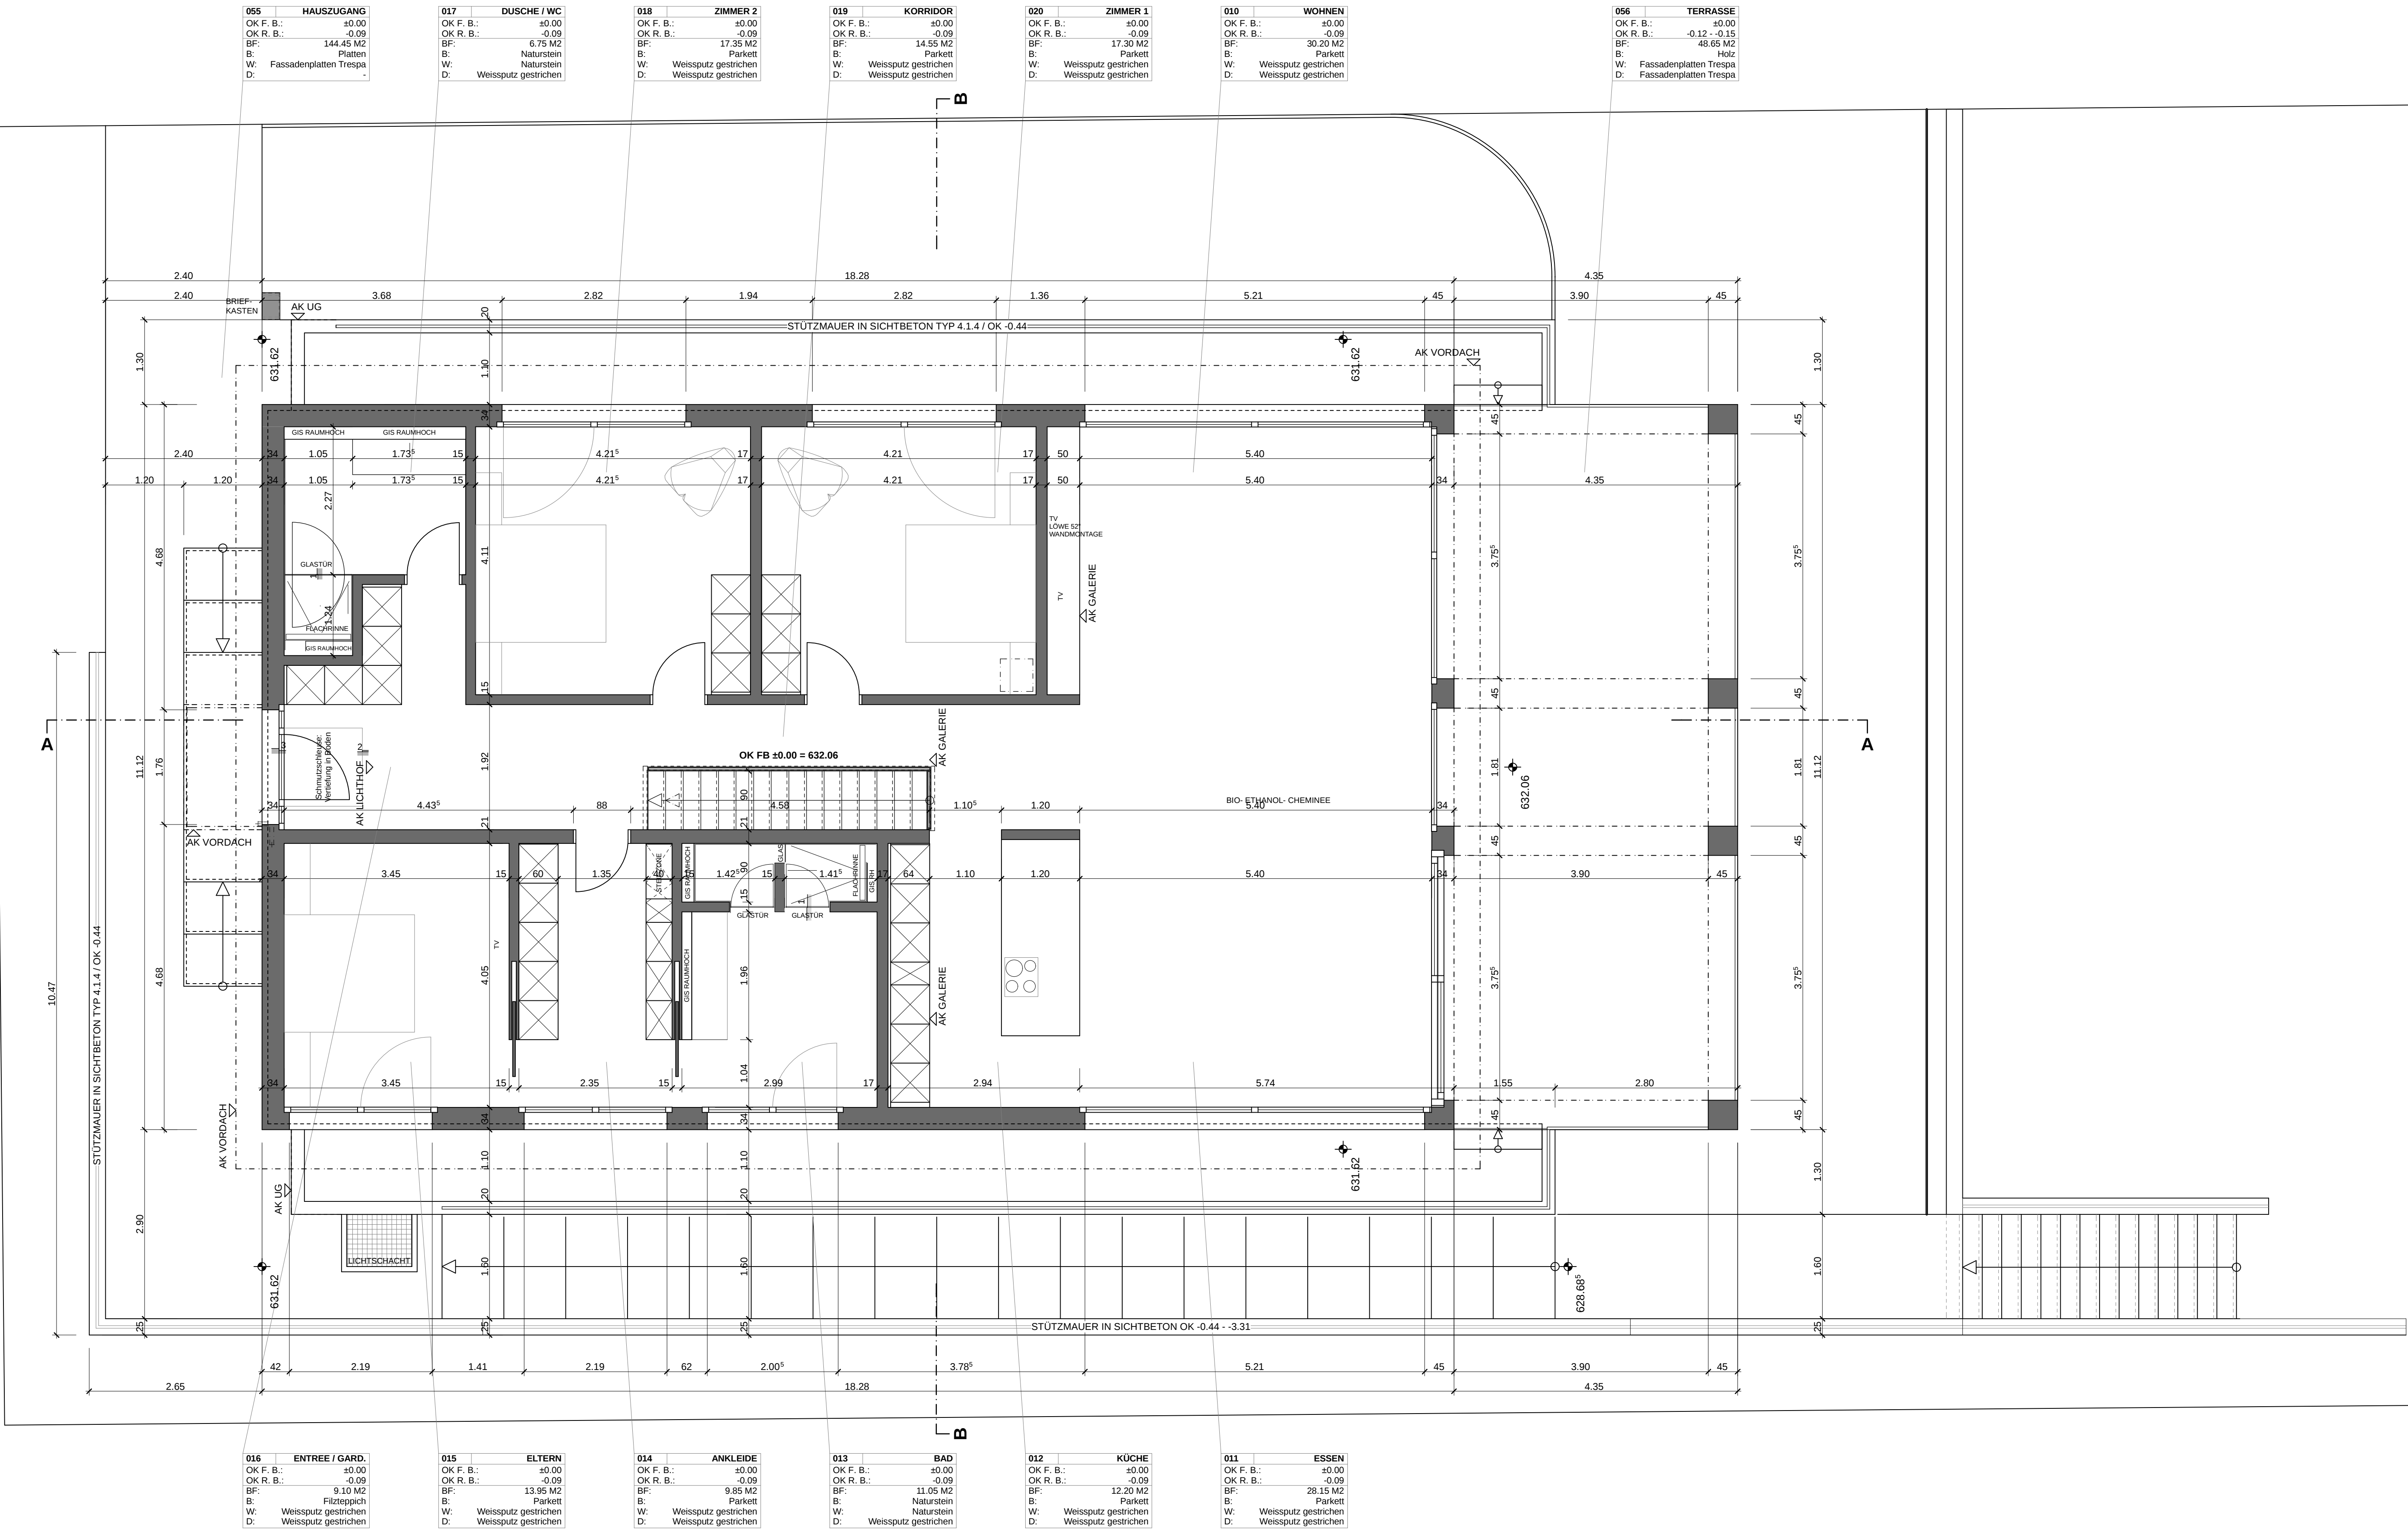

ERDGESCHOSS 1:50