


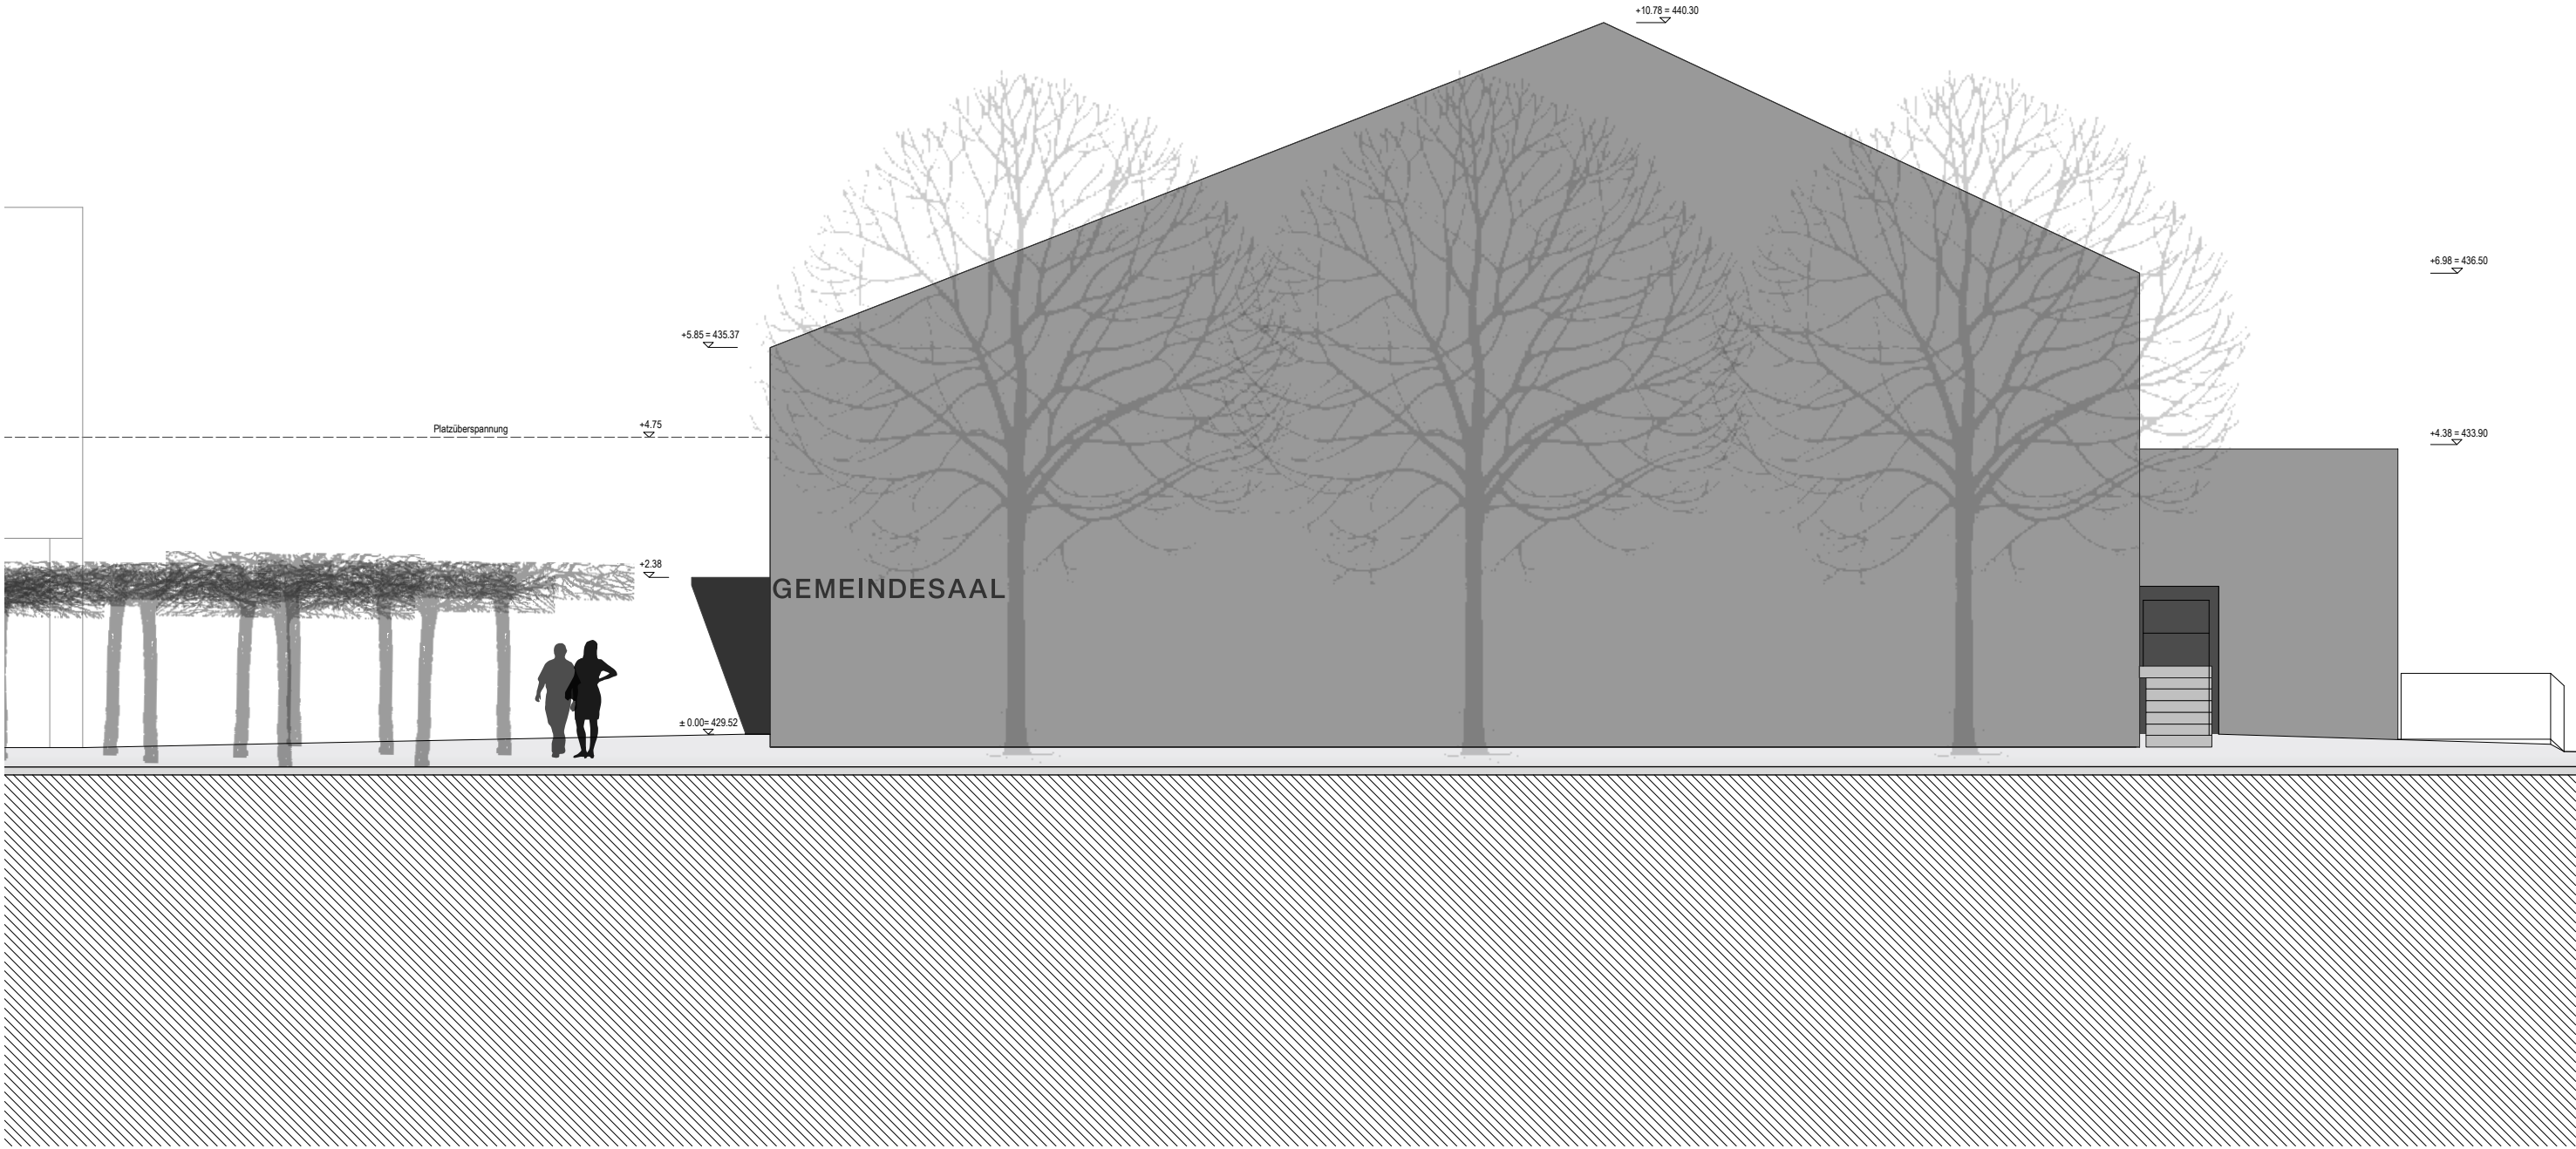


Bauherrschaft
Gemeinde Männedorf
Bahnhofstrasse 6/10
8708 Männedorf

8220 Gemeindesaal Männedorf, Alte Landstrasse 254, 8708 Männedorf
Plannummer A-NO00-6 Maßstab 1:100 Datum 15.01.09 Gez. cs Rev. 11.8.11
Uebersicht Ansicht Nord – Ost

Revisionsplan

ArGe mit **atelier zürich**
SAM Architekten und Partner AG
Hardturmstrasse 175 Postfach
CH-8037 Zürich www.samarch.ch
T 044 447 43 43 F 044 447 43 40
s a m architekten

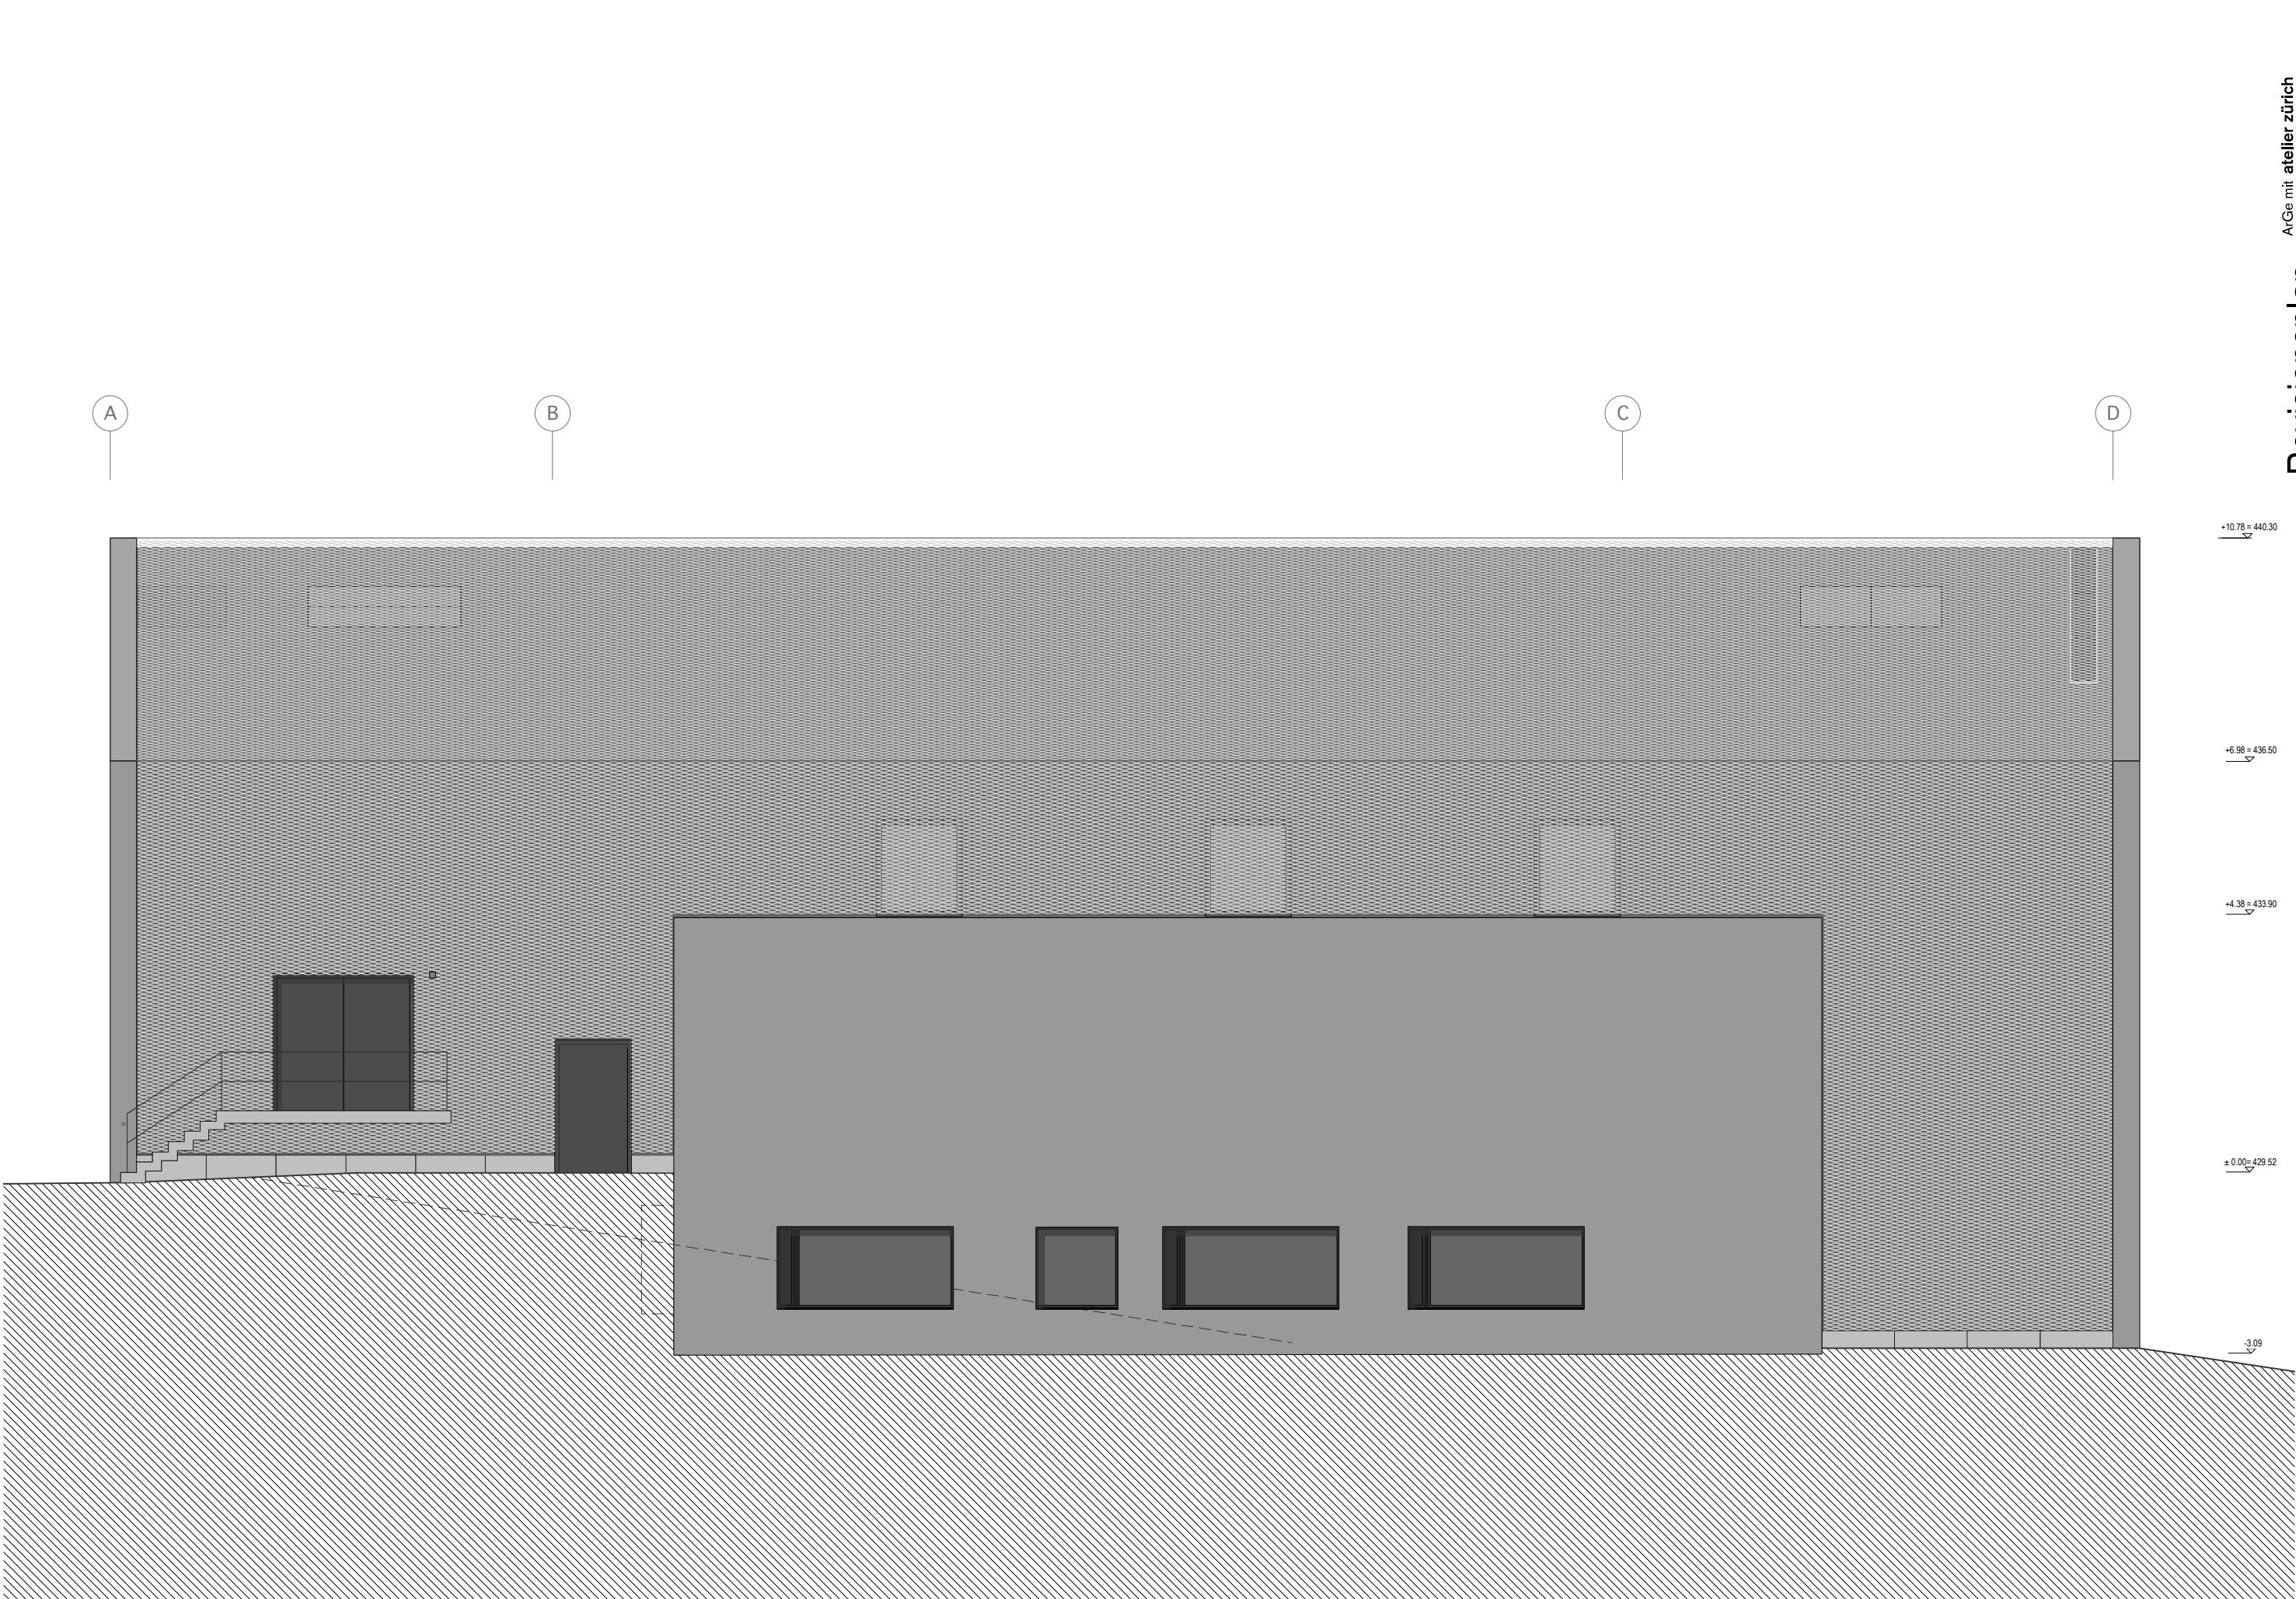


ArGe mit **atelier zürich**
SAM Architekten und Partner AG
Hardturmstrasse 175 Postfach
CH-8037 Zürich www.samarch.ch
T 044 447 43 43 F 044 447 43 40
s a m architekten

Revisionsplan

8220 **Gemeindesaal Männedorf, Alte Landstrasse 254, 8708 Männedorf**
Plannummer A-S000-6 Maßstab 1:100 Datum 15.01.09 Gez. cs Rev. 11.8.11
Uebersicht Ansicht Nord – West

Bauherrschaft
Gemeinde Männedorf
Bahnhofstrasse 6/10
8708 Männedorf



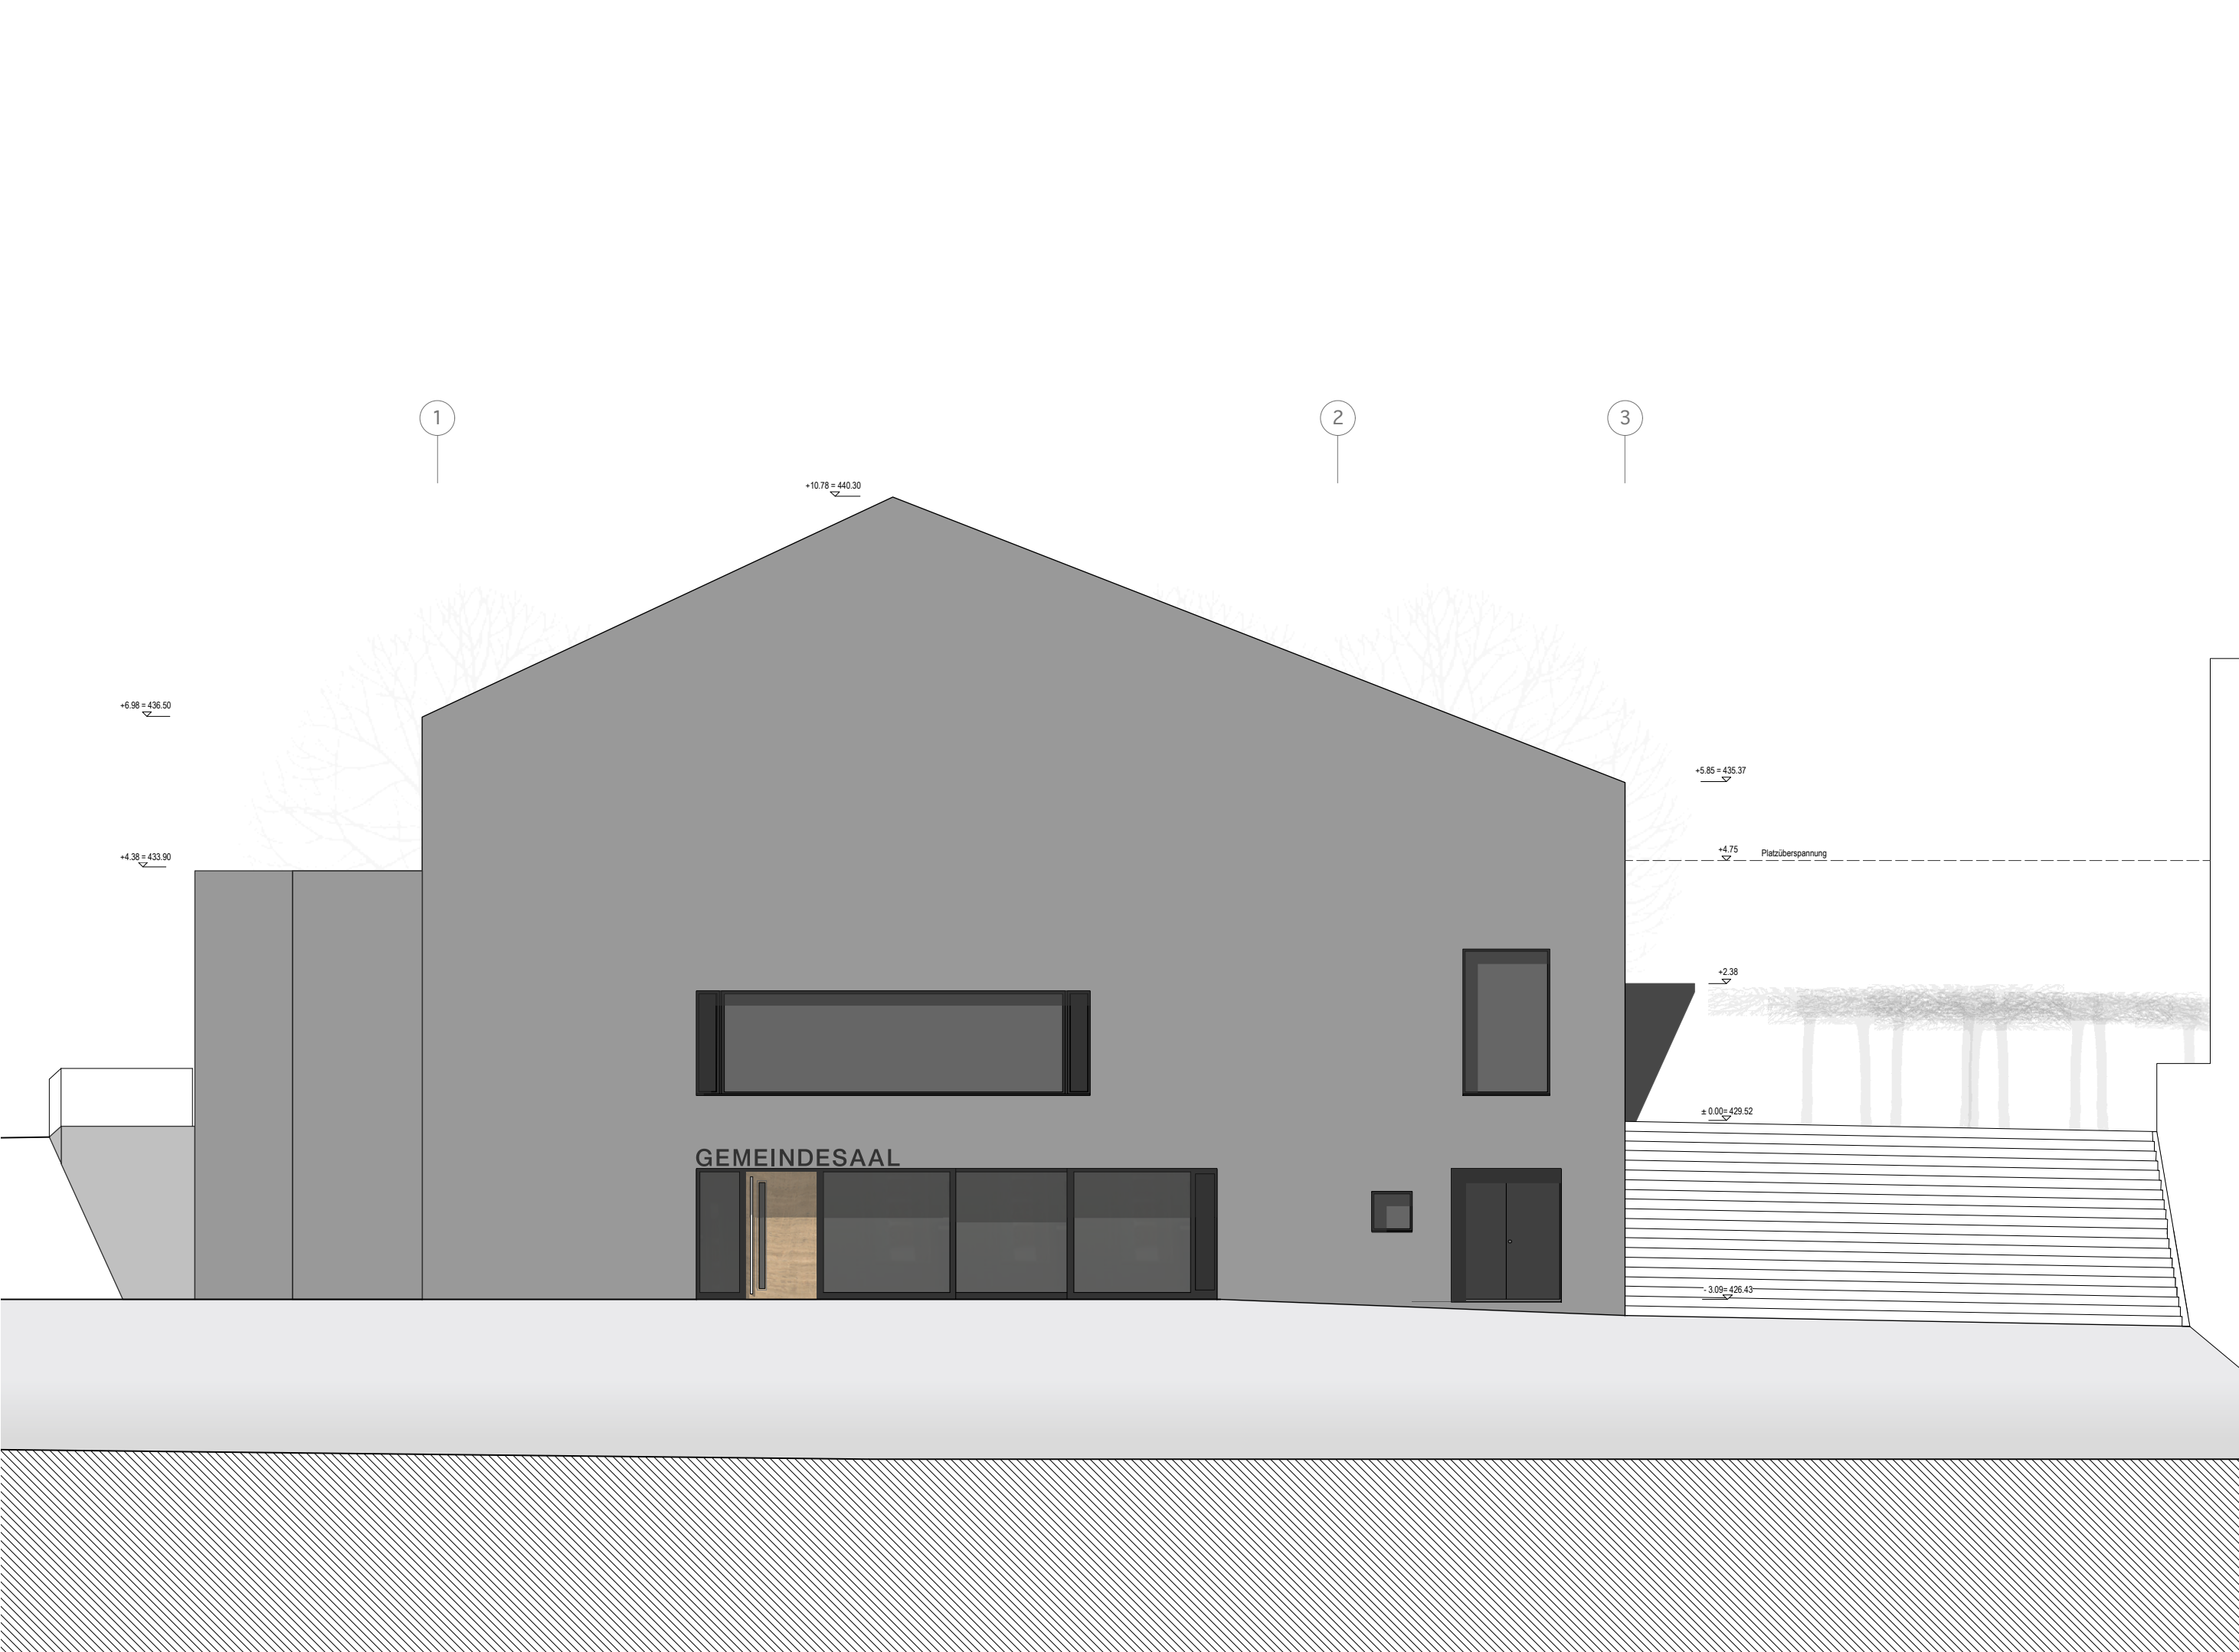

Revisionsplan

8220 Gemeindesaal Männedorf, Alte Landstrasse 254, 8708 Männedorf
Plannummer A-SW00-6 Maßstab 1:100 Datum 31.01.09 Gez. cs Rev. 11.8.11
Uebersicht Ansicht Süd – West

Bauherrschaft
Gemeinde Männedorf
Bahnhofstrasse 6/10
8708 Männedorf