


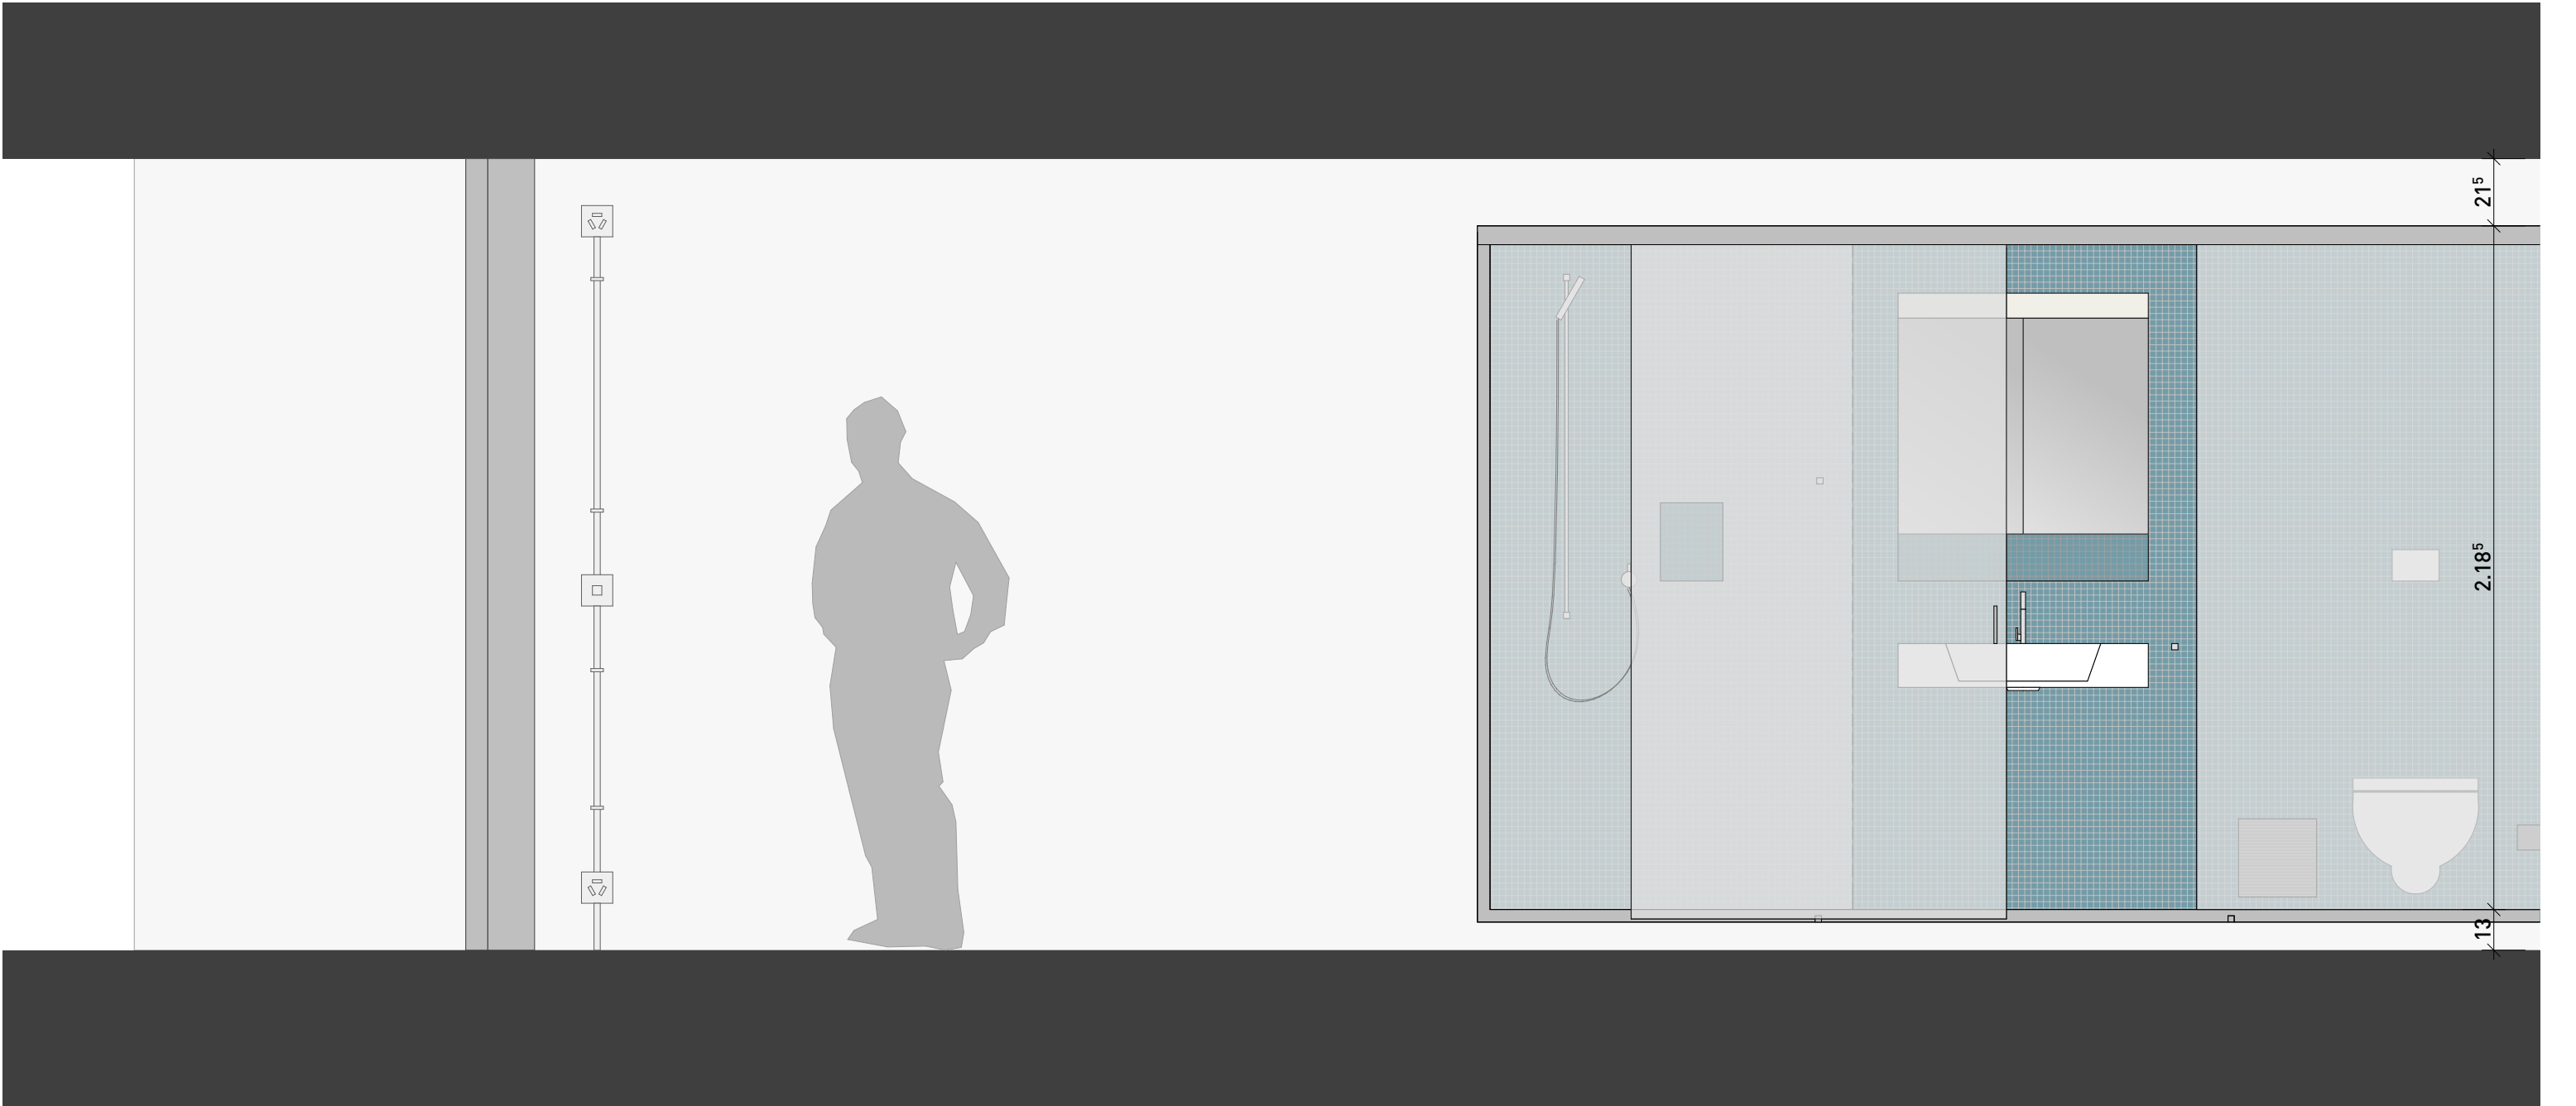

Glasmosaik
Boden, Wände, Decke
Farben 292 20 046 / 292 20 027 / 292 20 032
(Preisklasse 1, Plättli Ganz)

0903 Müliholz

1707

Pfäffikerstrasse 34-38
8610 Uster

Bauherr: Anlagestiftung Immobilien Schweiz, Brunngässlein 12, 4002 Basel

DATUM 02.07.2010, rev. 21.06.11

GEZ al

GRÖSSE A3

MST 1:20

Nasszelle Ansicht von Aussen

REVISIONSPLAN 05.07.12

MÜLLER & TRUNIGER ARCHITEKTEN ETH SIA
PIERRE ROBIN ARCHITEKT HTL SIA
Hardturmstrasse 169; 8005 Zürich; T. +41 44 448 30 40; mail@muellertruniger.ch; www.muellertruniger.ch

05.07.12