


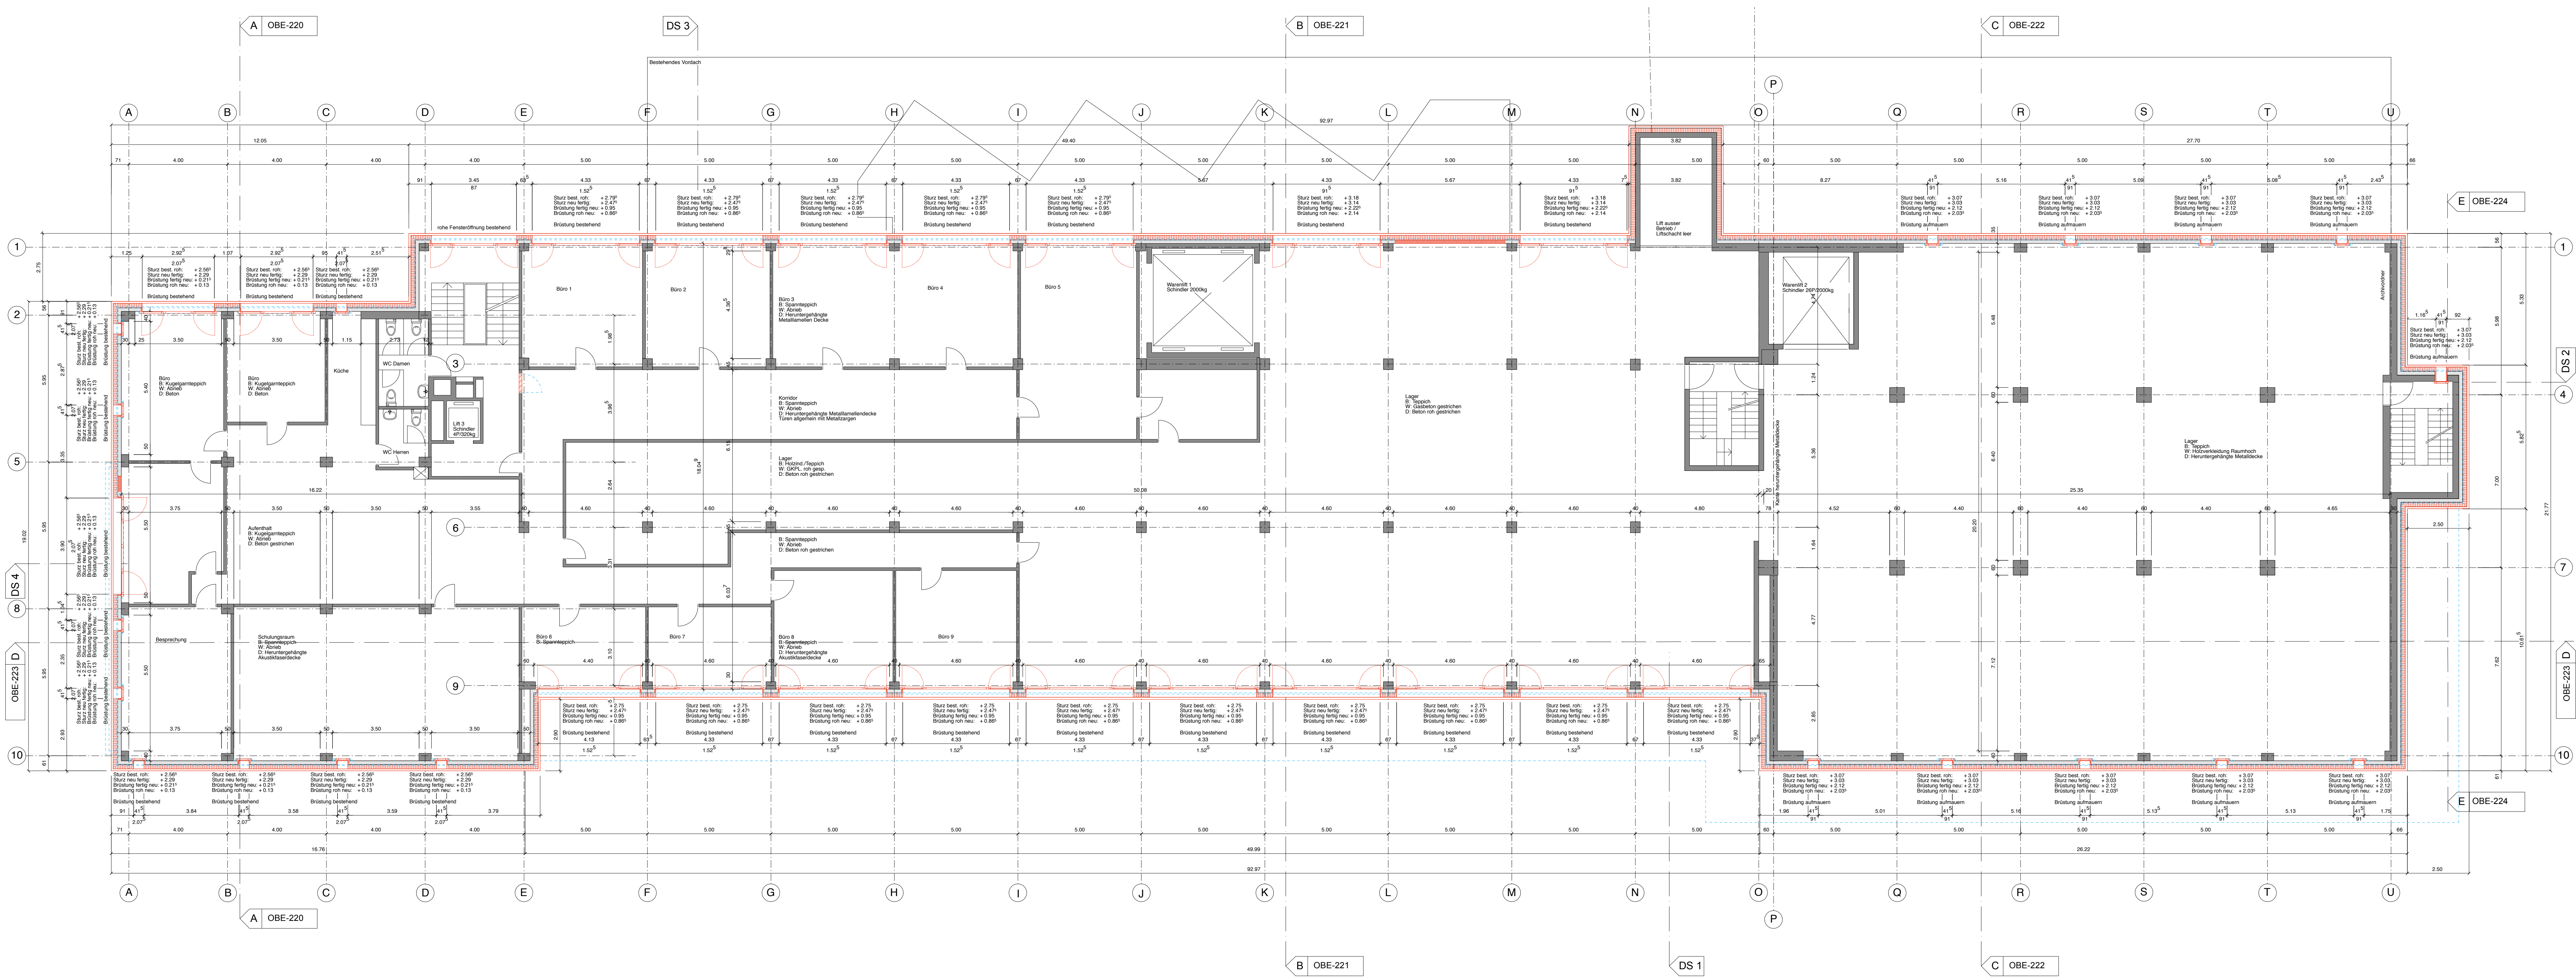

Legende:

- Abbruch
- Neu

Feensterknoten ab OK fertigem bestehendem Boden.

toptip Gesamtsanierung Toptip, Phase L
Köllikerstrasse 80
5036 Oberentfelden

Eigentümer / Bauherrschaft
Coop Genossenschaft
c/o Coop Direktion Immobilien
Kasparstrasse 7
3027 Bern
Tel. 031 998 64 48
Fax 031 998 64 67

Baumanagement
S+B Baumanagement AG
Louis Giroudstrasse 26
4601 Olten
Tel. 062 286 60 00
Fax 062 286 60 01


Architektur
Kocher Minder Architekten
Uttigenstrasse 20
3600 Thun
Tel. 033 534 37 27
Fax 033 221 01 55

Planungsphase: Revisionsplan

Planinhalt: 1. Obergeschoss Gebäude A

Plan-Nummer: OBE-207	Massstab: 1:100	Erstelldatum / Gez.: 13.05.2014	Planformat: 126x60
----------------------	-----------------	---------------------------------	--------------------

Planaenderungen		Index Datum Gez. Aenderungen	
Index	Datum	Gez.	Aenderungen

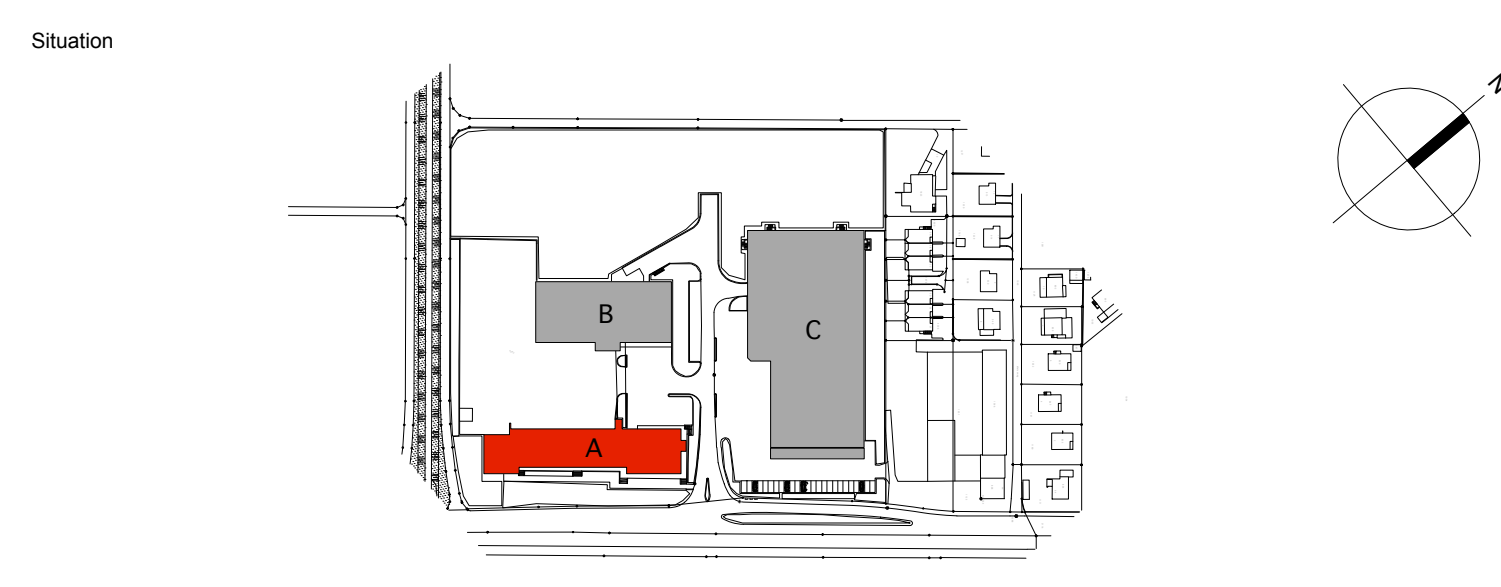

1. Obergeschoss