


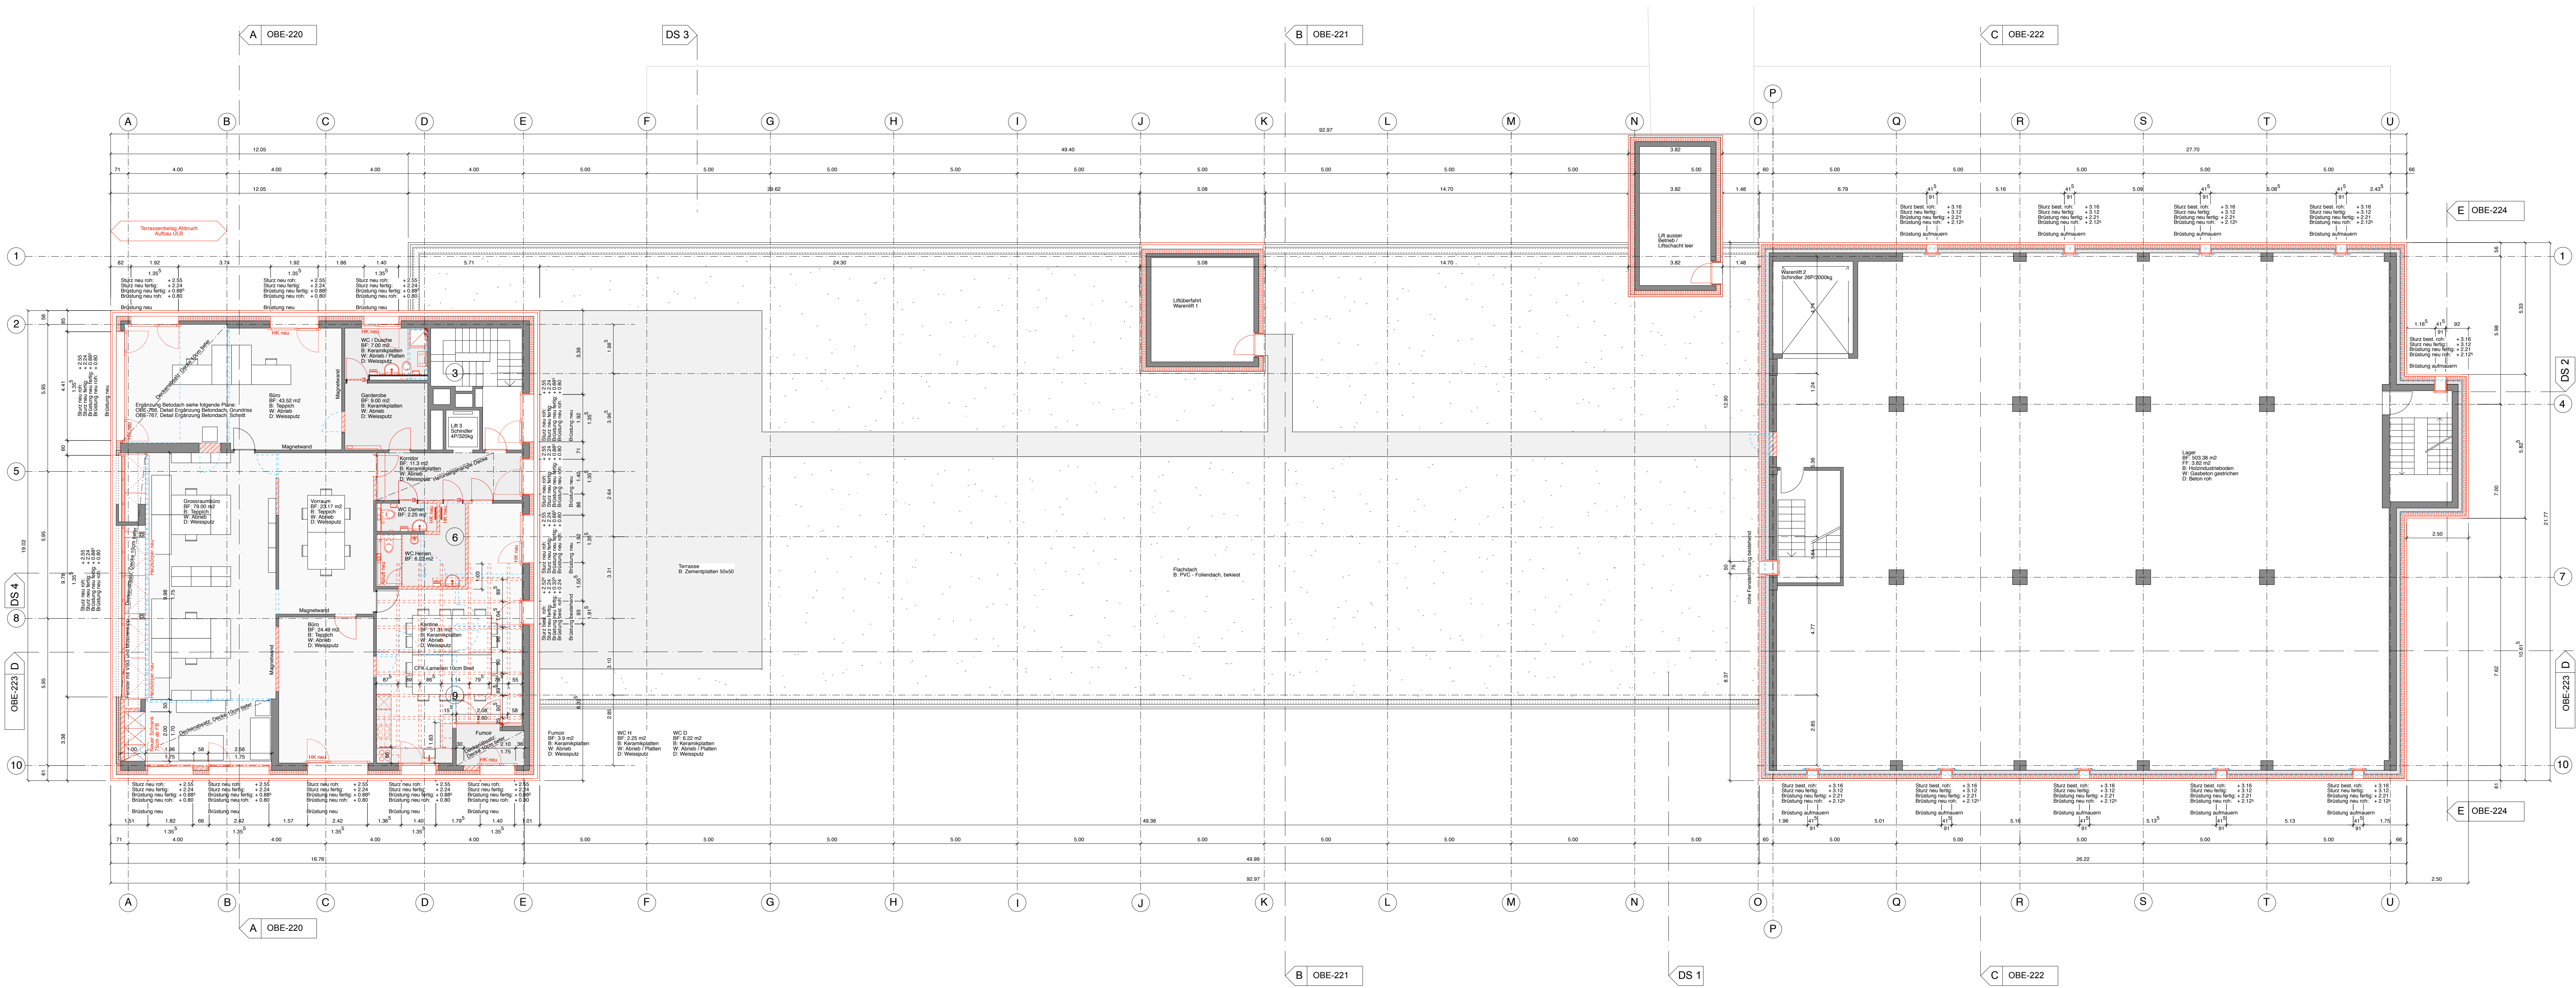

Legende:
Abbruch
Neu

Fensterknoten ab OK fertigem bestehendem Boden.


toptip Gesamtsanierung Toptip, Phase L
Köllikerstrasse 80
5036 Oberentfelden

Eigentümer / Bauherrschaft
Coop Genossenschaft
c/o Coop Direktion Immobilien
Kasperstrasse 7
3027 Bern
Tel. 031 998 64 48
Fax 031 998 64 67

Baumanagement
S+B Baumanagement AG
Louis Giroudstrasse 26
4601 Olten
Tel. 062 286 60 00
Fax 062 286 60 01

Architektur
Kocher Minder Architekten
Utigenstrasse 20
3600 Thun
Tel. 033 534 37 27
Fax 033 221 01 55

Planungsphase	Planinhalt			
Revisionsplan	5. Obergeschoss Gebäude A			
Plan-Nummer	Masstab	Erstelldatum / Gez.		Planformat
OBE-211	1:100	13.05.2014		126x60
Planänderungen				
Index	Datum	Gez.	Änderungen	

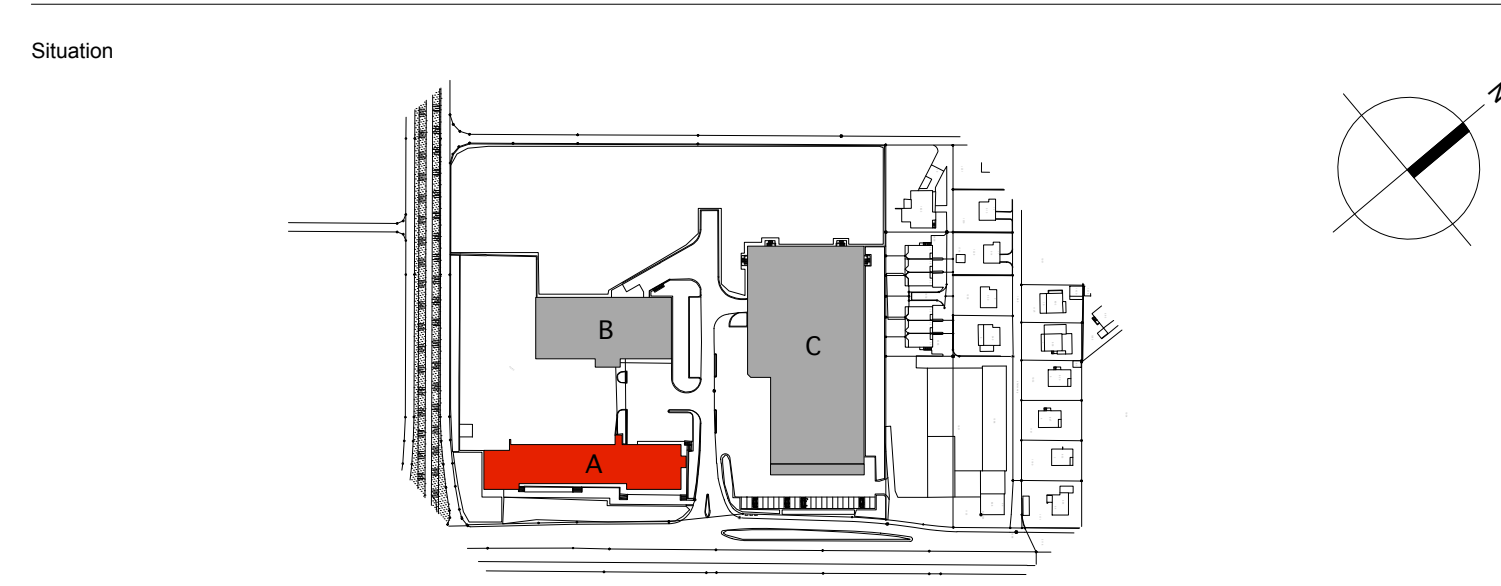

5. Obergeschoss