


Revisionen			
Nr.	Datum	Art	von
A	16. Juli 2012	Plattenformat geändert	HM
B	21. Juni 2013	Revisionsplan	HM

Alle Masse sind Rohmasse und vom Unternehmer zu kontrollieren. Allfällige Differenz sind der Bauleitung rechtzeitig vor Ausführung zu melden.
 +-0.00 = 462.54 = OK FB Erdgeschoss

Legende

	Beton		Beton vorfabriziert
	Kalksandstein nicht tragend		Wärmedämmung
	Kalksandstein tragend		Misapor

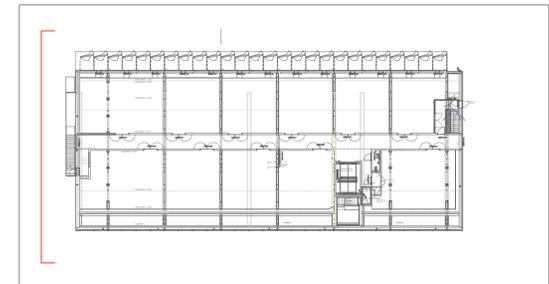

Grosse Halle (Wirz Halle 8)		
Ansicht West		214
1/50 [A1]	28. November 2011	TN