




Südseite

Flächen Fassadenblech:			
	1'425.90m ²	Profilblech	KMAR BLACK Vernicon FP CC L134 L134.26501
	2'096.40m ²	Profilblech	KMAR GREY Vernicon FP CC L134 L134.26500
	1'492.45m ²	Profilblech	KMAR SILVER Vernicon FP CC L134 L134.26513
	Neu		
	471.0m ²	Steckpaneel	KMAR SILVER Vernicon FP CC L134 L134.26513

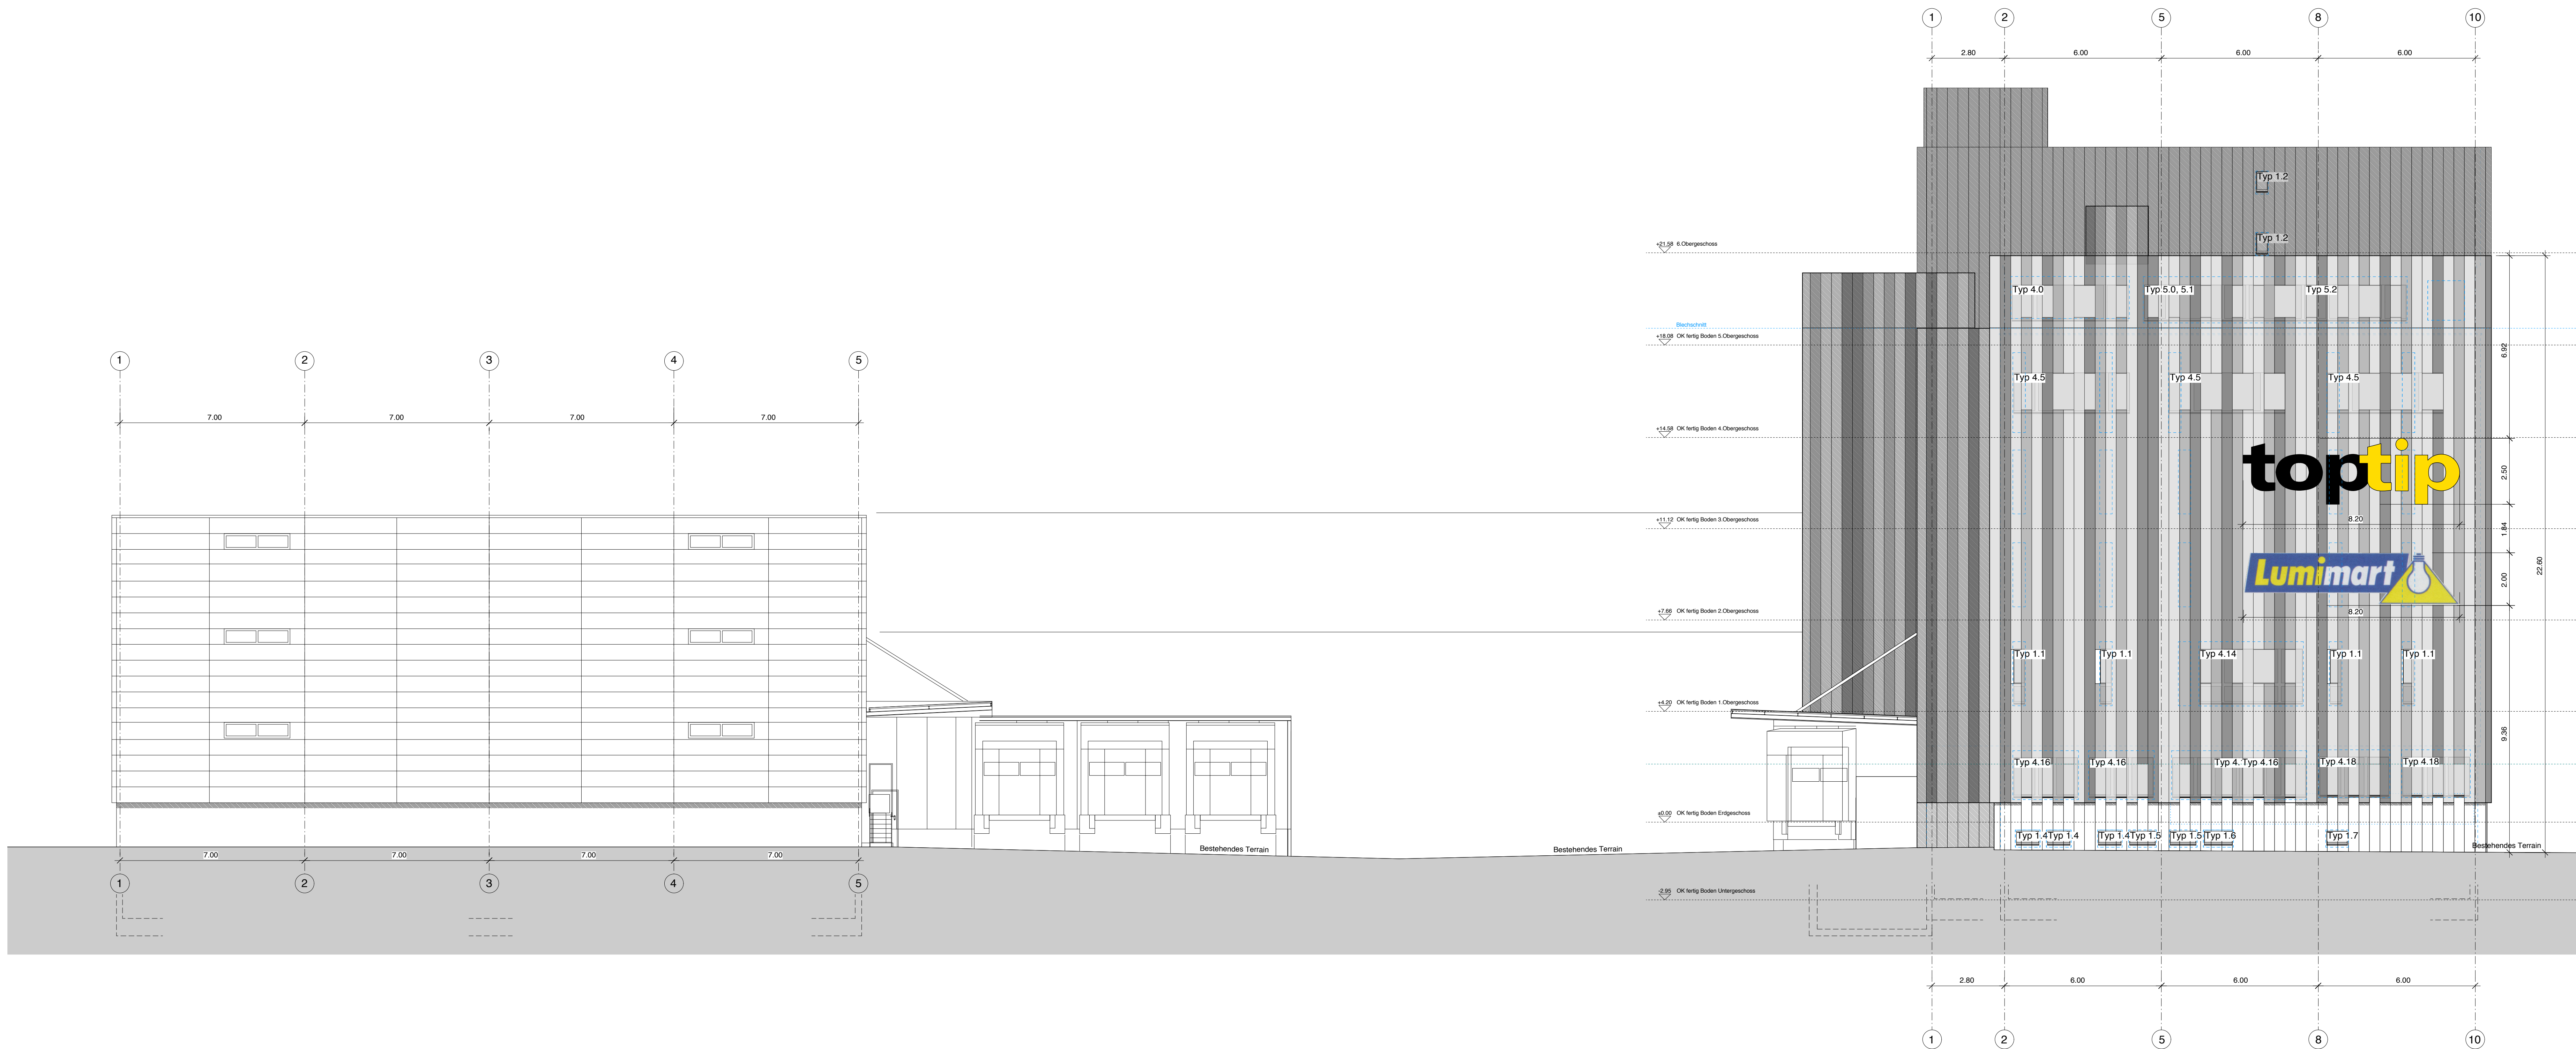

Gesamtsanierung Toptip, Phase L

Köllikerstrasse 80

5036 Oberentfelden

Eigentümer / Bauherren: Coop Genossenschaft c/o Coop Direktion Immobilien Kasparstrasse 7 3027 Bern Tel. 031 998 64 48 Fax 031 998 64 67	Baumanagement: S+B Baumanagement AG Louis Giroudstrasse 26 4601 Olten Tel. 062 286 60 00 Fax 062 286 60 01	Architektur: Kocher Minder Architekten Utigenstrasse 20 3600 Thun Tel. 033 534 37 27 Fax 033 221 01 55
--	---	---

Planungsphase	Planinhalt		
Revisionsplan	Südfassade Gebäude A		
Plan-Nummer OBE-233	Massstab 1:100	Erstelldatum / Gez. 13.05.2014	Planformat 126x60
Planaenderungen			
Index	Datum	Gez.	Aenderungen
		Index	Datum Gez. Aenderungen

