


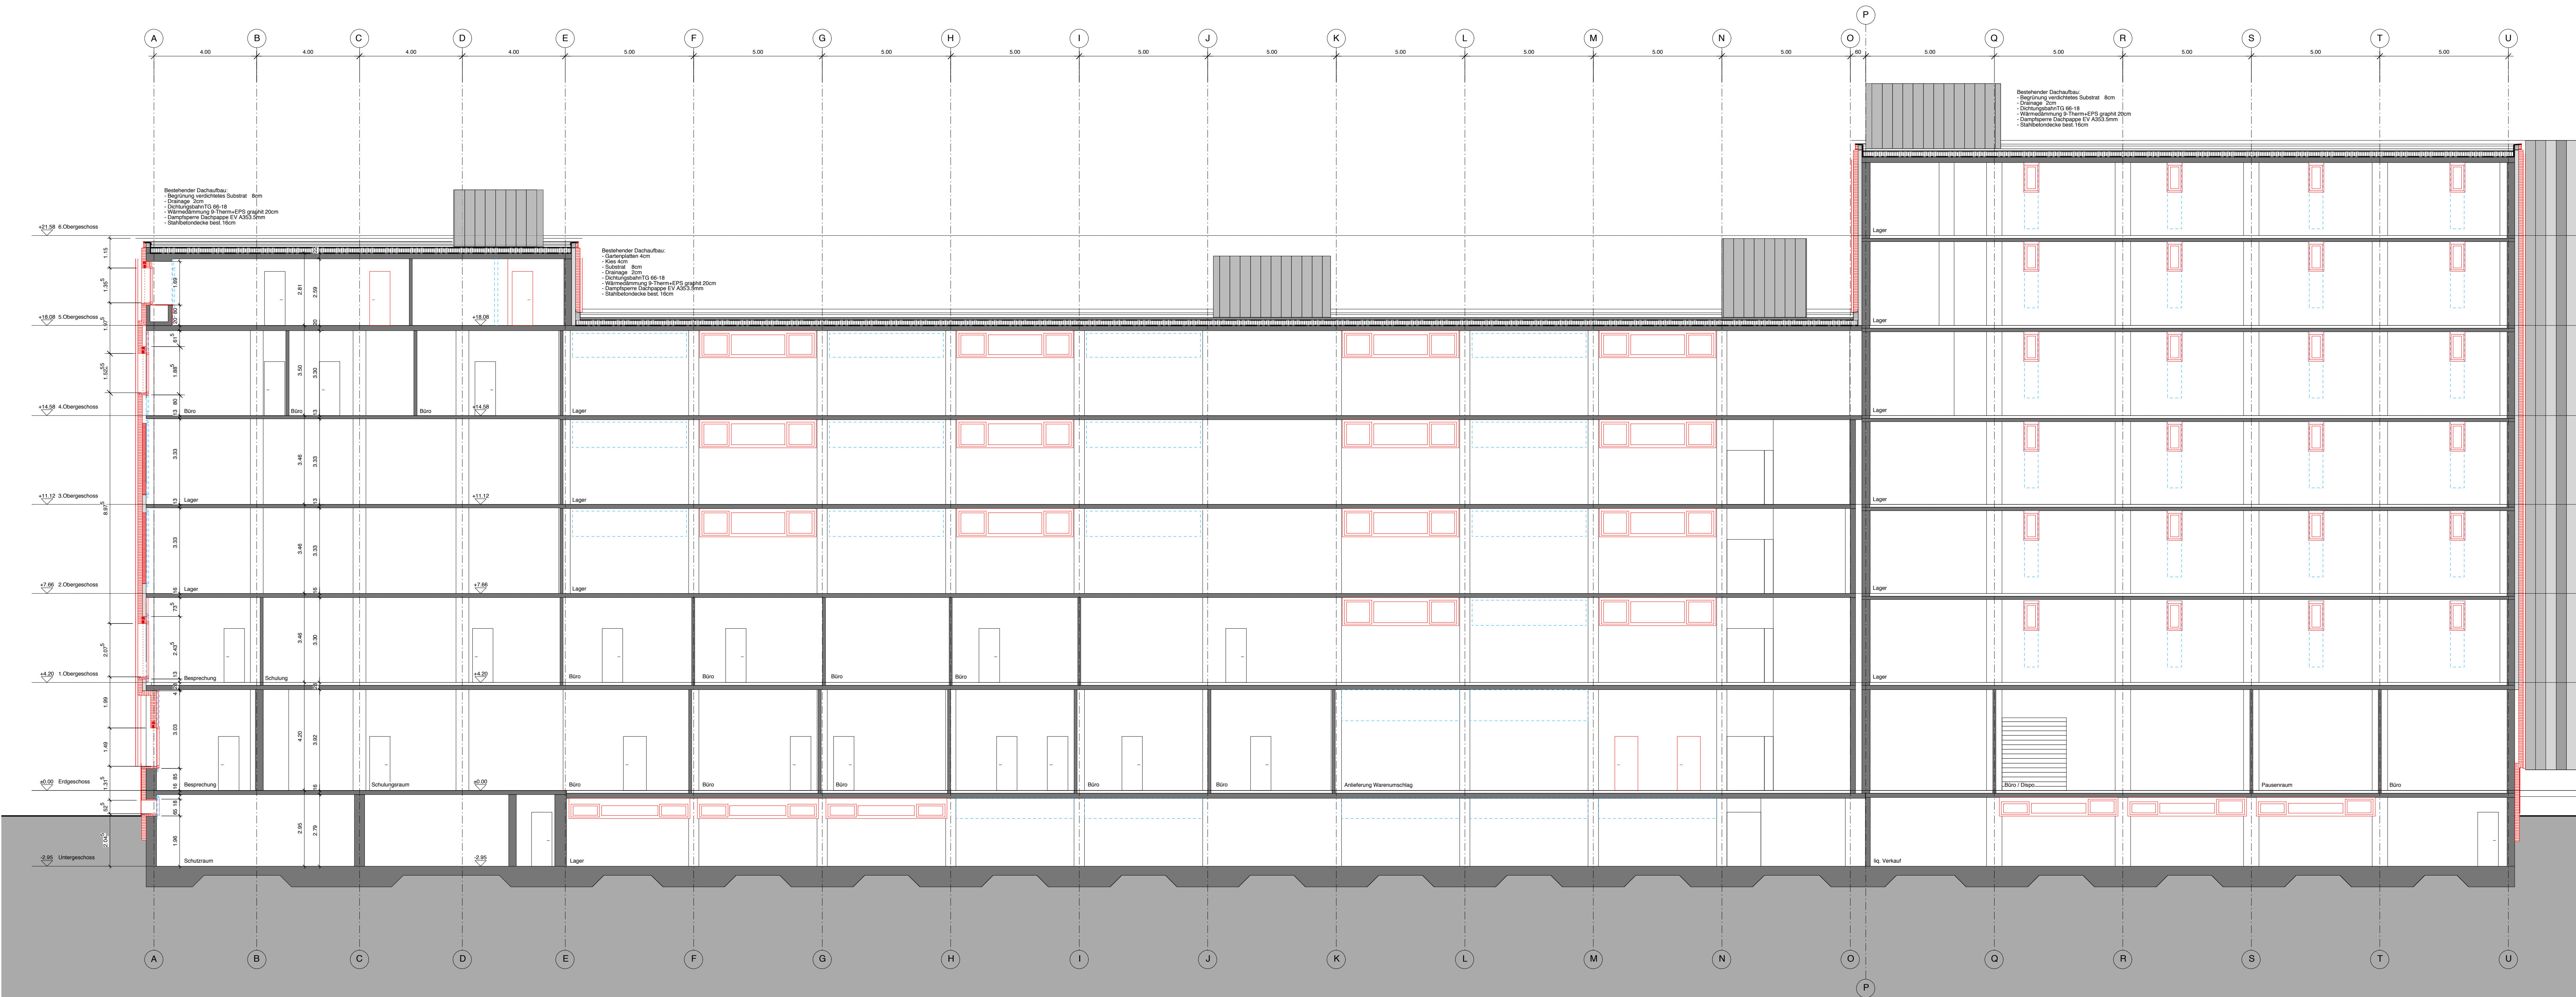

Schnitt D-D

Legende:
Abbruch
Neu

toptip

Gesamtsanierung Toptip, Phase L
Köllekerstrasse 80
5036 Oberentfelden

Eigentümer / Bauherrschaft
Coop Genossenschaft
c/o Coop Direktion Immobilien
Kasparstrasse 7
3027 Bern
Tel. 031 998 64 48
Fax 031 998 64 67

Baumanagement
S+B Baumanagement AG
Louis Giroudstrasse 26
4601 Olten
Tel. 062 286 60 00
Fax 062 286 60 01

Architektur
Kocher Minder Architekten
Ultingenstrasse 20
3600 Thun
Tel. 033 534 37 27
Fax 033 221 01 55

Planungsphase	Planinhalt		
Revisionsplan	Schnitt D-D Gebäude A		
Plan-Nummer	Massstab	Erstelldatum / Gez.	Planformat
OBE-223	1:100	13.05.2014	126x60
Planaenderungen			
Index	Datum	Gez.	Aenderungen
		Index	Datum Gez. Aenderungen

