


Revisionen			
Nr.	Datum	Änderung	Zeichen
A	26.01.2012	Aussendämmung angepasst	HM
B	07.03.2012	Beleuchtung in Schräge angepasst	PL
C	05.07.2012	Neuer Dachaufbau	PL
D	26.11.2012	Beleuchtung geändert	HM
E	20.06.2013	Revisionsplan	HM

Alle Masse sind Rohmasse und vom Unternehmer zu kontrollieren. Allfällige Differenzen sind der Bauleitung rechtzeitig vor Ausführung zu melden.
 +0.00 = 462.54 = OK FB Erdgeschoss

Legende	
	Beton
	Beton vorfabriziert
	Kalksandstein nicht tragend
	Wärmedämmung
	Kalksandstein tragend
	Misapor

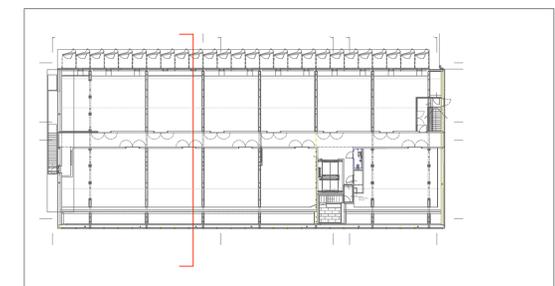

Grosse Halle (Umbau Halle 8)		
Schnitt A-A		201
1/50 [A1]	Sept. 2011	TN