


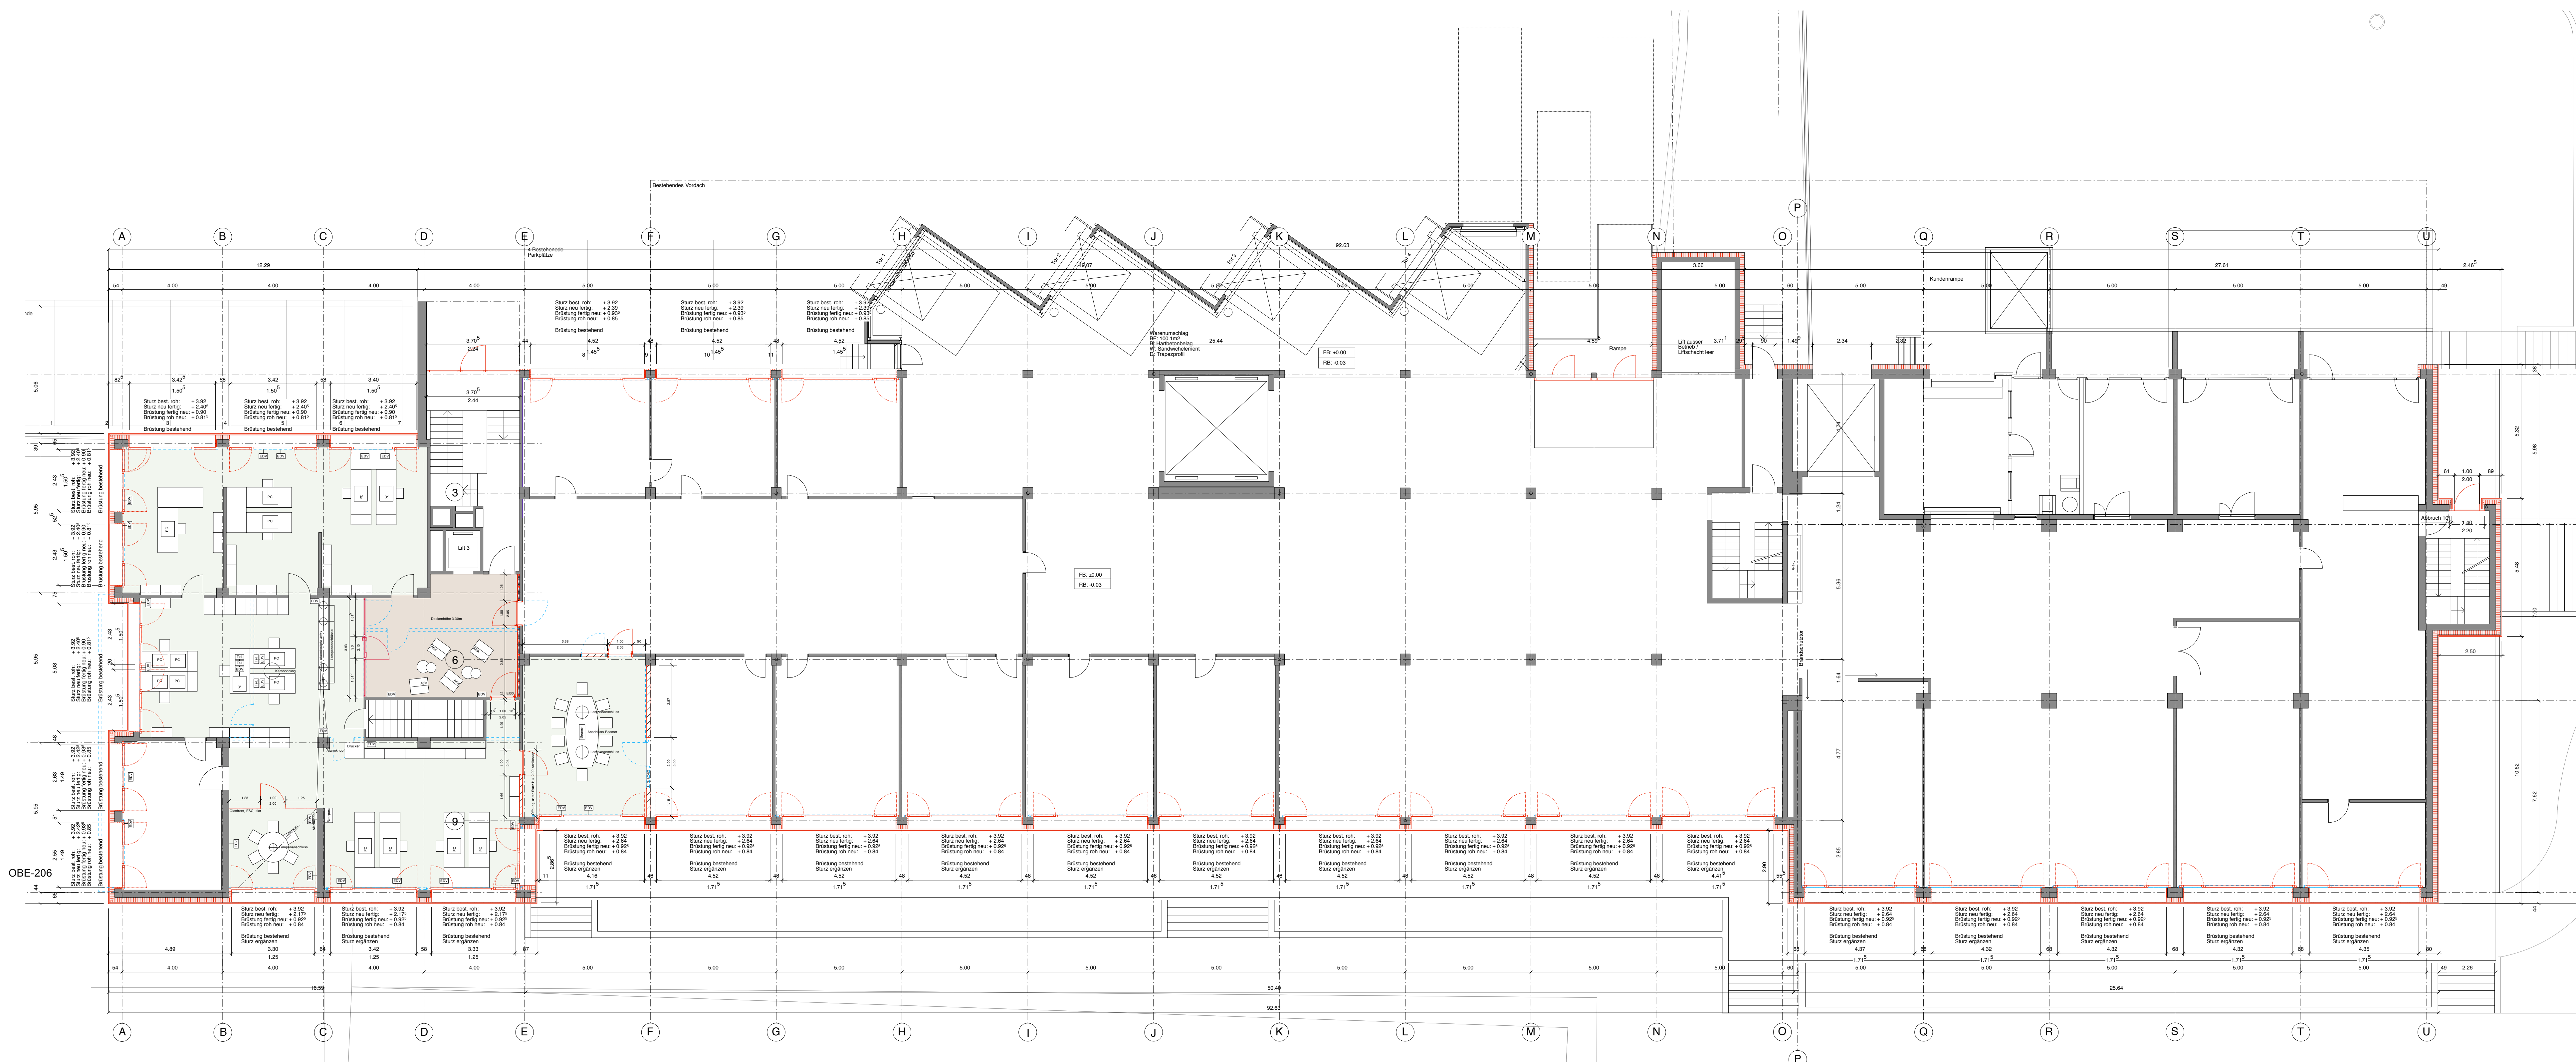

Legende:
Abbruch
Neu

Fensterkoten ab OK fertigem bestehendem Boden.


toptip Gesamtanierung Toptip, Phase L
Köllikerstrasse 80
5036 Oberentfelden

Eigentümer / Bauherrschaft Coop Genossenschaft c/o Coop Direktion Immobilien Kasparstrasse 7 3027 Bern Tel. 031 998 64 48 Fax 031 998 64 67	Baumanagement S+B Baumanagement AG Louis Giroudstrasse 26 4601 Olten Tel. 062 286 60 00 Fax 062 286 60 01	Architektur Kocher Minder Architekten Uttigenstrasse 20 3600 Thun Tel. 033 534 37 27 Fax 033 221 01 55
---	--	---

Planungsphase
Revisionsplan
Erdgeschoss
Gebäude A

Plan-Nummer OBE-206	Massstab 1:100	Erstelldatum / Gez. 13.05.2014	Planformat 126x60
------------------------	-------------------	-----------------------------------	----------------------

Planänderungen
Index Datum Gez. Änderungen

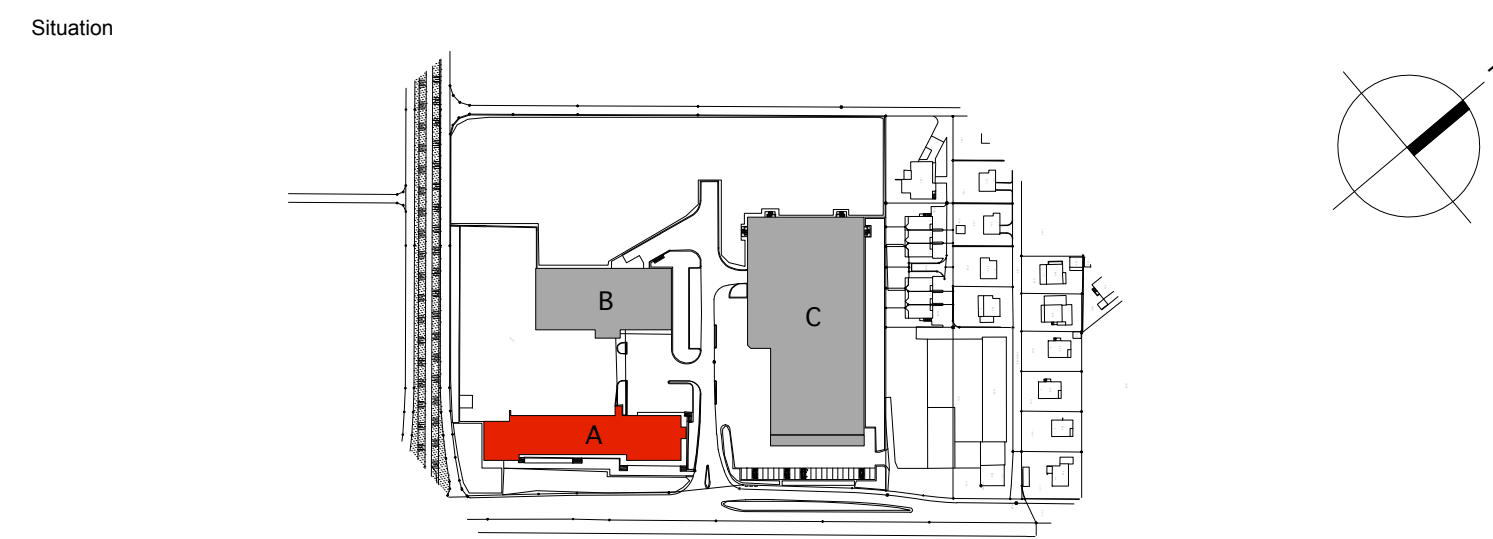

Erdgeschoss