


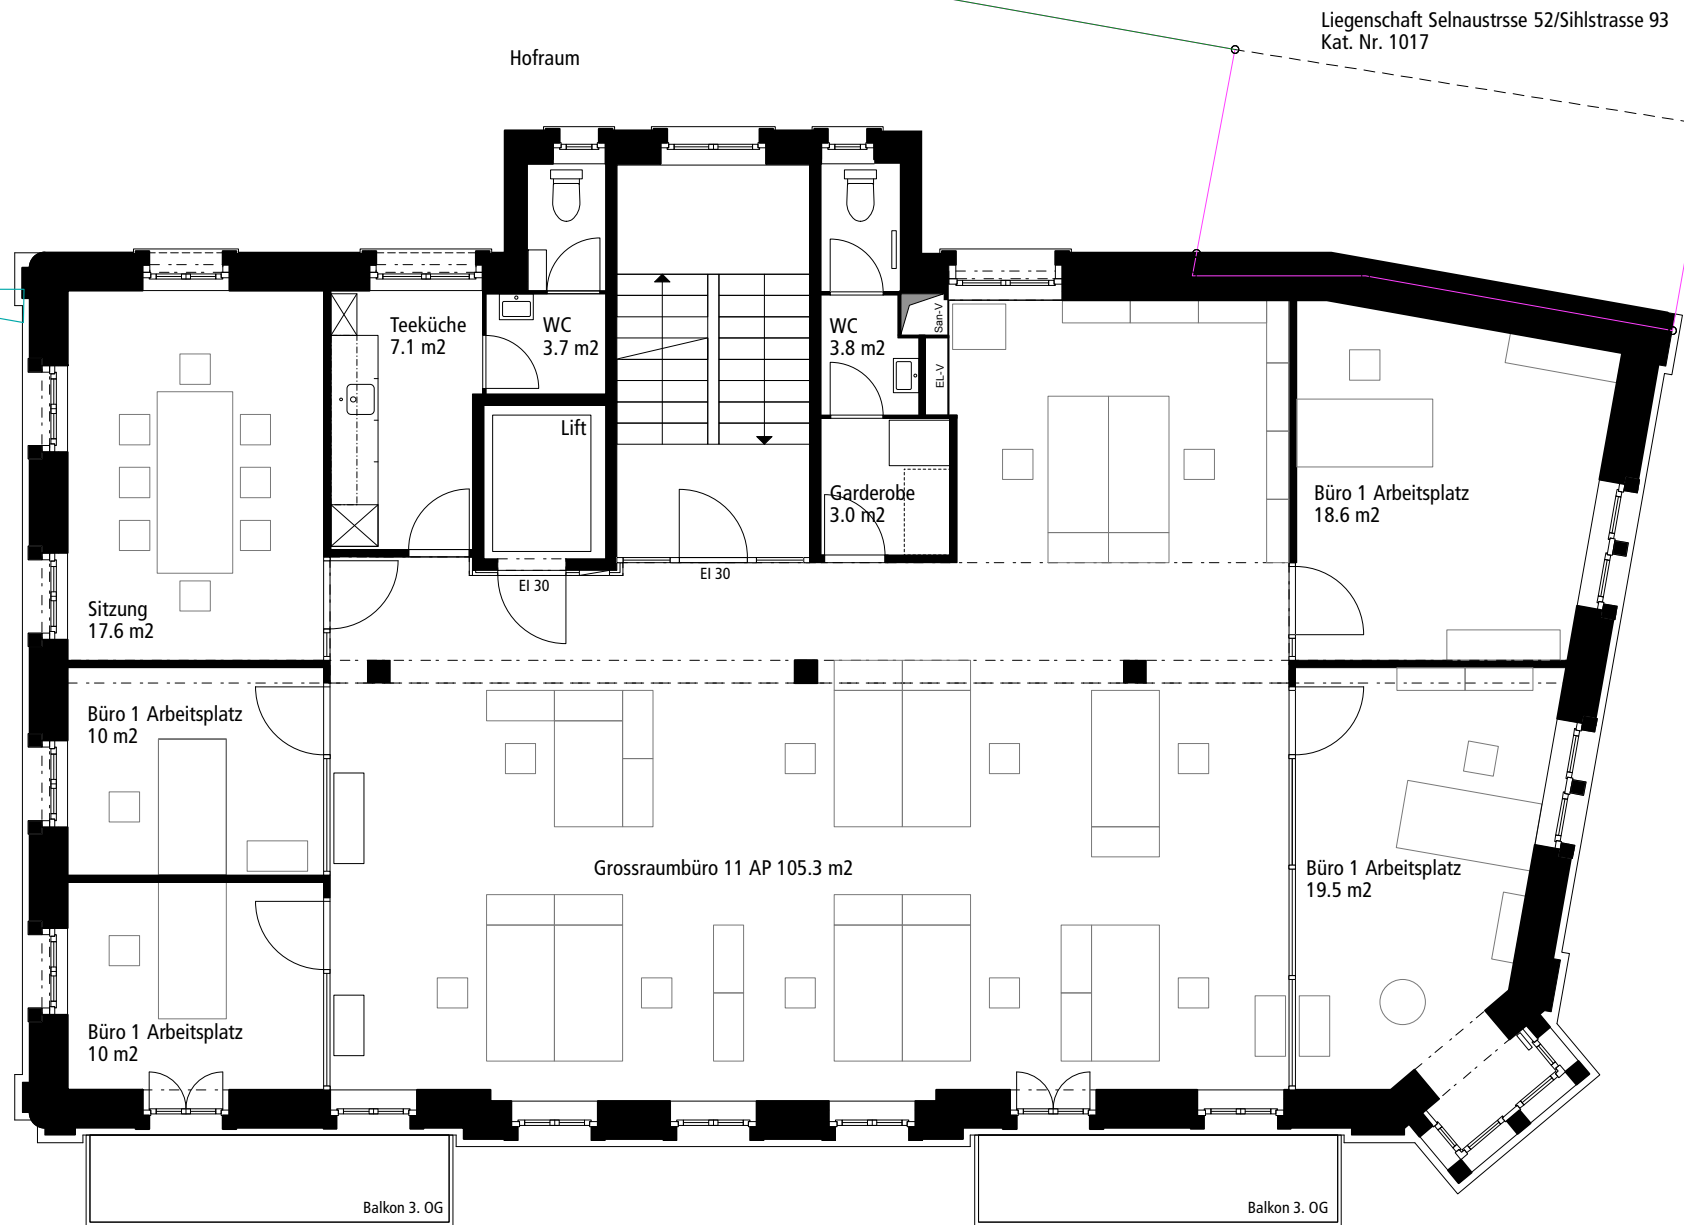

3. Obergeschoss 1:100

Büro
NF 193.7 m²

Wohn- und Geschäftshaus Sihlstrasse 95, 8001 Zürich
Platanus Immobilien AG

Revisionsplan 07.10.2009

DNSarchitekten GmbH
Letzigraben 114 8047 Zürich