




Nordfassade

Flächen Fassadenblech:			
	1'425.90m ²	Profilblech	KMAR BLACK Vernicon FP CC L134 L134.26501
	2'096.40m ²	Profilblech	KMAR GREY Vernicon FP CC L134 L134.26500
	1'492.45m ²	Profilblech	KMAR SILVER Vernicon FP CC L134 L134.26513
	Neu		
	471.0m ²	Steckpaneel	KMAR SILVER Vernicon FP CC L134 L134.26513

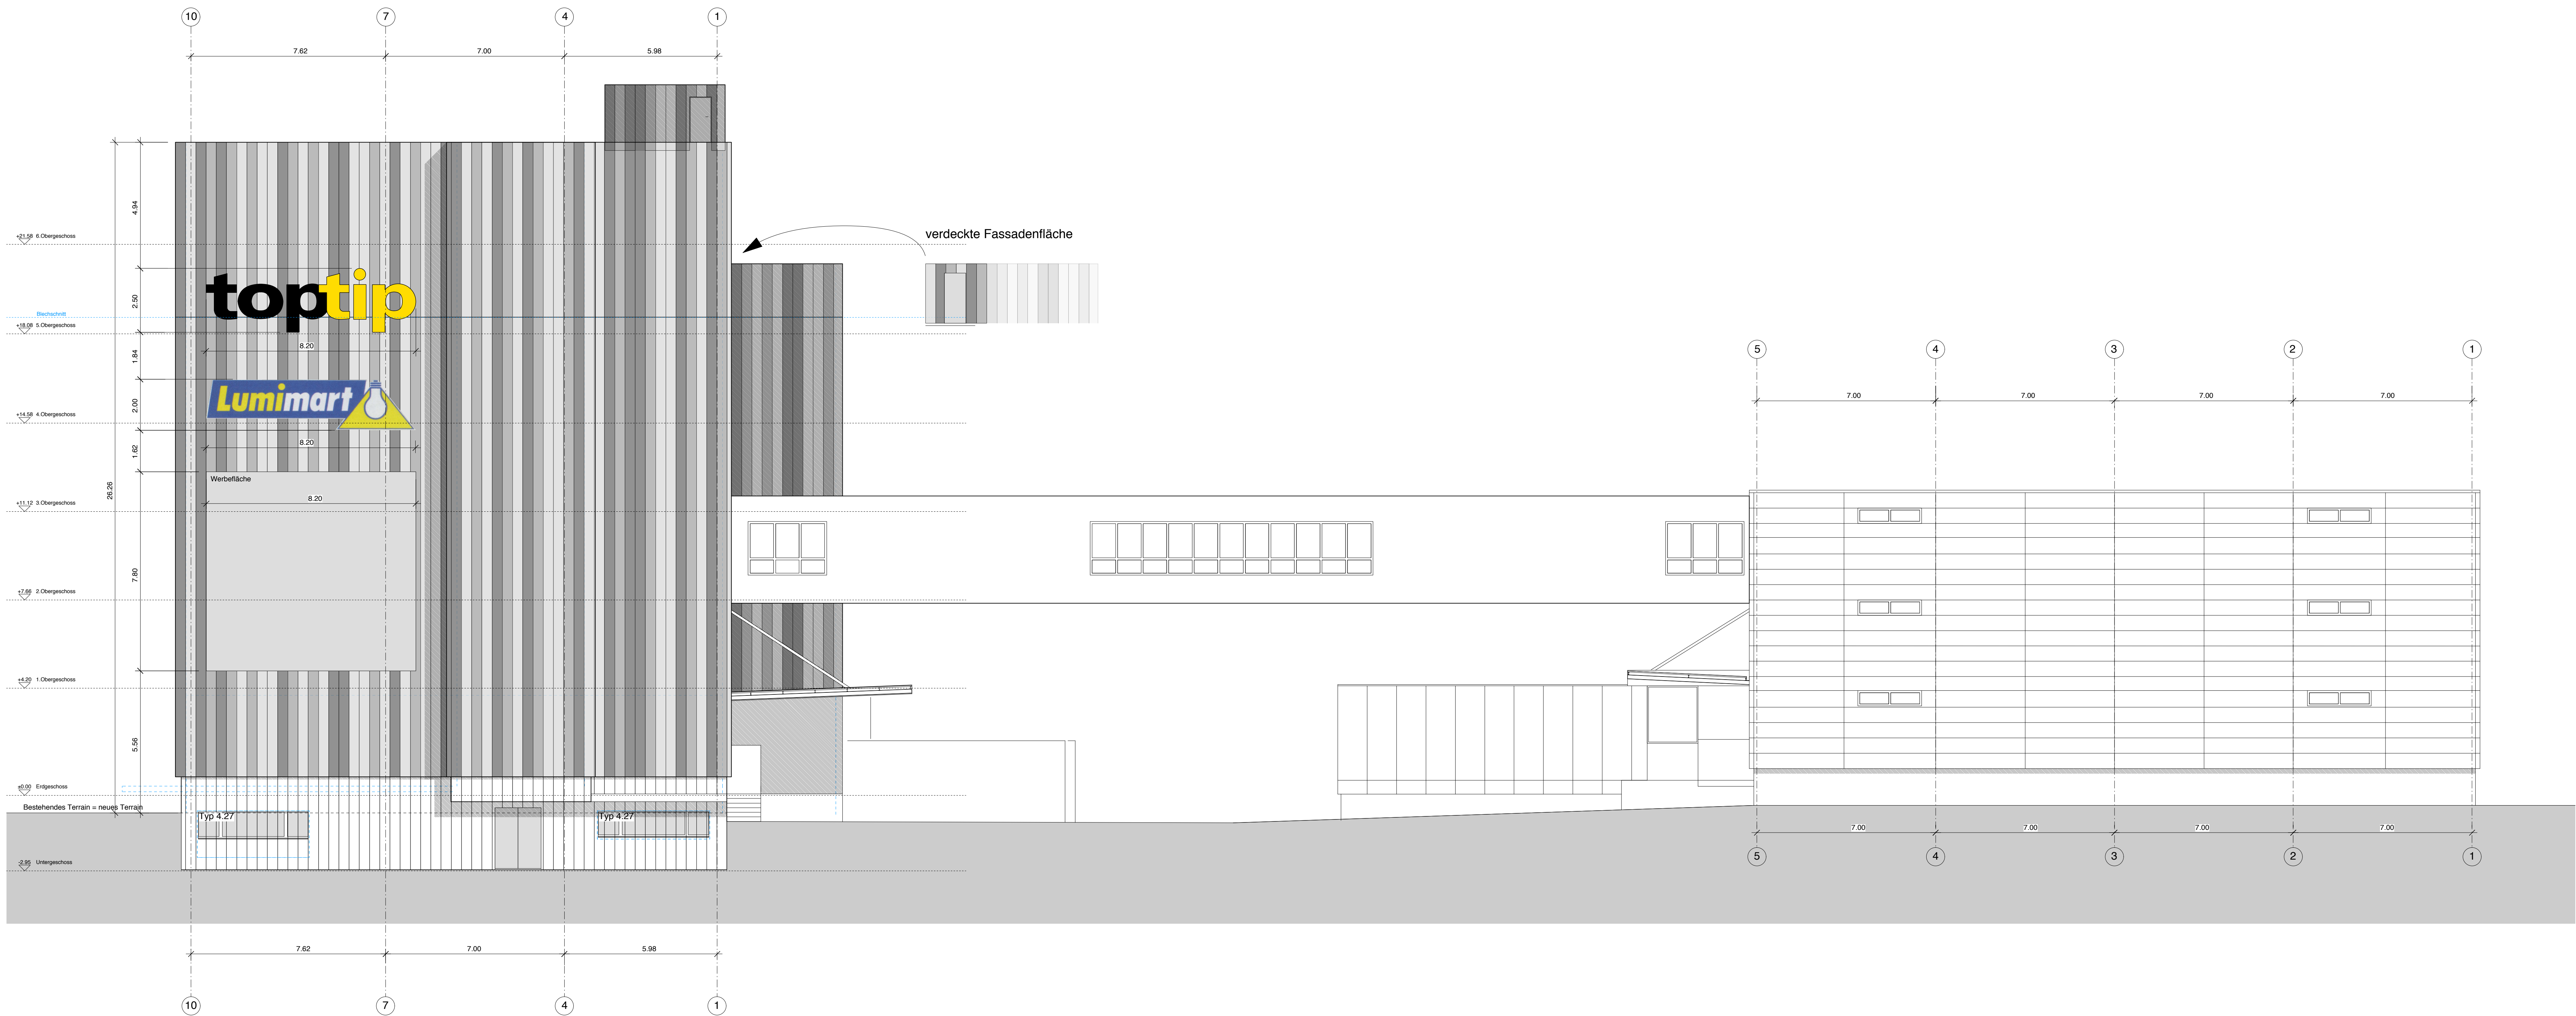

Gesamtsanierung Toptip, Phase L

Köllikerstrasse 80

5036 Oberentfelden

Eigentümer / Bauherrschaft Coop Genossenschaft c/o Coop Direktion Immobilien Kasparstrasse 7 3027 Bern Tel. 031 998 64 48 Fax 031 998 64 67	Baumanagement S+B Baumanagement AG Louis Giroudstrasse 26 4601 Olten Tel. 062 286 60 00 Fax 062 286 60 01	Architektur Kocher Minder Architekten Utigenstrasse 20 3600 Thun Tel. 033 534 37 27 Fax 033 221 01 55
---	--	--

Planungsphase		Planinhalt	
Revisionsplan		Nordfassade Gebäude A	
Plan-Nummer OBE-231	Massstab 1:100	Erstelldatum / Gez. 13.05.2014	Planformat 126x60
Planaenderungen		Index Datum Gez. Aenderungen	
Index	Datum	Gez.	Aenderungen

