



Plan	Nord- / Ostfassade		
	Revisionsplan		
Objekt	NEUBAU - EFH - LORD OF TREES - IM FINK 8 - 8800 THALWIL		
Objekt Nr. 189	Mst. 1:50	Grösse 126/60	Rev 1
Datum 01.10.2015	Pl.Nr. 189_R_350	Gez. DPa	Rev 2

Höhenfixpunkt	436.92 m ü.M = +/- 0.00 = OK. f. Boden EG		
Masse	Sämtliche Masse sind vom Unternehmer am Bau selbständig zu nehmen und zu kontrollieren. Unstimmigkeiten sind unverzüglich mit der Bauleitung und dem Architekten zu bereinigen. Alle Pläne sind vom Unternehmer auf ihre Vollständigkeit und Richtigkeit zu überprüfen.		
Materialien	Beton Kalksandstein Naturstein		
	Backstein Kunststein Wärmedämmung		
Legende	AK Aussenkante IK Innenkante OK Obenkante OK R.B. Obenkante roher Boden OK F.B. Obenkante fertig Boden OK R.D. Obenkante rohe Decke ST F. Unterkante roher Sturz ST F.A. Unterkante fertig Sturz aussen ST F.I. Unterkante fertig Sturz innen BR F. Bildung roh BR.F. Bildung oberkante Fensterbank RD Rote Decke BF Bodenfläche RU Raumumfang RH Raumhöhe B Boden D Decke W Wand MF.B Metallfensterbank RAF Raffamalen VS Vorhangschiene VM Verlärmschleie VSG Verbundsicherheitsglas MK Magnetkontakt Alarmanlage FMOT Flügelmotor FLT Fallleitung SM Schmutzwasser DW Dachwasser WD Wasserdicht		
Legende Revisionen	Datum:	Was geändert	
	xx.xx.xxxx	Rev. 1:	
	xx.xx.xxxx	Rev. 2:	
	xx.xx.xxxx	Rev. 3:	
	xx.xx.xxxx		

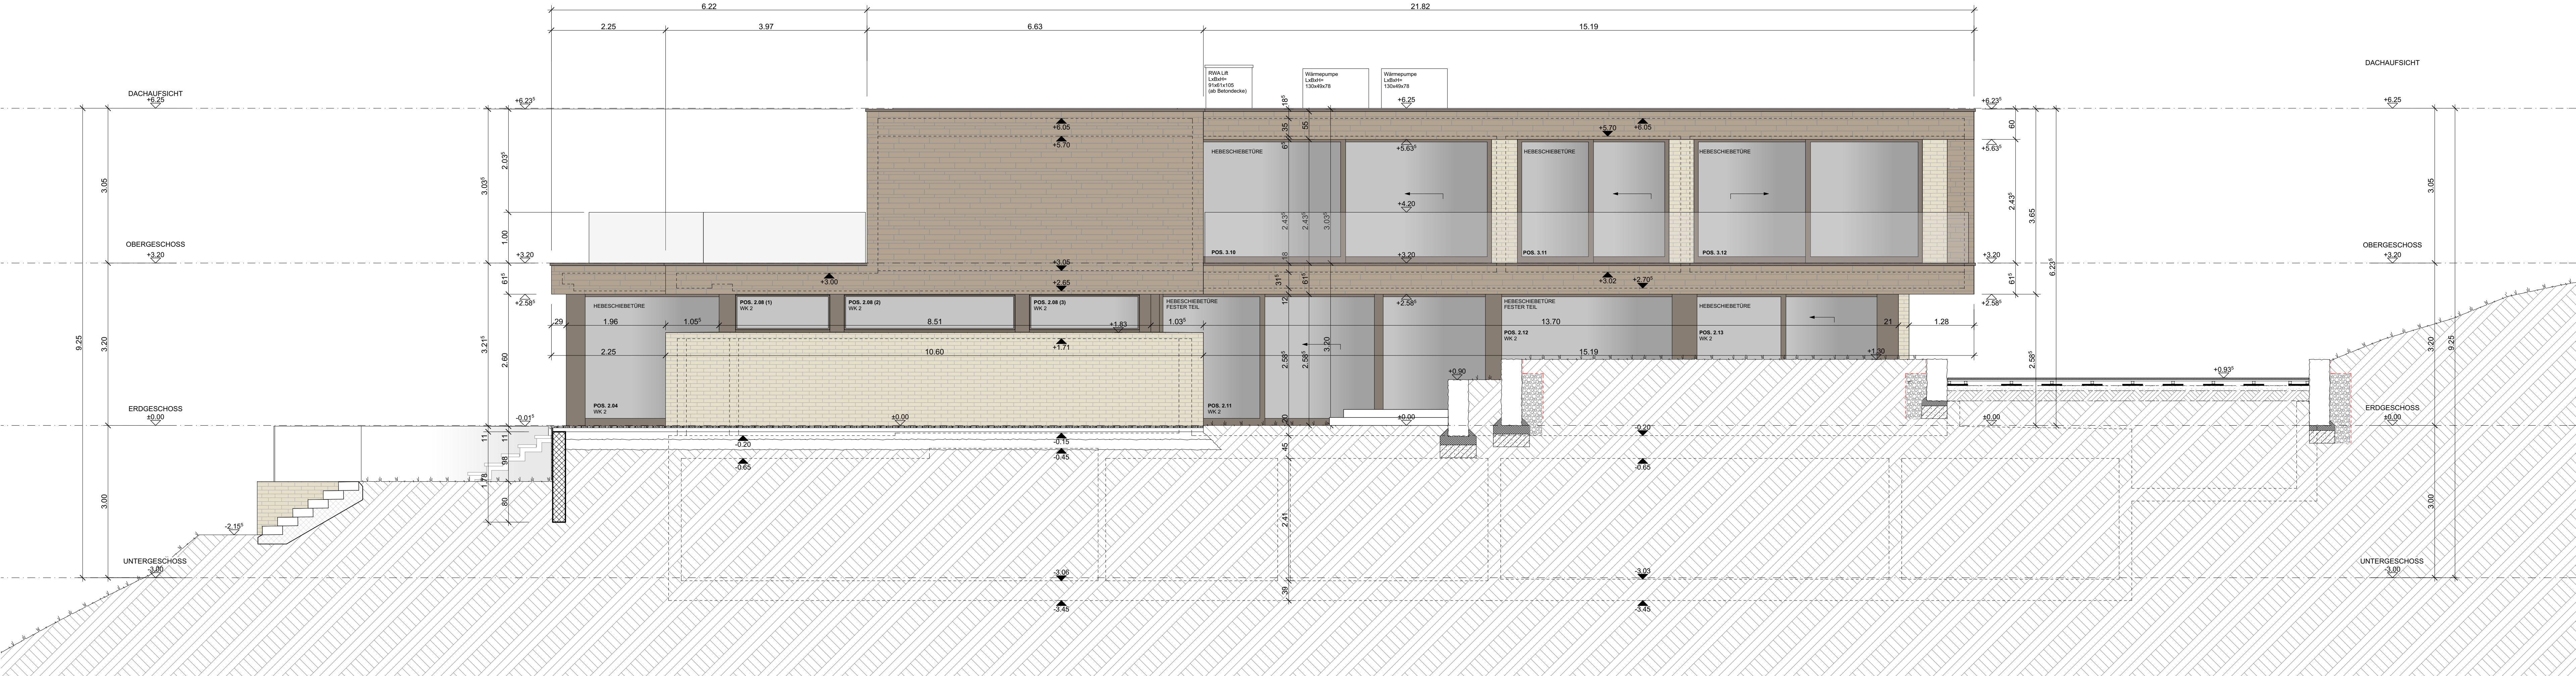

NORDFASSADE

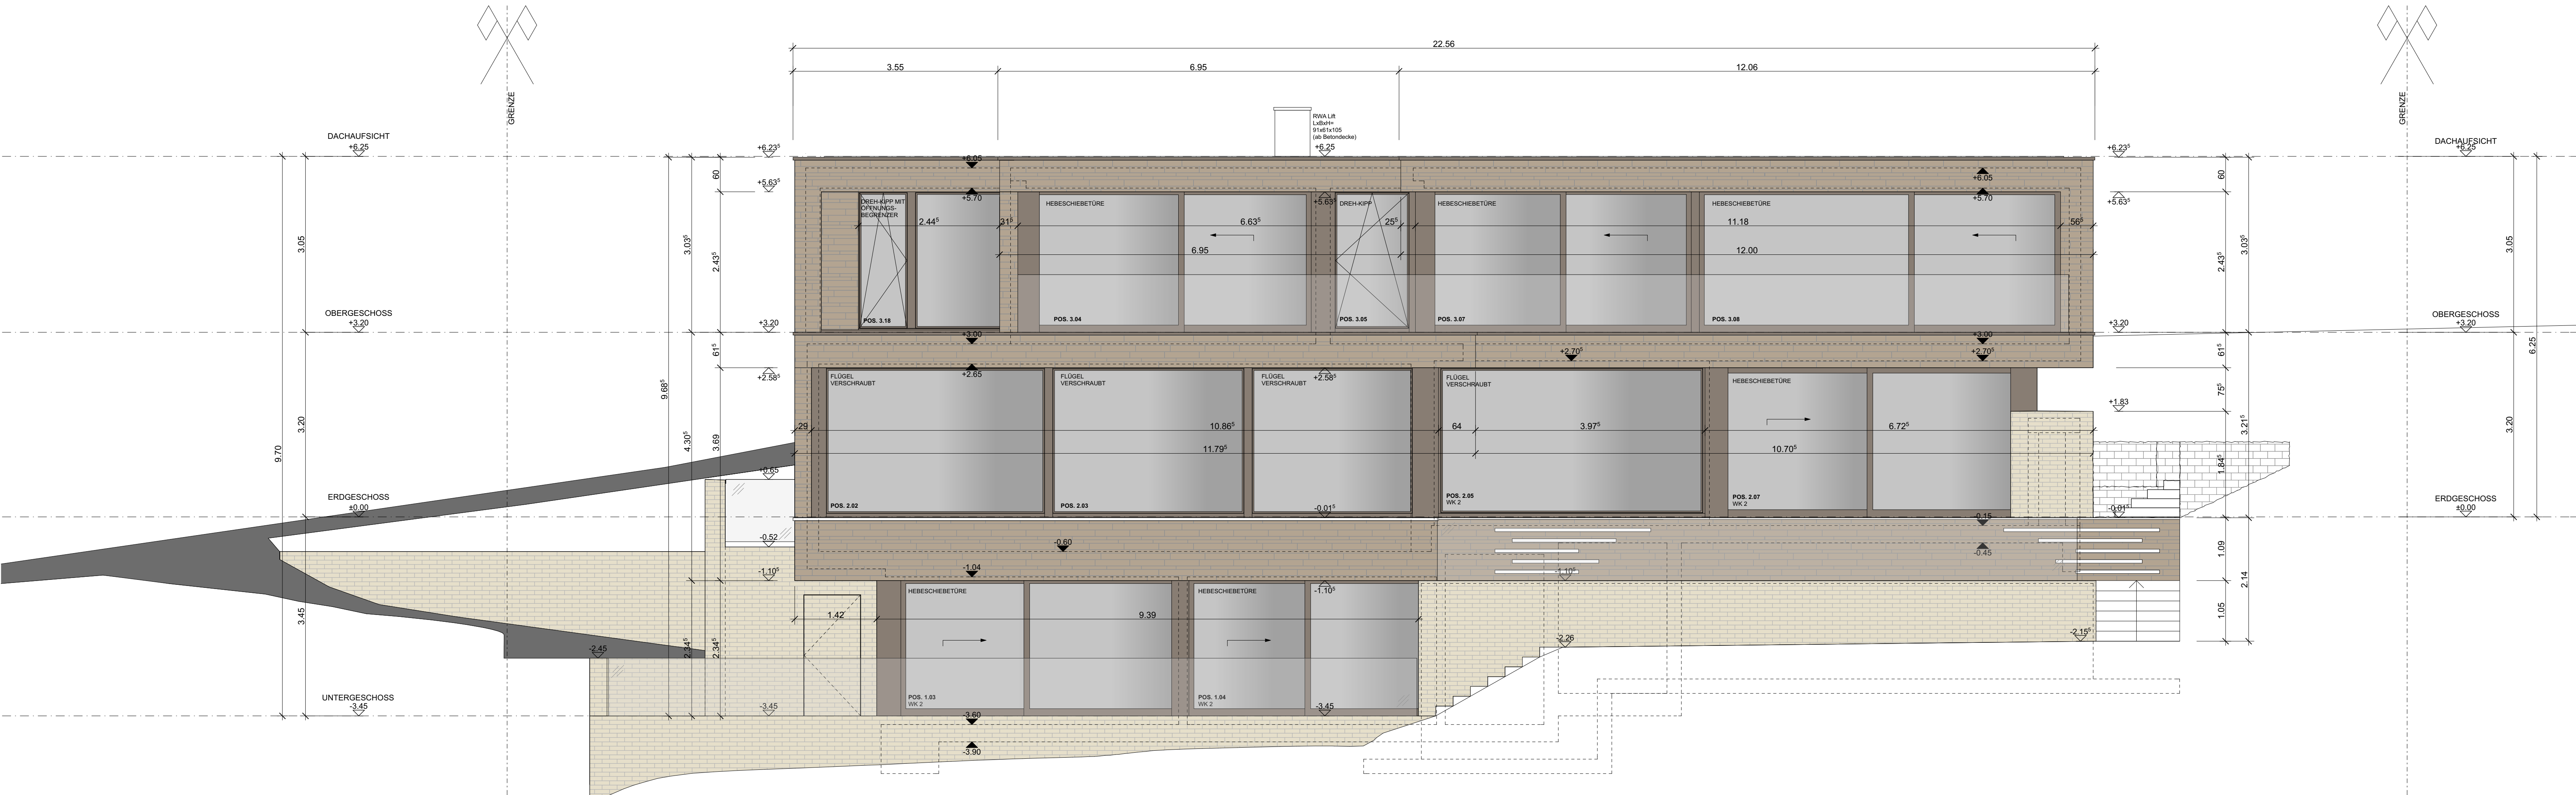

OSTFASSADE