


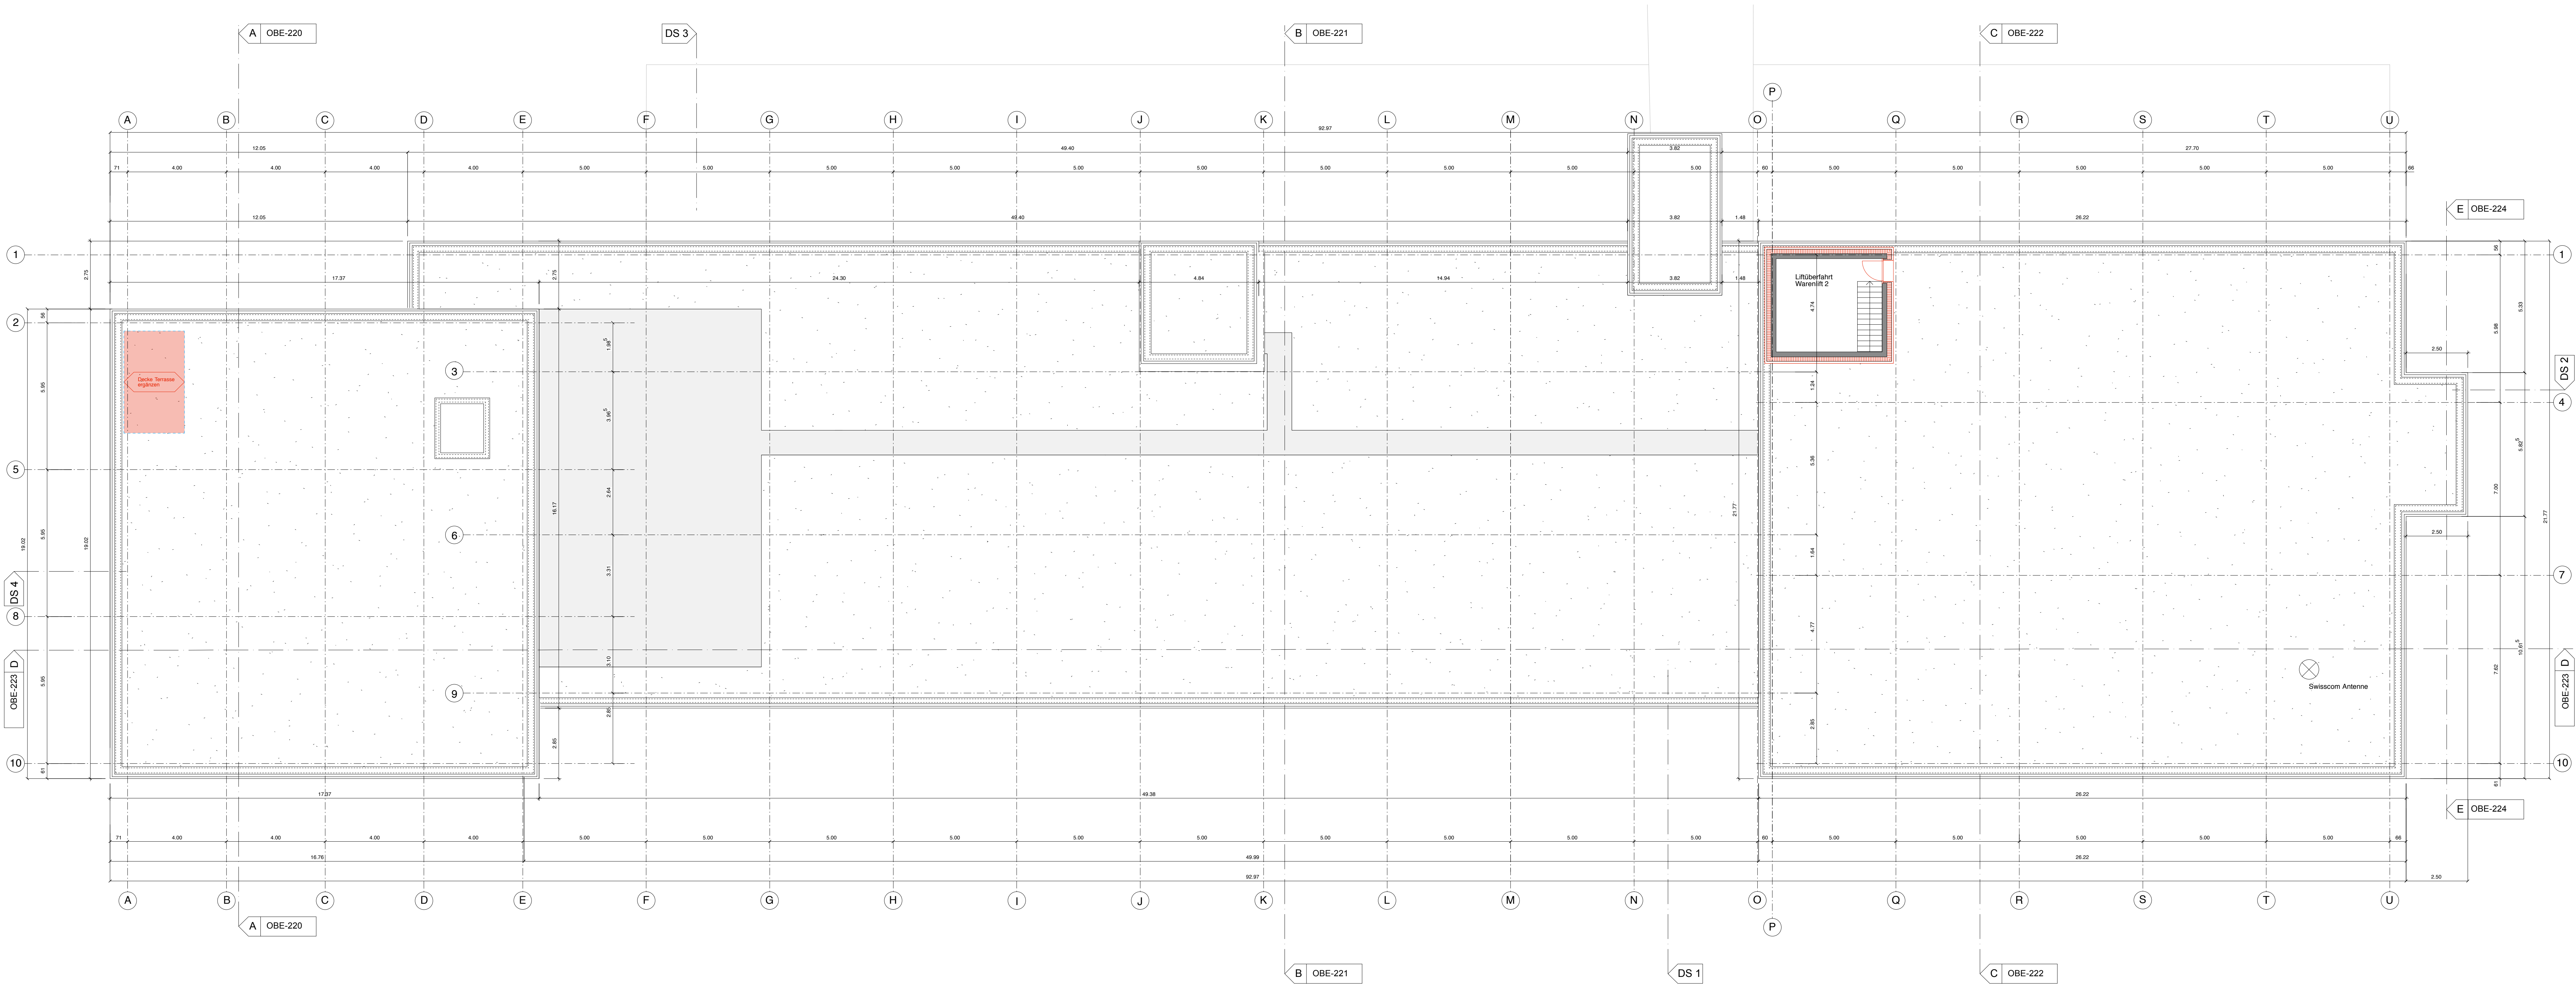

Dachaufsicht

Legende:
Abbruch
Neu

Fensterkoten ab OK fertigem bestehendem Boden.

toptip

Gesamtsanierung Toptip, Phase L
Köl likerstrasse 80
5036 Oberentfelden

Eigentümer / Bauherrschaft
Coop Genossenschaft
c/o Coop Direktion Immobilien
Kasparstrasse 7
3027 Bern
Tel. 031 998 64 48
Fax 031 998 64 67

Baumanagement
S+B Baumanagement AG
Louis Giroudstrasse 26
4601 Olten
Tel. 062 286 60 00
Fax 062 286 60 01

Architektur
Kocher Minder Architekten
Uttigenstrasse 20
3600 Thun
Tel. 033 534 37 27
Fax 033 221 01 55

Planungsphase Revisionsplan	Planinhalt Dachaufsicht Gebäude A	Plan-Nummer OBE-213	Massstab 1:100	Erstelldatum / Gez. 13.05.2014	Planformat 126x60
Planaenderungen Index Datum Gez. Aenderungen	Index Datum Gez. Aenderungen				

