



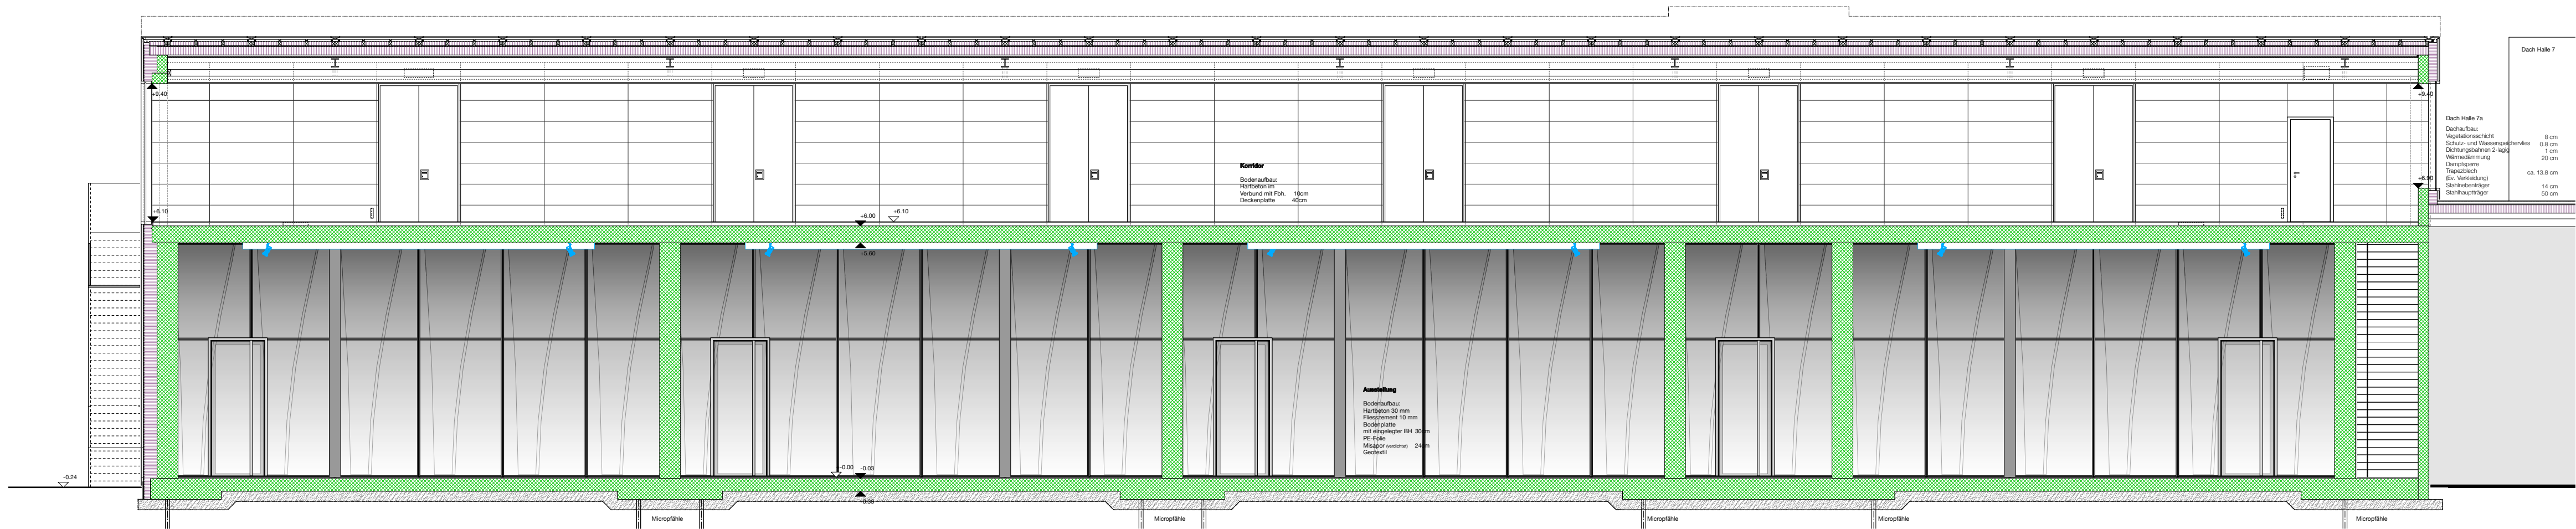

Revisionen			
Nr	Datum	Änderung	Zeichen
A	26.01.2012	Aussendämmung und Fenster geändert	HM
B	16.07.2012	Schnitt Galeriehalle ergänzt	PL
C	19.06.2012	Revisionsplan	HM

Alle Masse sind Rohmasse und vom Unternehmer zu kontrollieren. Allfällige Differenzen sind der Bauleitung rechtzeitig vor Ausführung zu melden.
+0.00 = 462.54 = OK FB Erdgeschoss

Legende	
	Beton
	Beton vorfabriziert
	Kalksandstein nicht tragend
	Wärmedämmung
	Kalksandstein tragend
	Misapor

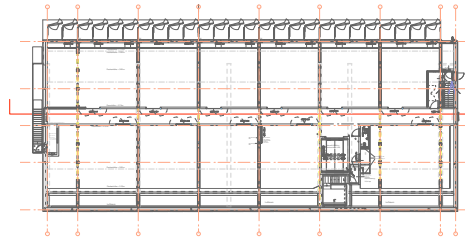

Grosse Halle (Wirz Halle 8)		
Schnitt F-F		206
1/50 [A1 überlang]	30. August 2010	TN