


Liegenschaft Selnaustrsse 52/Sihlstrasse 93
Kat. Nr. 1017

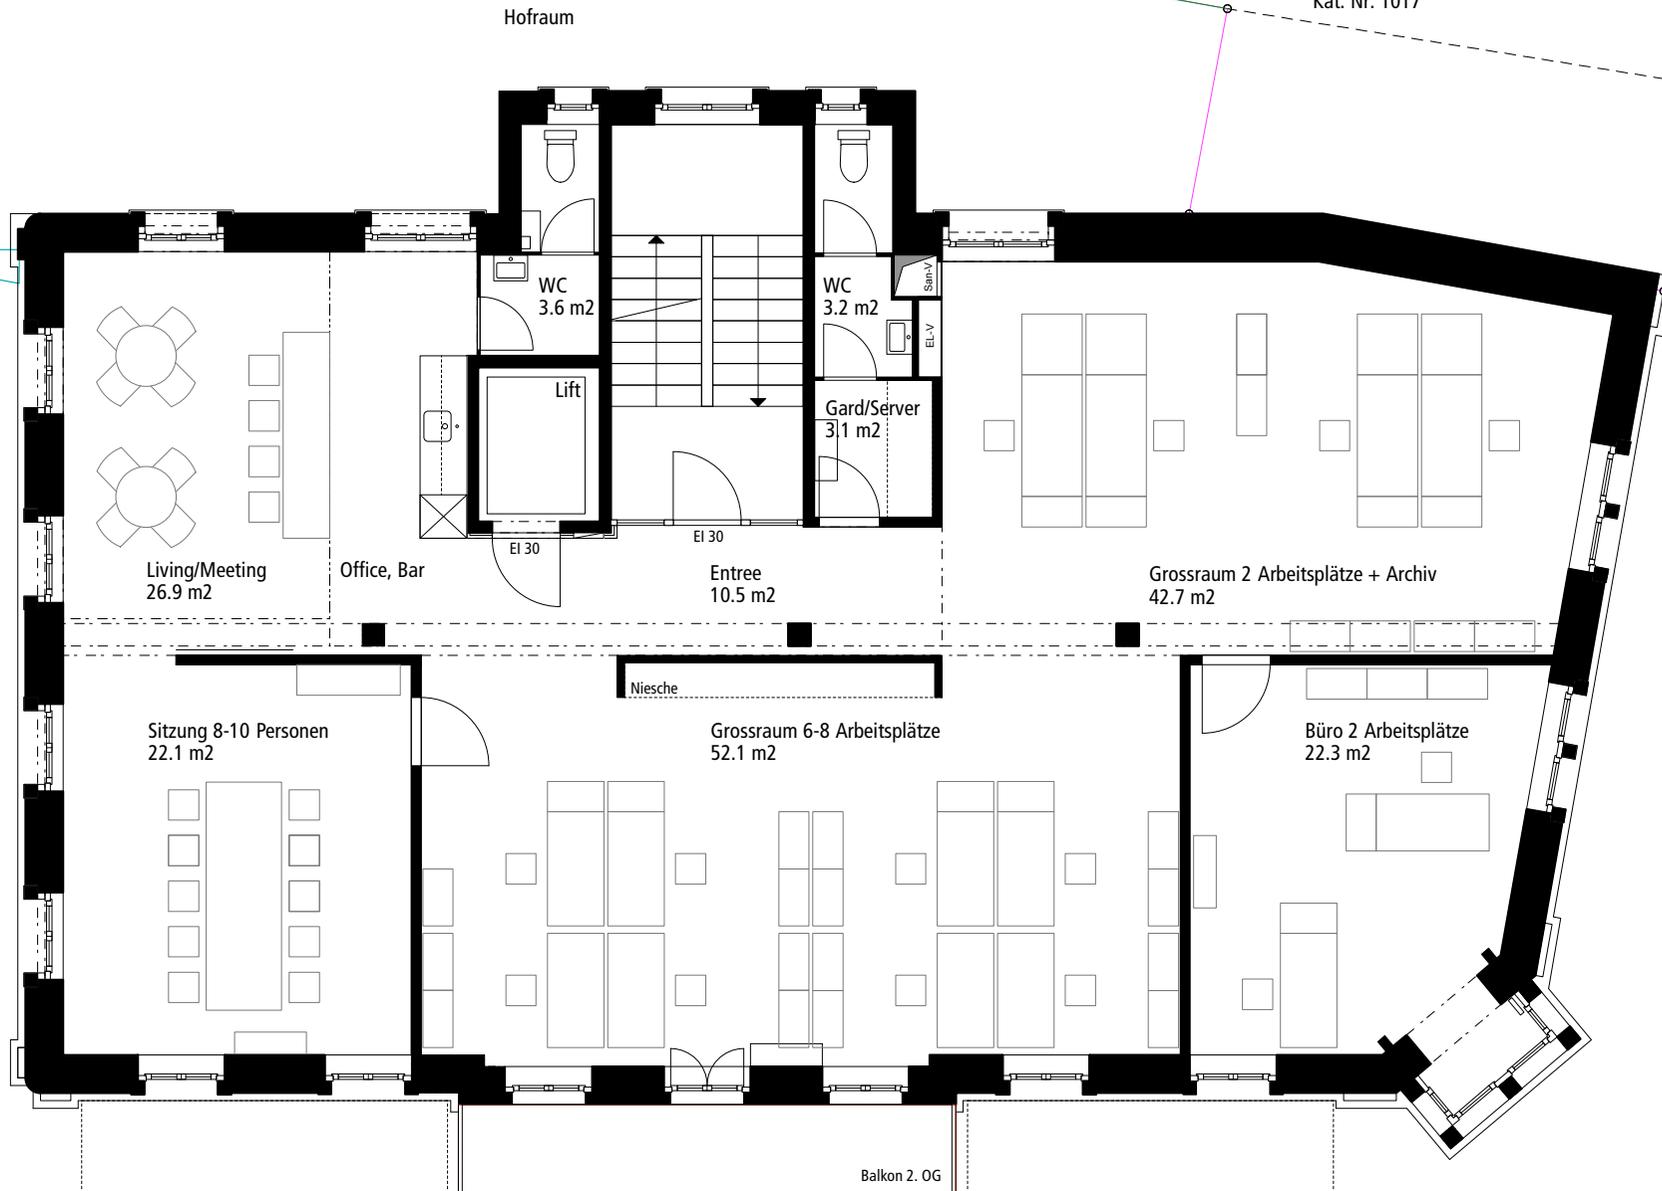

2. Obergeschoss 1:100

Büro
NF 188.3 m²

Wohn- und Geschäftshaus Sihlstrasse 95, 8001 Zürich
Platanus Immobilien AG

Revisionsplan 06.10.2008

DNSarchitekten GmbH
Letziggraben 114 8047 Zürich