


KONFIGURATION STANDARD



TOTAL FLÄCHE: ca. 588 m²

- LEGENDE
- ZUSÄTZLICHE KLAPPBARE ODER STAPELBARE STÜHLE 40 Stk. (TYP IN ABKLÄRUNG)
 - VITRA EAMES PLASTIC ARMCHAIR PACC 12 Stk.
 - VITRA EAMES PLASTIC SIDE CHAIR PSCC 16 Stk.
 - HORGENGLARUS STUHL 1-380 CLASSIC 15 Stk.
 - HORGENGLARUS BARHOCKER 11-370H 9 Stk.
 - GIRSBERGER DREHSTUHL CAMIRO A015 14 Stk. NEU + 12 Stk. BESTAND
 - BRUNNER PADS | CUBOID 1400-0210 2 Stk.
 - BRUNNER PADS | CORNER MODULE L 1400-0330 1 Stk.
 - BRUNNER PADS | CUBOID HIGH 1400 - 0220 1 Stk.
 - BRUNNER PADS | CUBE M HIGH 1400 - 0140 1 Stk.
 - BRUNNER PADS | CORNER MODULE M 1400 - 0310 1 Stk.
 - BRUNNER BEISTELLTISCH | PADS 1401-0020 1 Stk.
 - CAPPELLINI GONG TIEFER TISCH | Ø50 H42 cm 4 Stk.
 - CAPPELLINI BREAK TISCH | Ø80 H72 cm 3 Stk.
 - HORGENGLARUS HOCHTISCH T-1620 MIH W200xD80xH110 cm 1 Stk.
 - HORGENGLARUS TISCH T-1610 MI W160xD120xH74 cm 2 Stk.
 - USM HALLER W150xD75 cm 14 Stk. (BESTAND)
 - USM KITOS W150xD75 cm 12 Stk. (BESTAND)
 - WILKHÄHN TIMETABLE SMART | W160xD80 cm 6 Stk.
 - WILKHÄHN TIMETABLE LIFT | W200xD100 cm 6 Stk.
 - MOBILER BILDSCHIRM BESTAND 1 Stk.
 - BRUNNER TEAM | W120xH195 cm 1 Stk.
 - USM ABLAGE | 30H (W75xD35xH35) cm 5 Stk. (BESTAND)
 - USM ABLAGE | 30H (W75xD35xH35) cm NEUE AKUSTIKPANEL MIT LOGO 1 Stk. (BESTAND - AUF ROLLEN)
 - TRECE CLOUD FRAME 3 | W117xD500xH109 cm 1 Stk.
 - HUSHOFFICE HUSH FREE.M | HUS-AP-002 W221xD139xH230 cm 2 Stk.

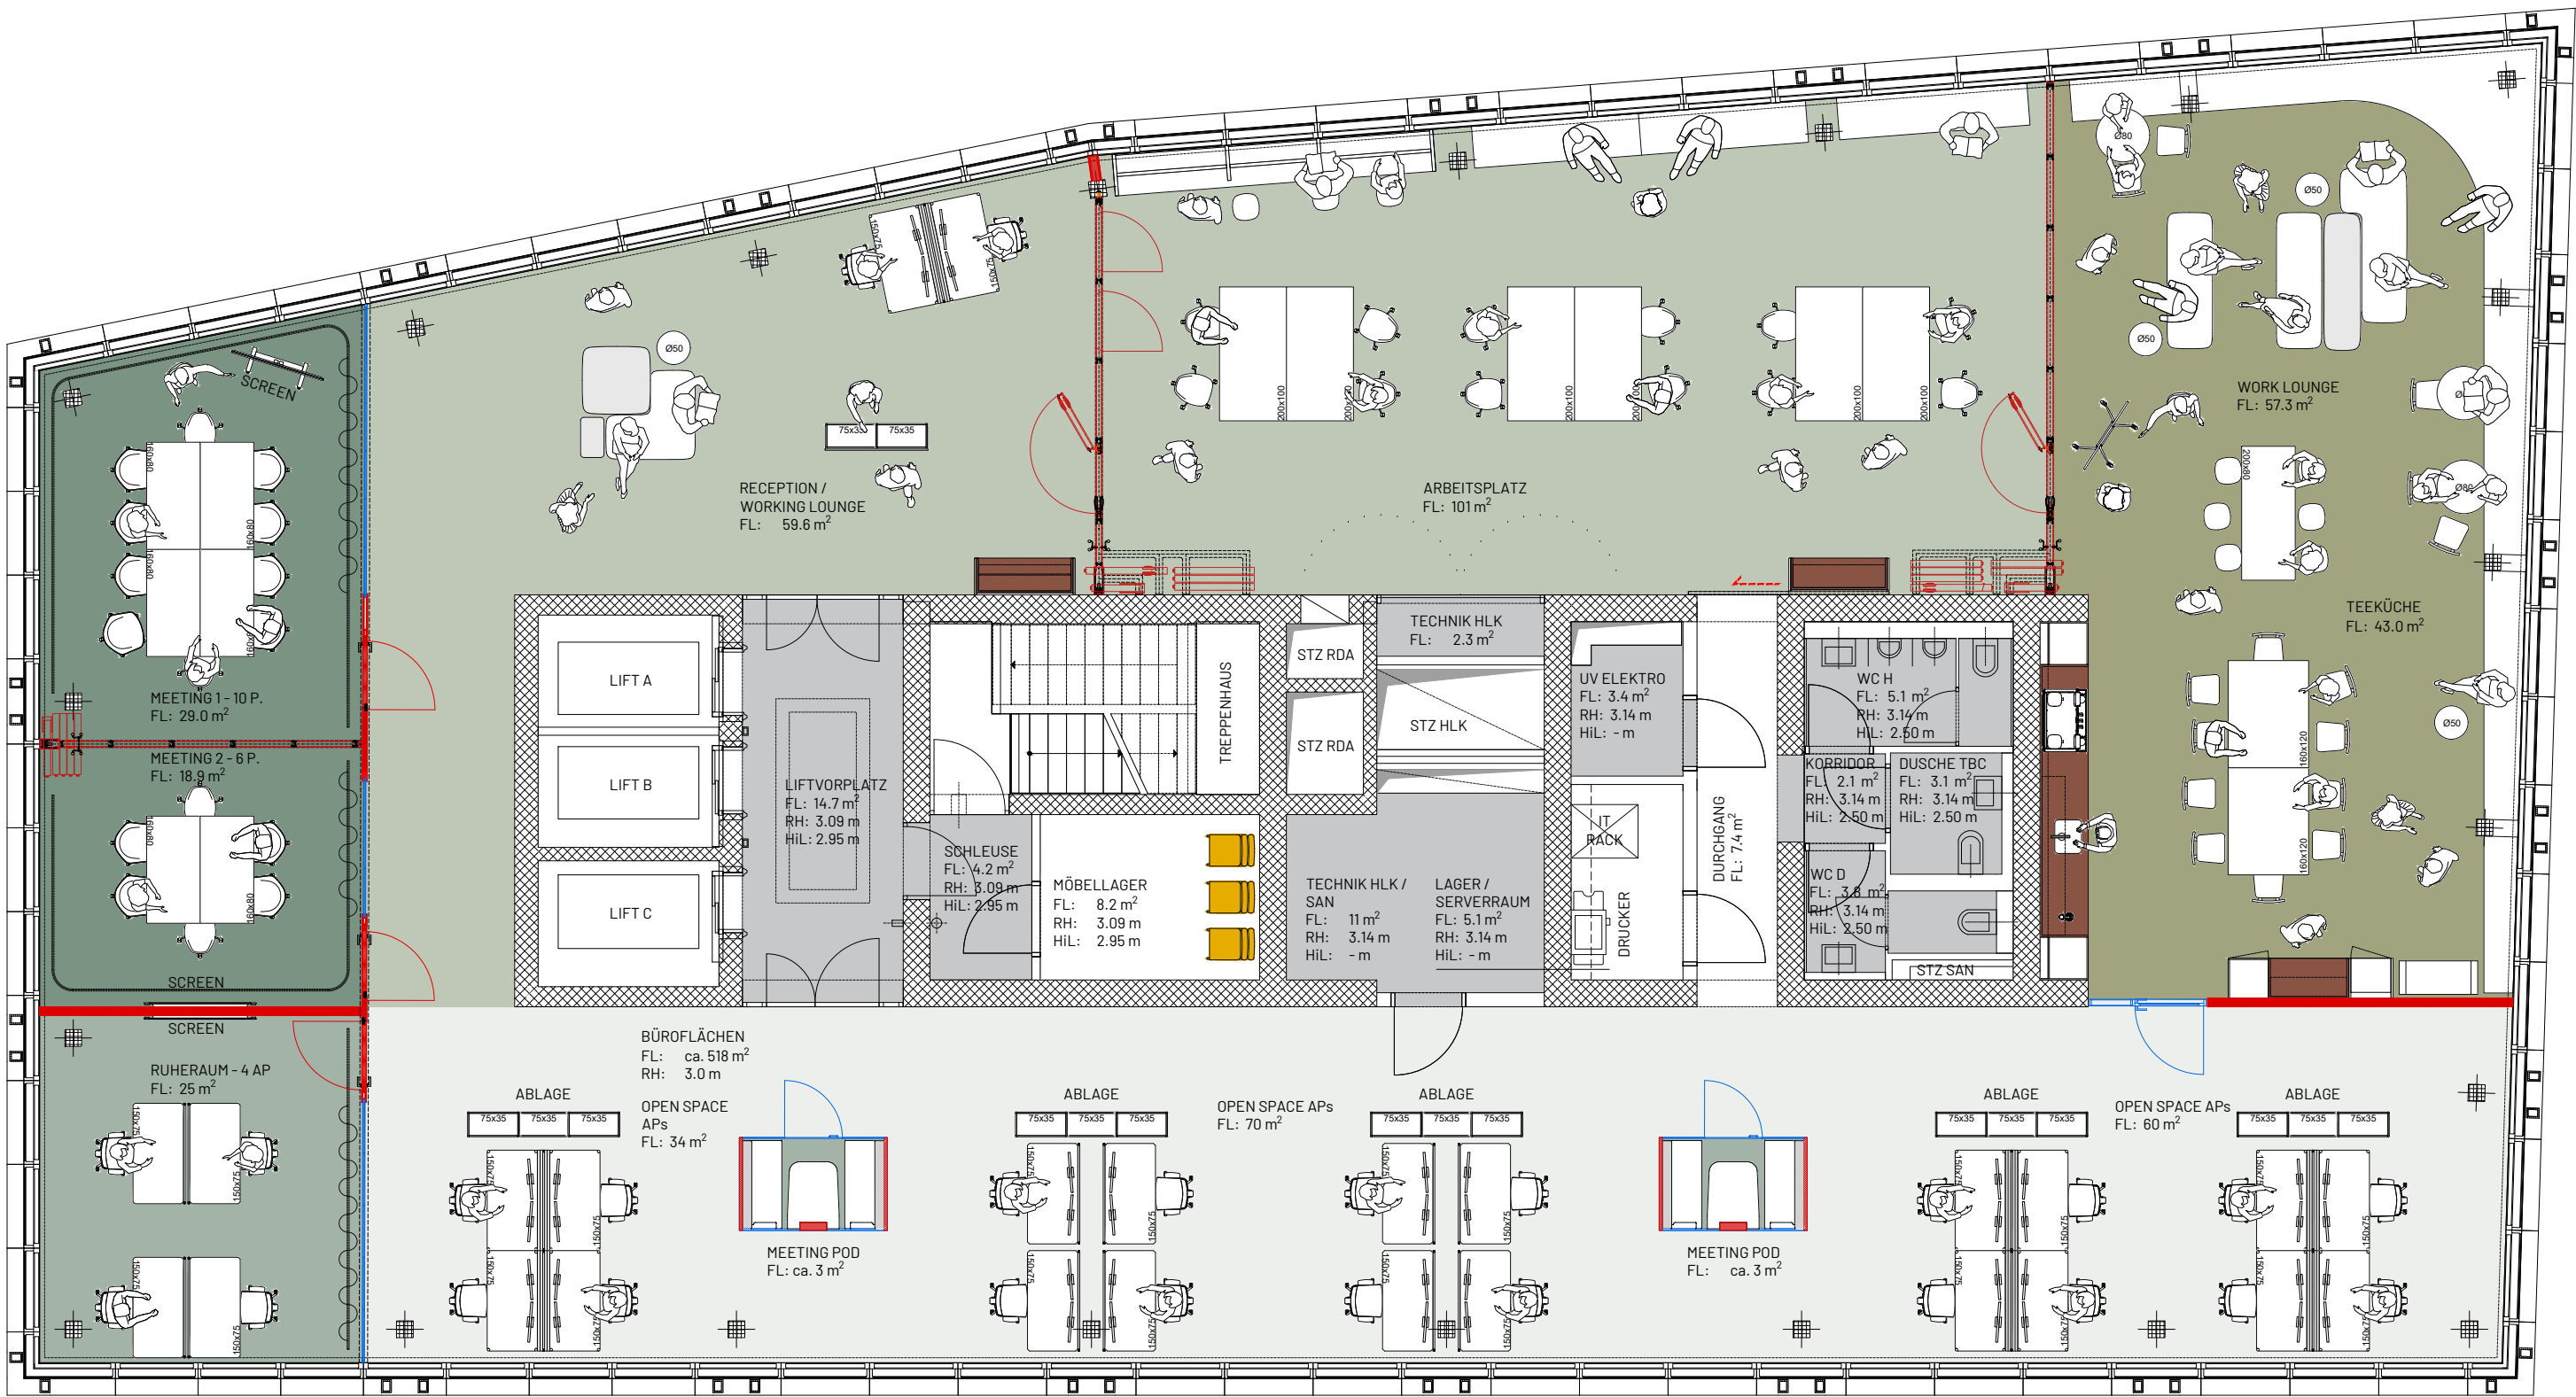

ALLE MASSE SIND ROHMASSE. SÄMTLICHE MASSE SIND VOM UNTERNEHMER AM BAU ZU KONTROLLIEREN. DIFFERENZEN UND UNKLARHEITEN SIND ZWINGEND UND UNVERZÜGLICH DER BAULEITUNG ZU MELDEN.

Project No.	Client		
028	NOVO BUSINESS CONSULTANS AG		
Project address			
Franklin Turm - Hofwiesenstrasse, CH - 8050 Zürich			
Notiz	Drawing Name		
19.0G	AS BUILT LAYOUT PLAN		
Scale			
1:100 @ A2			
Studio Z20 AG Workplace Architecture Badenerstrasse 565B, 8048 Zurich Switzerland Info@z20.ch - www.z20.ch			
Prepared by	Check by	Date	Revision
EB	MV	11.04.2024	05