




Ostfassade

Flächen Fassadenblech:			
	1'425.90m ²	Profilblech	KMAR BLACK Vernicon FP CC L134 L134.26501
	2'096.40m ²	Profilblech	KMAR GREY Vernicon FP CC L134 L134.26500
	1'492.45m ²	Profilblech	KMAR SILVER Vernicon FP CC L134 L134.26513
	Neu		
	471.0m ²	Steckpaneel	KMAR SILVER Vernicon FP CC L134 L134.26513

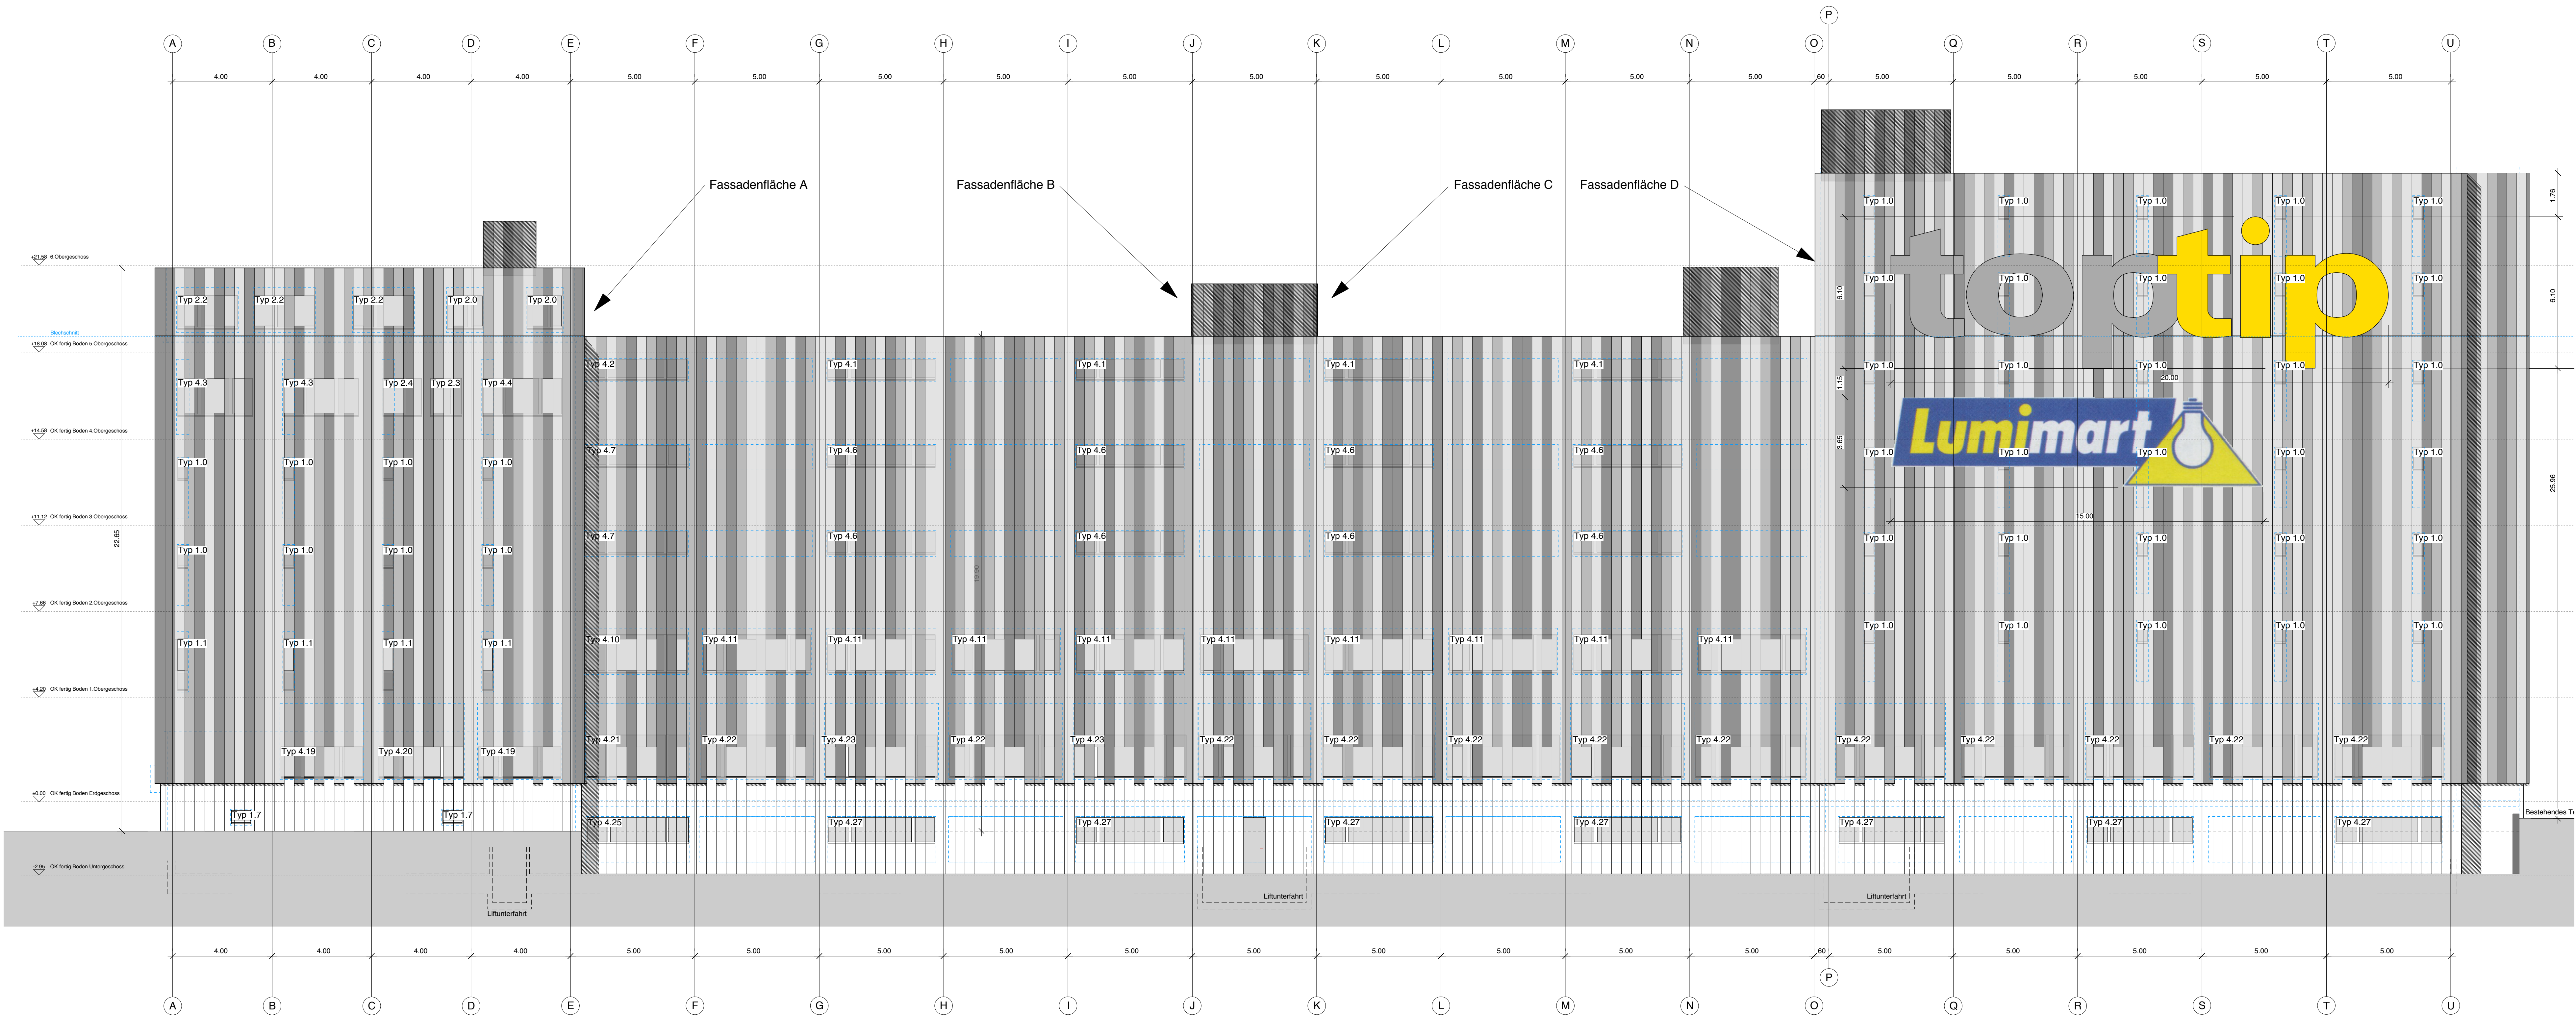

Gesamtsanierung Toptip, Phase L

Köllikerstrasse 80

5036 Oberentfelden

Eigentümer / Bauherrschaft	Baumanagement	Architektur
Coop Genossenschaft	S+B Baumanagement AG	Kocher Minder Architekten
c/o Coop Direktion Immobilien	Louis Giroudstrasse 26	Utigenstrasse 20
Kasparstrasse 7	4601 Olten	3600 Thun
3027 Bern	Tel. 062 286 60 00	Tel. 033 534 37 27
Tel. 031 998 64 48	Fax 062 286 60 01	Fax 033 221 01 55
Fax 031 998 64 67		

Planungsphase	Planinhalt		
Revisionsplan	Ostfassade Gebäude A		
Plan-Nummer	Massstab	Erstelldatum / Gez.	Planformat
OBE-230	1:100	13.05.2014	126x60
Planaenderungen		Index Datum Gez. Aenderungen	
Index	Datum	Gez.	Aenderungen

