


PLAN		UNTERGESCHOSS	MST. 1:50
		REVISIONSPLAN	
BAUHERR	MUREP AG, BAARERSTRASSE 28, 6340 BAAR		
OBJEKT	EFH SHLEGGRAN 4, 8834 SCHNIDDELGG, KTN 391		
OBJEKT NR.	57	MST.	1:50
DATUM	14.01.2011	PLNR.	101
		GEZ.	CAI/ACU
		REV.	4

632.06 M.U.M. = +/- 0.00 = OK, F, BODEN EG

MASSE:
SÄMTLICHE MASSE SIND VOM UNTERNEHMER AM BAU SELBSTÄNDIG ZU NEHMEN UND ZU KONTROLLIEREN.
UNSTIMMIGKEITEN SIND UNVERZÜGLICH MIT DER BAULEITUNG UND DEM ARCHITEXTEN ZU BEREINIGEN.
ALLE PLÄNE SIND VOM UNTERNEHMER AUF IHRE VOLLSTÄNDIGKEIT UND RICHTIGKEIT ZU ÜBERPRÜFEN.

MATERIALIEN:	LEGENDE:
BETON	AUSSEERKANT
BACKSTEIN	INNERKANT
KALKSANDSTEIN	UNTERKANT
KUNSTSTEIN	OK F.B. OBERKANT ROHER BODEN
NATURSTEIN	OK F.B. OBERKANT FERTIG BODEN
WÄRMEDÄMMUNG	ST. R. UNTERKANT ROHER STURZ
HOLZBAU	ST. F.A. UNTERKANT FERTIG STURZ AUSSEN
	ST. F.I. UNTERKANT FERTIG STURZ INNEN
	BR. R. BRÜSTUNG ROH
	BR. F. BRÜSTUNG OBERKANT FENSTERBANK
	RD. ROHE DECKE
	BF. BODENFLÄCHE
	B. BODEN
	D. DECKE
	W. WAND
	MF. METALLFENSTERBANK
	RAF. RAFFLAMELLEN
	VS. VORHANGSCHIENEN
	VSG. VERBUNDSICHERHEITSGLAS
	MK. MAGNETKONTAKT ALARMANLAGE
	FMOT. FLUEGELMOTOR
	FLT. FALLEITUNG
	SM. SCHMUTZWASSER
	DW. DACHWASSER
	WD. WASSERDICHT

simmengarchitects ag
Chaulisbodenstr. 10 • 8834 Schniddelgg • Tel. +41 44 728 90 20 • simmengarchitects@simmengroup.ch • www.simmengroup.ch

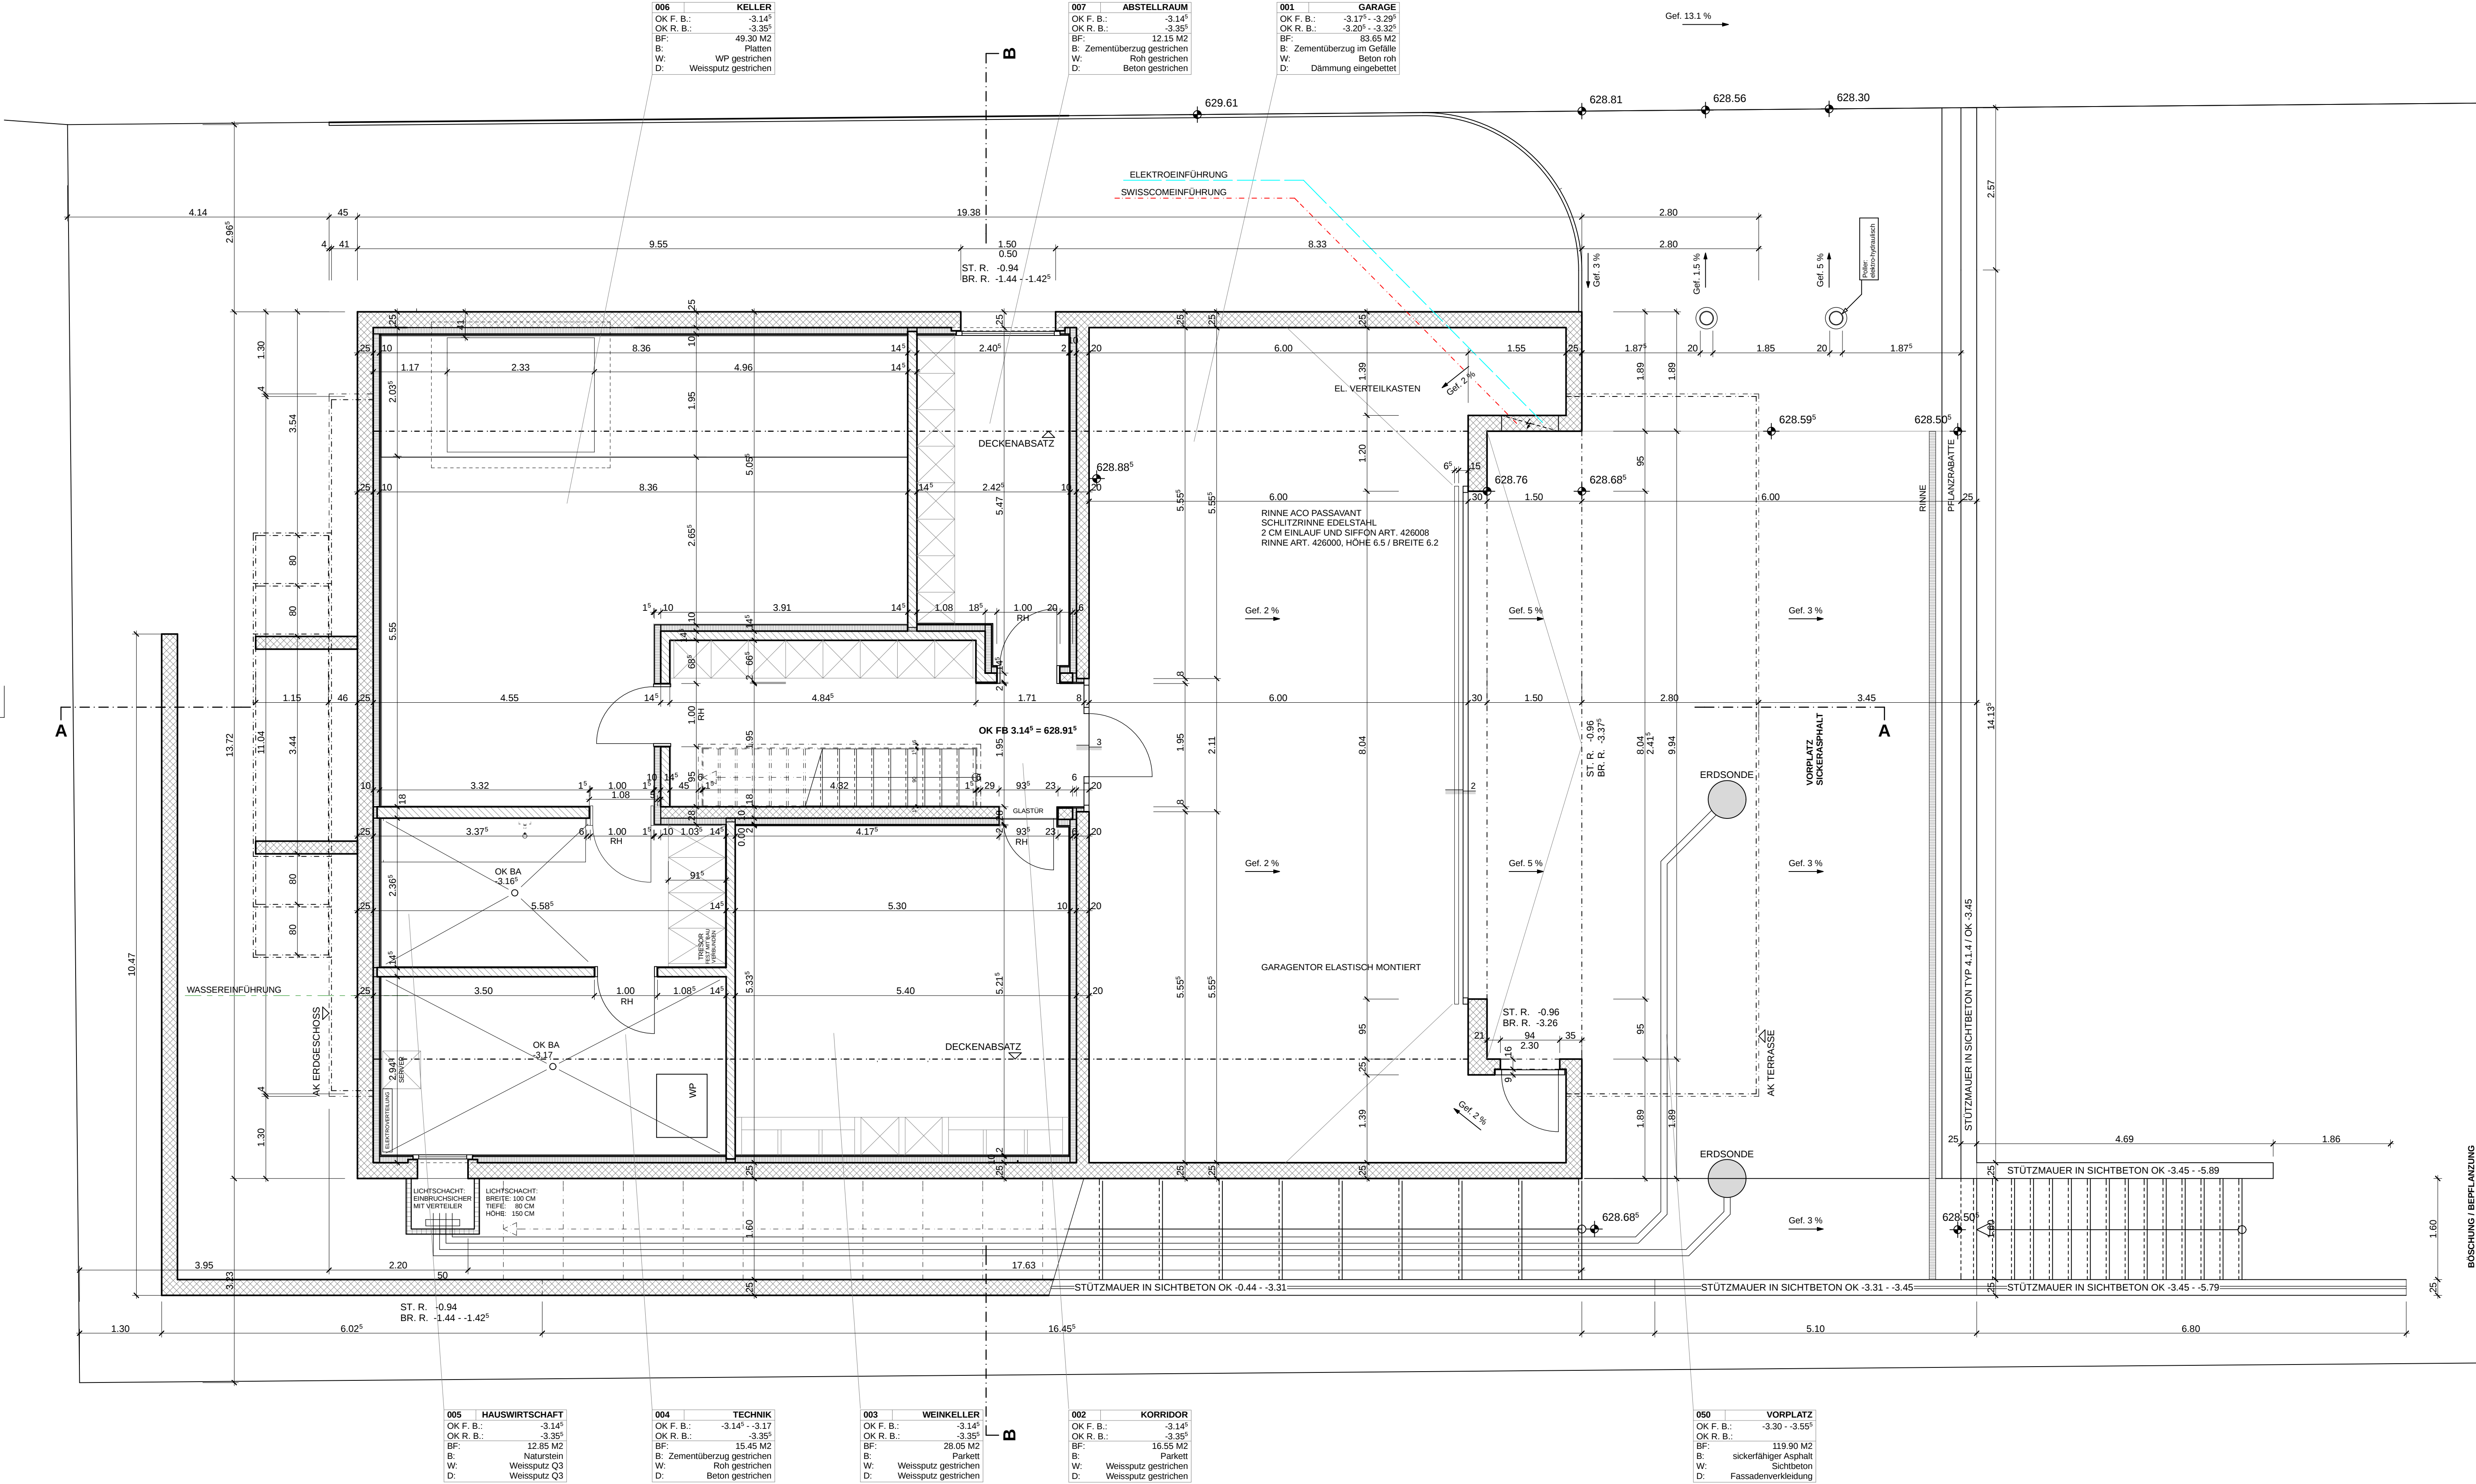

UNTERGESCHOSS 1:50