




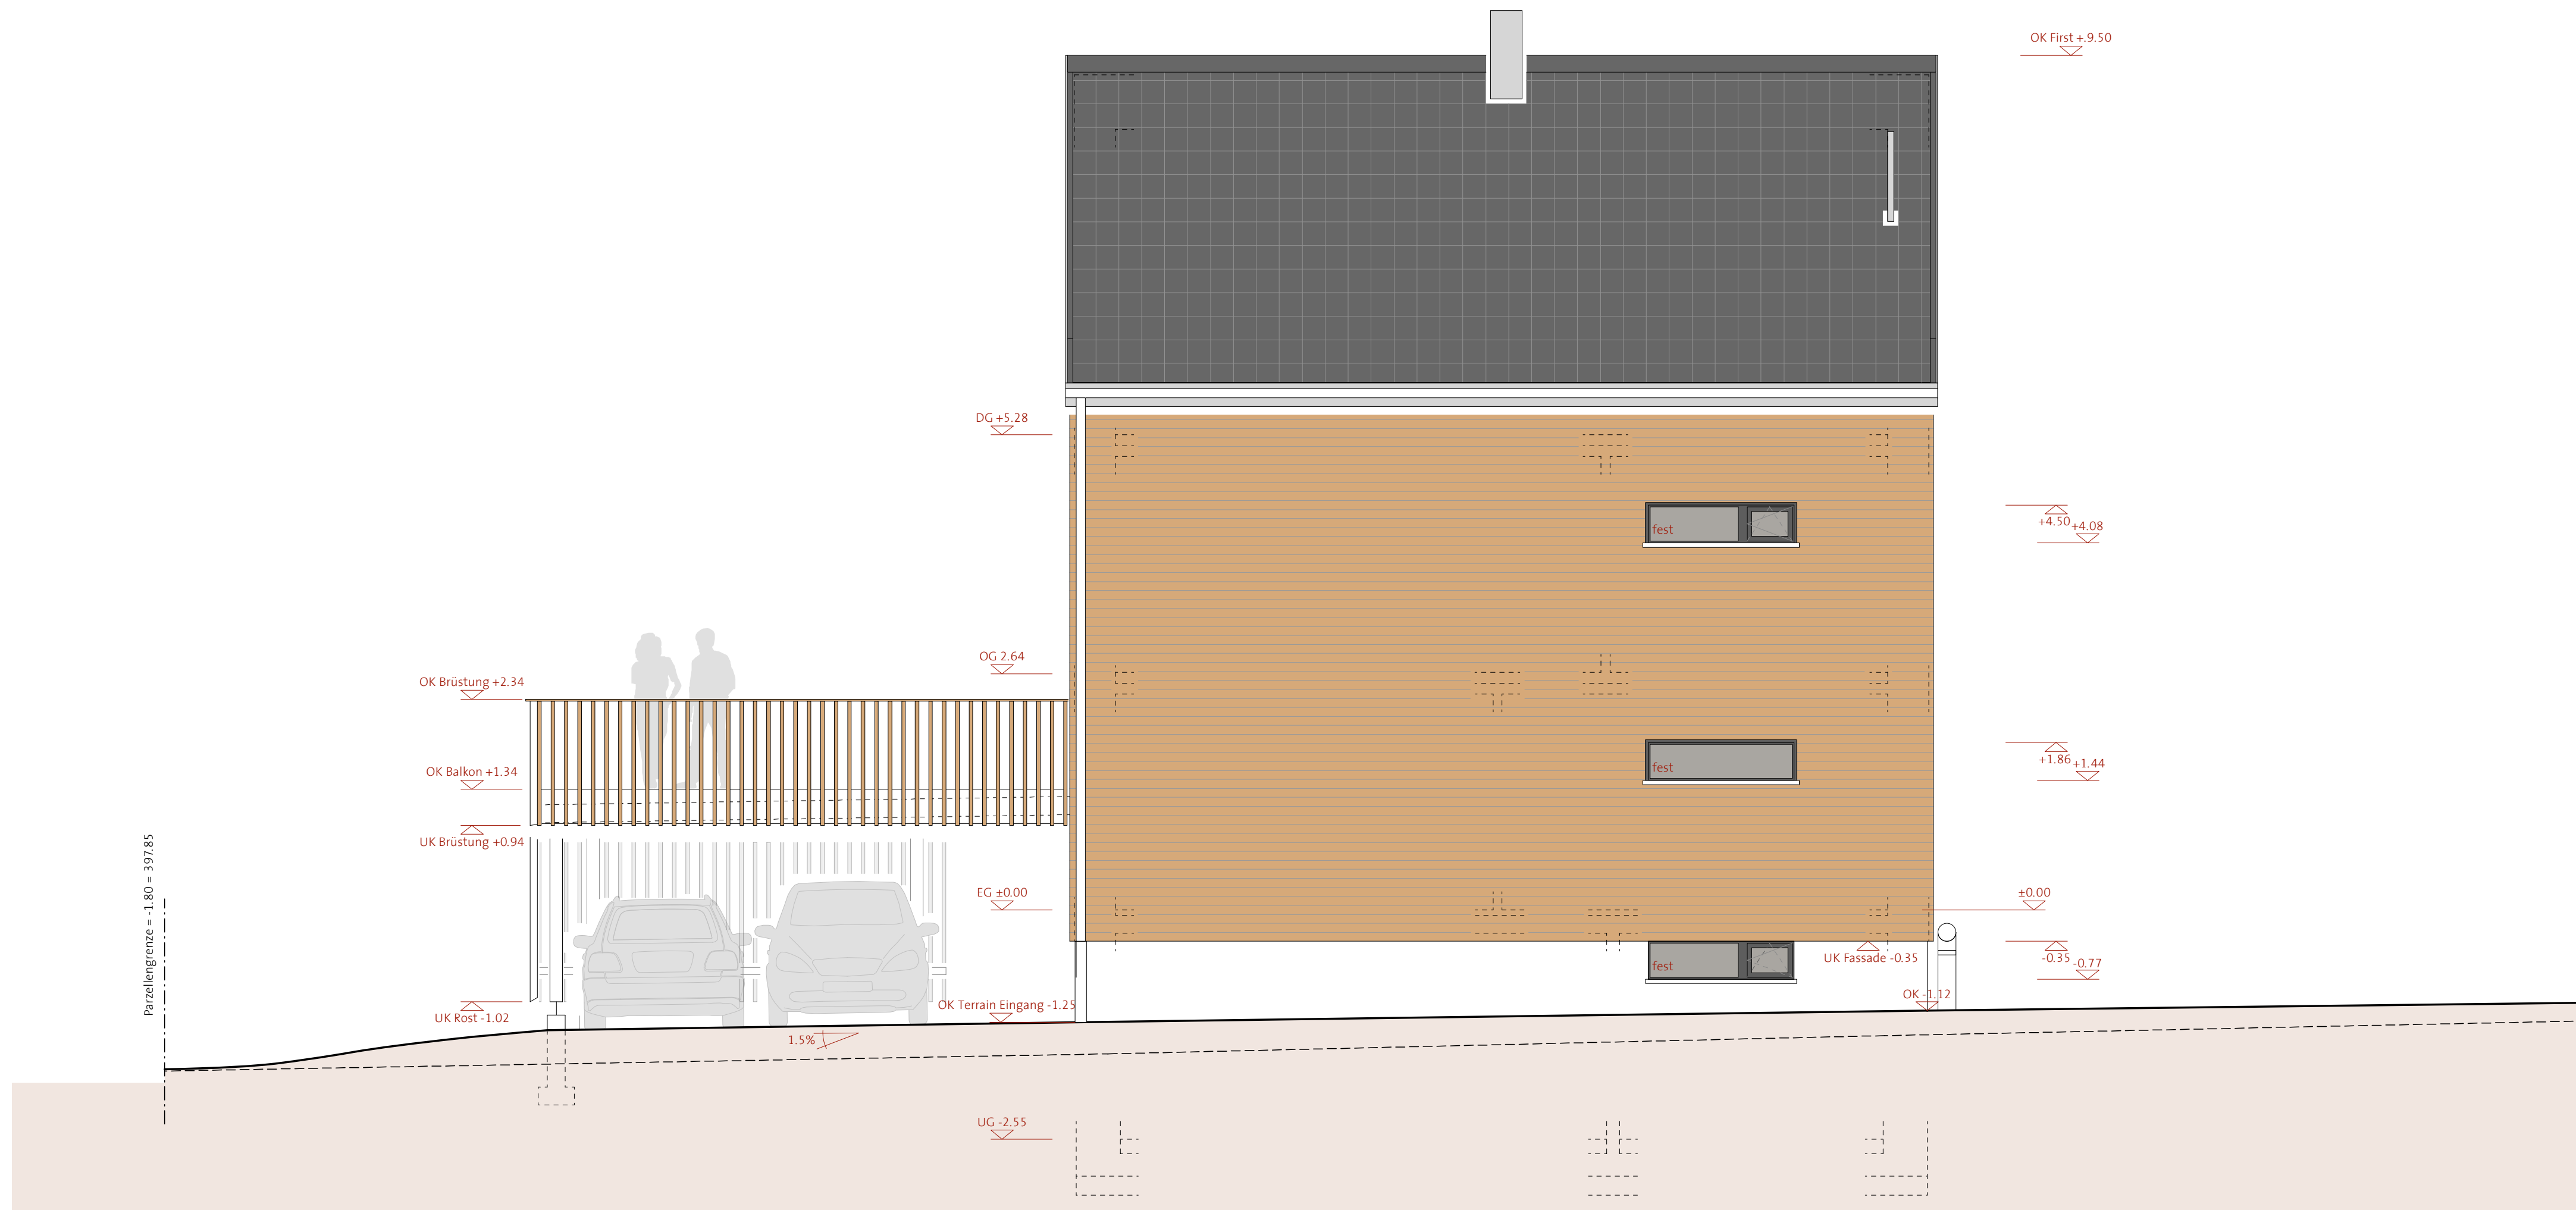

Abkürzungen	Rohbau	Ausbau	Werkleitungen	Umgebung
A Auslaufhöhe AK Aussenkante B Boden BA Bodenwasserablauf BD Bodendurchbruch BE Bodenwassereinlauf BR OK fertige Brüstung BS Bodenschlitz D Decke DD Deckendurchbruch DS Deckenschlitz DW Dachwasserleitung E Einlaufhöhe FFB Fertigfussboden im Licht KS Kontrollschacht OK Oberkante PU Putzöffnung RA Rauchabzug RD Rohdecke S Sohlenhöhe ST UK Sturz roh SW OK Schwelle UD unter Decke UK Unterkante UZ Unterzug VK Vorderkante VW Vorwand W Wand WD Wandschütz WS Wandschlitz	Abbruch Stahlbeton Unterlagsboden StB-Fertigteil Backstein tragend Backstein nichttr. KS tragend KS nichttragend Sonstiges MW Stahl Vollholz Brettschichtholz Dämmung Aussparung Decke Aussparung Wand Bestand	Leichtbau einfach LB einf. hydrophob Leichtbau doppelt LB dop. hydrophob Kanalisation Elektro EDV & Telekom Heizung Lüftung & Klima Sanitär Brandschutz Einbauten Platten Parkett Teppich Kunststoff Linoleum	Schmutzwasser Meteorwasser Mischwasser Elektro Telekom & TV Fernwärme Gas Wasser	Terrain gew./neu Höhe best./neu Höhenli. best./neu Parzellengrenze Baulinie/-grenze Abstandsfläche Baum, Strauch Baum zu erh./rod.
Fachplaner	Ausstattung	Gebäudeverwaltung		
	Möblierung neu Möbl. best./zu entf. Leuchte (mobil) EDV	Schliessanlage Beschilderung		

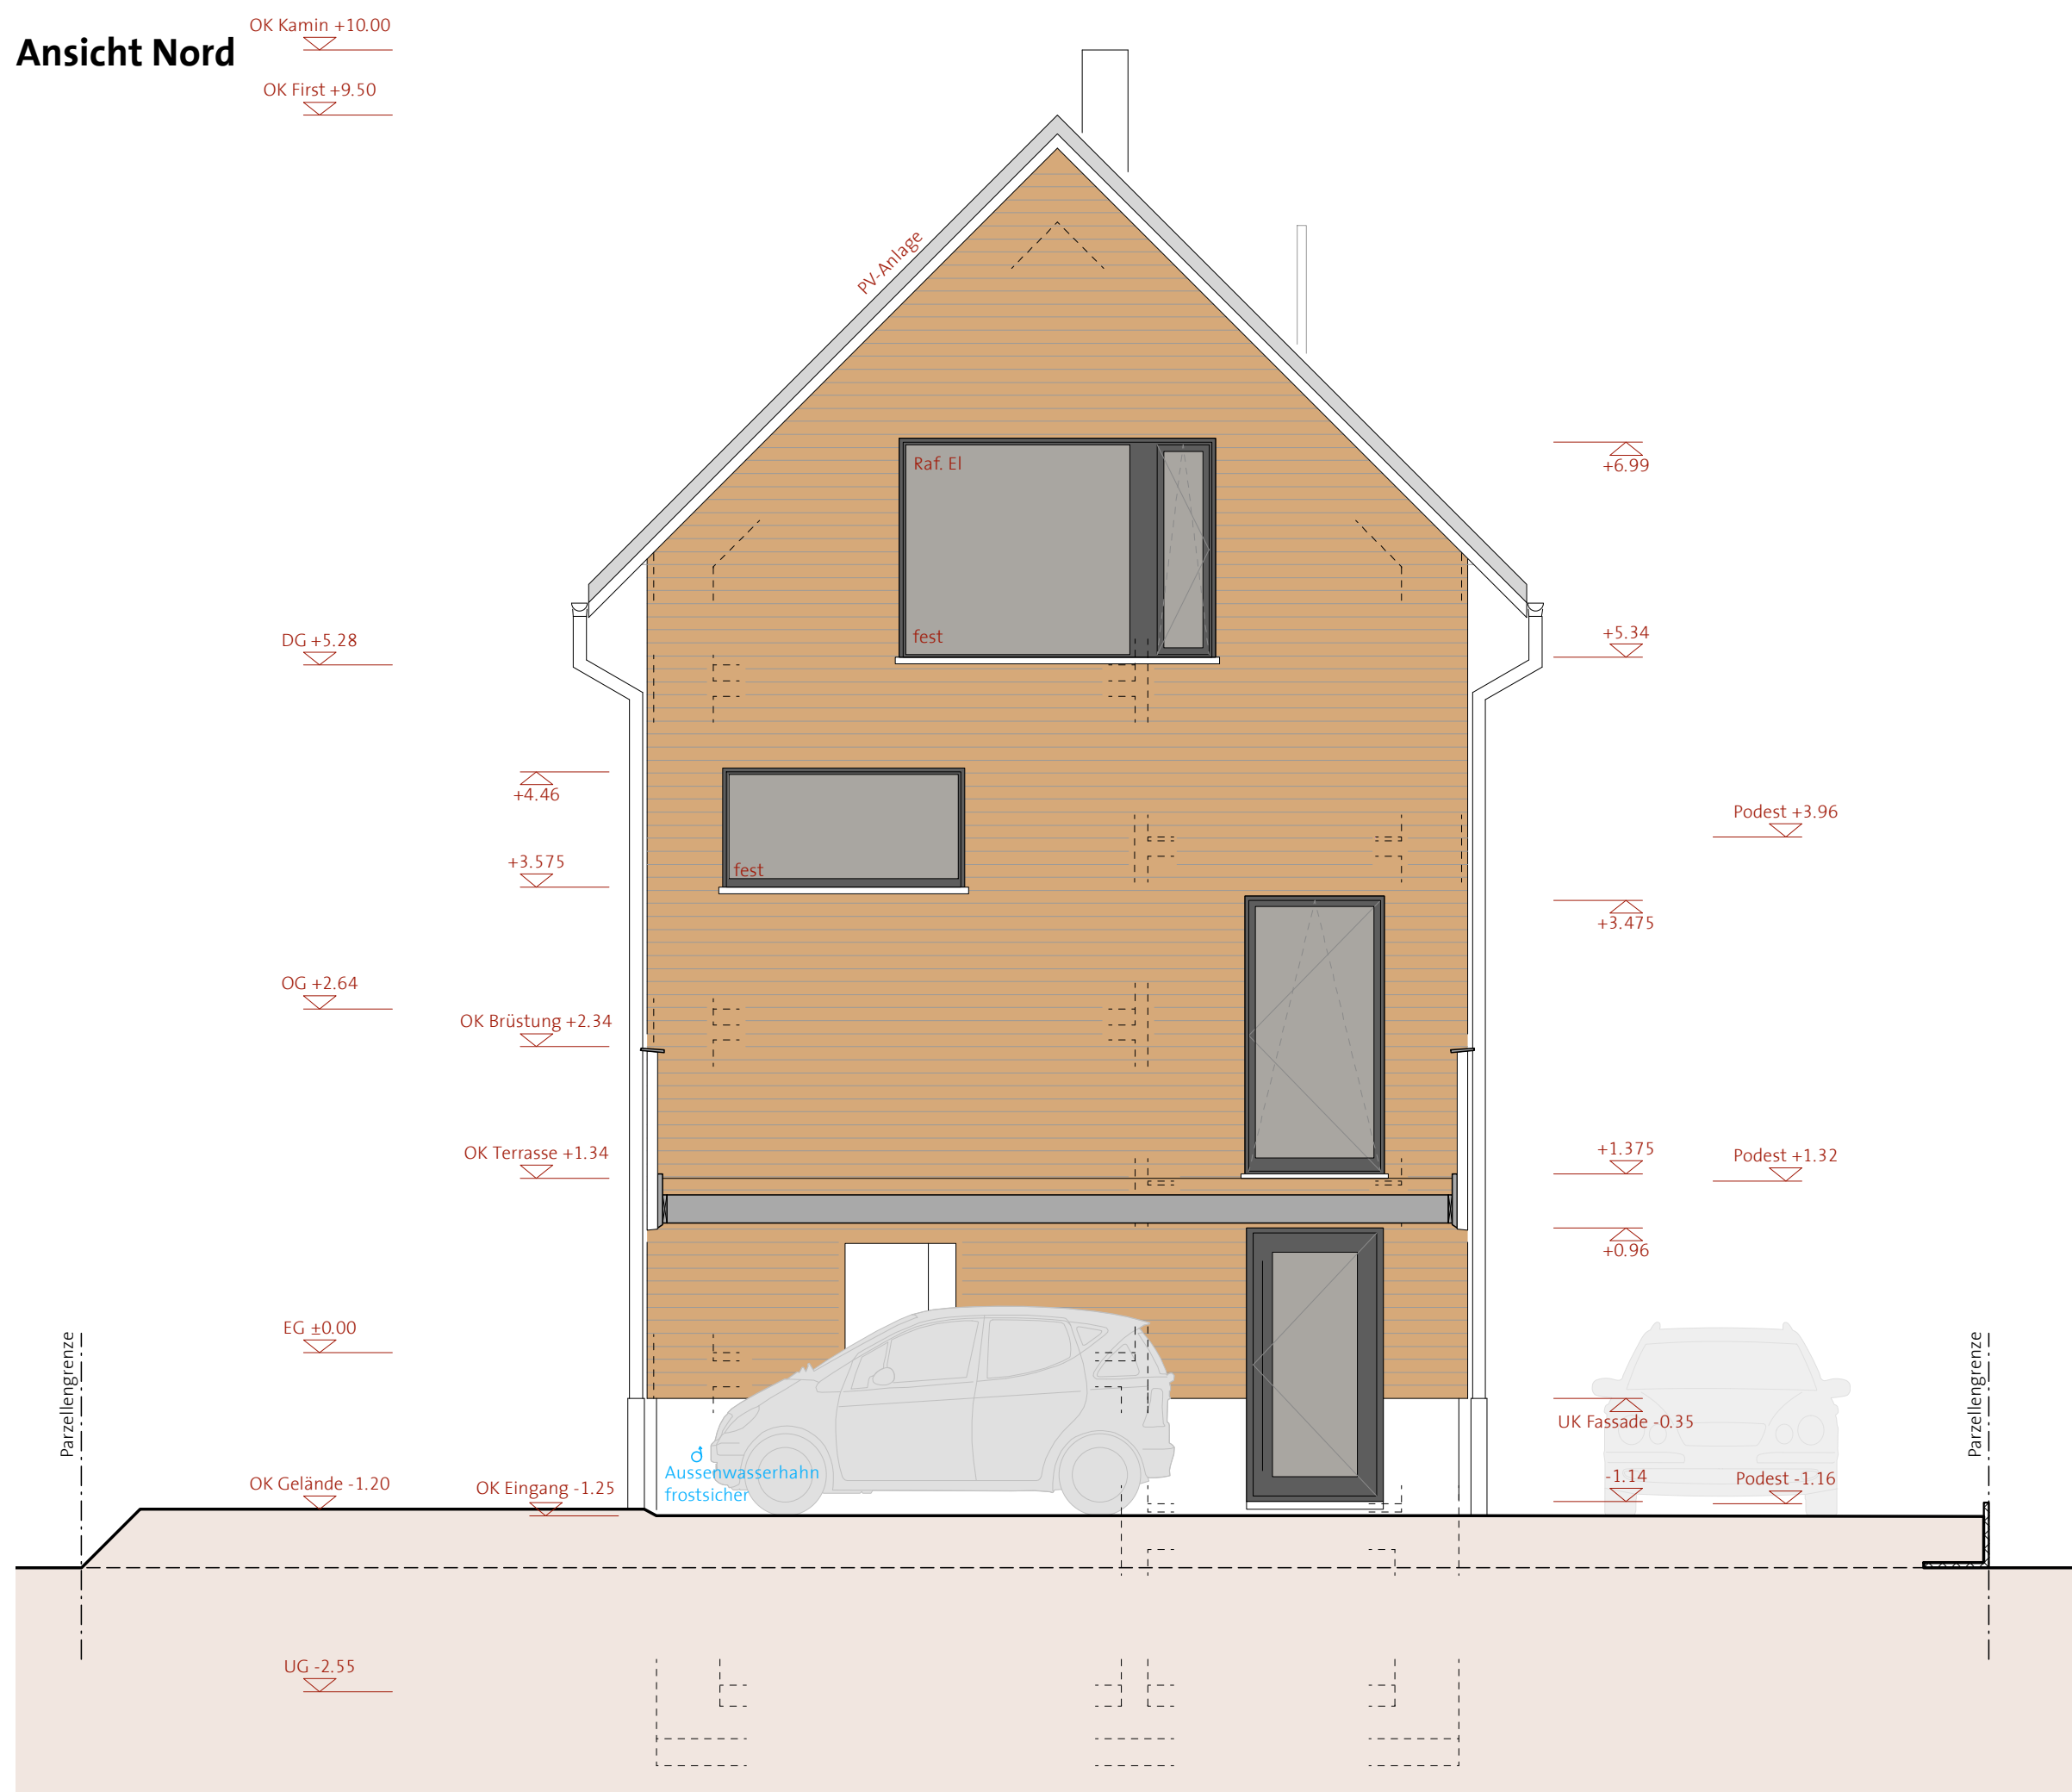


Ansicht Ost / Schnitt Carport

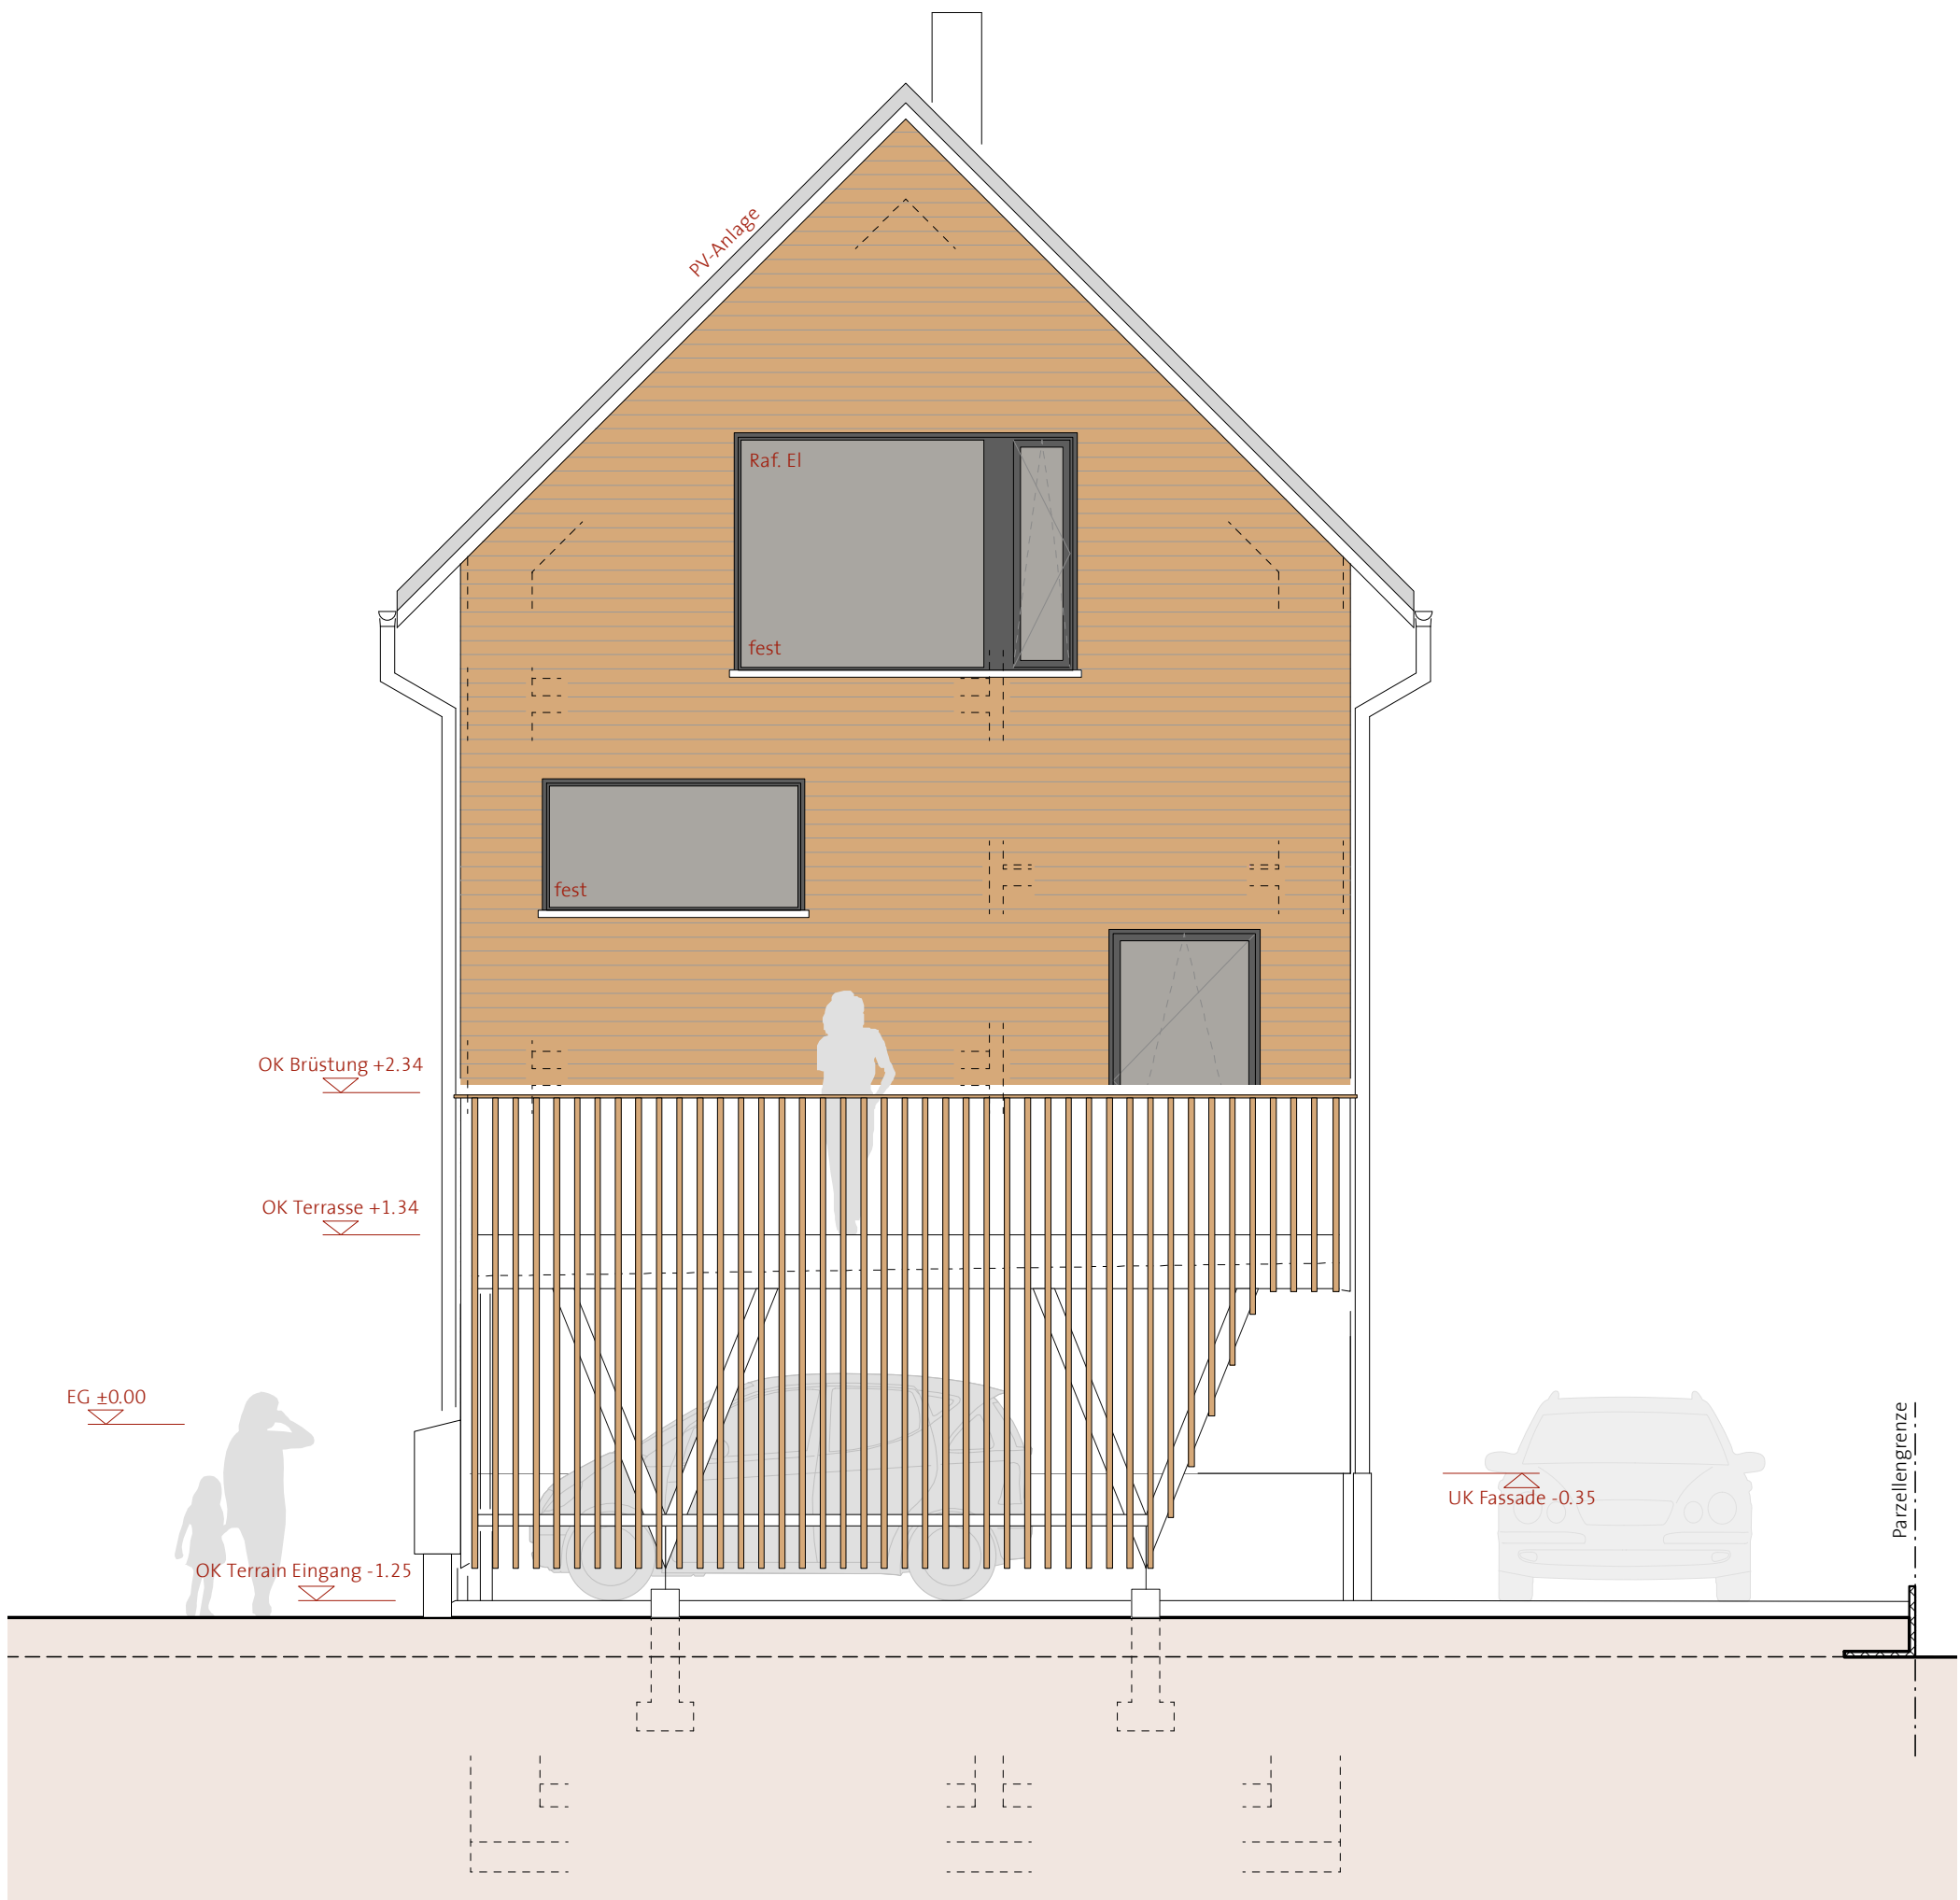

Ansicht Ost Carport

Neubau EFH Irene & Fredy Fahrni

Projektadresse: Riedstrasse 48 | 8272 Ermatingen
Irene & Fredy Fahrni Riedstrasse 48 | 8272 Ermatingen | Tel. 071 660 02 79

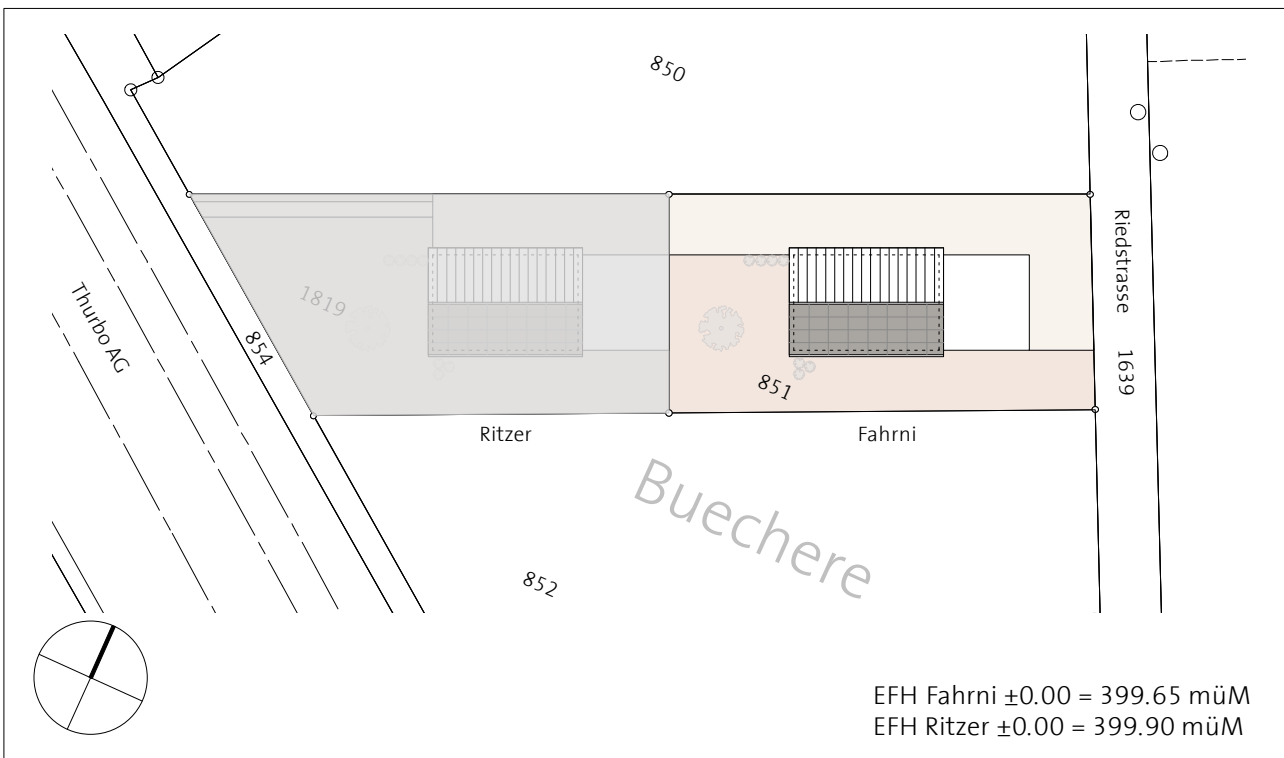


Revisionsplan

M 1:50


Ansicht Nord / Ost

Nr. 11.04.901- A

Format | A1 | Gez | 06.12.12 | Rev | Gepr | dransfeldarchitekten ag | Poststrasse 9a | 8272 Ermatingen | Tel. 071 660 09 09 | buero@dransfeld.ch

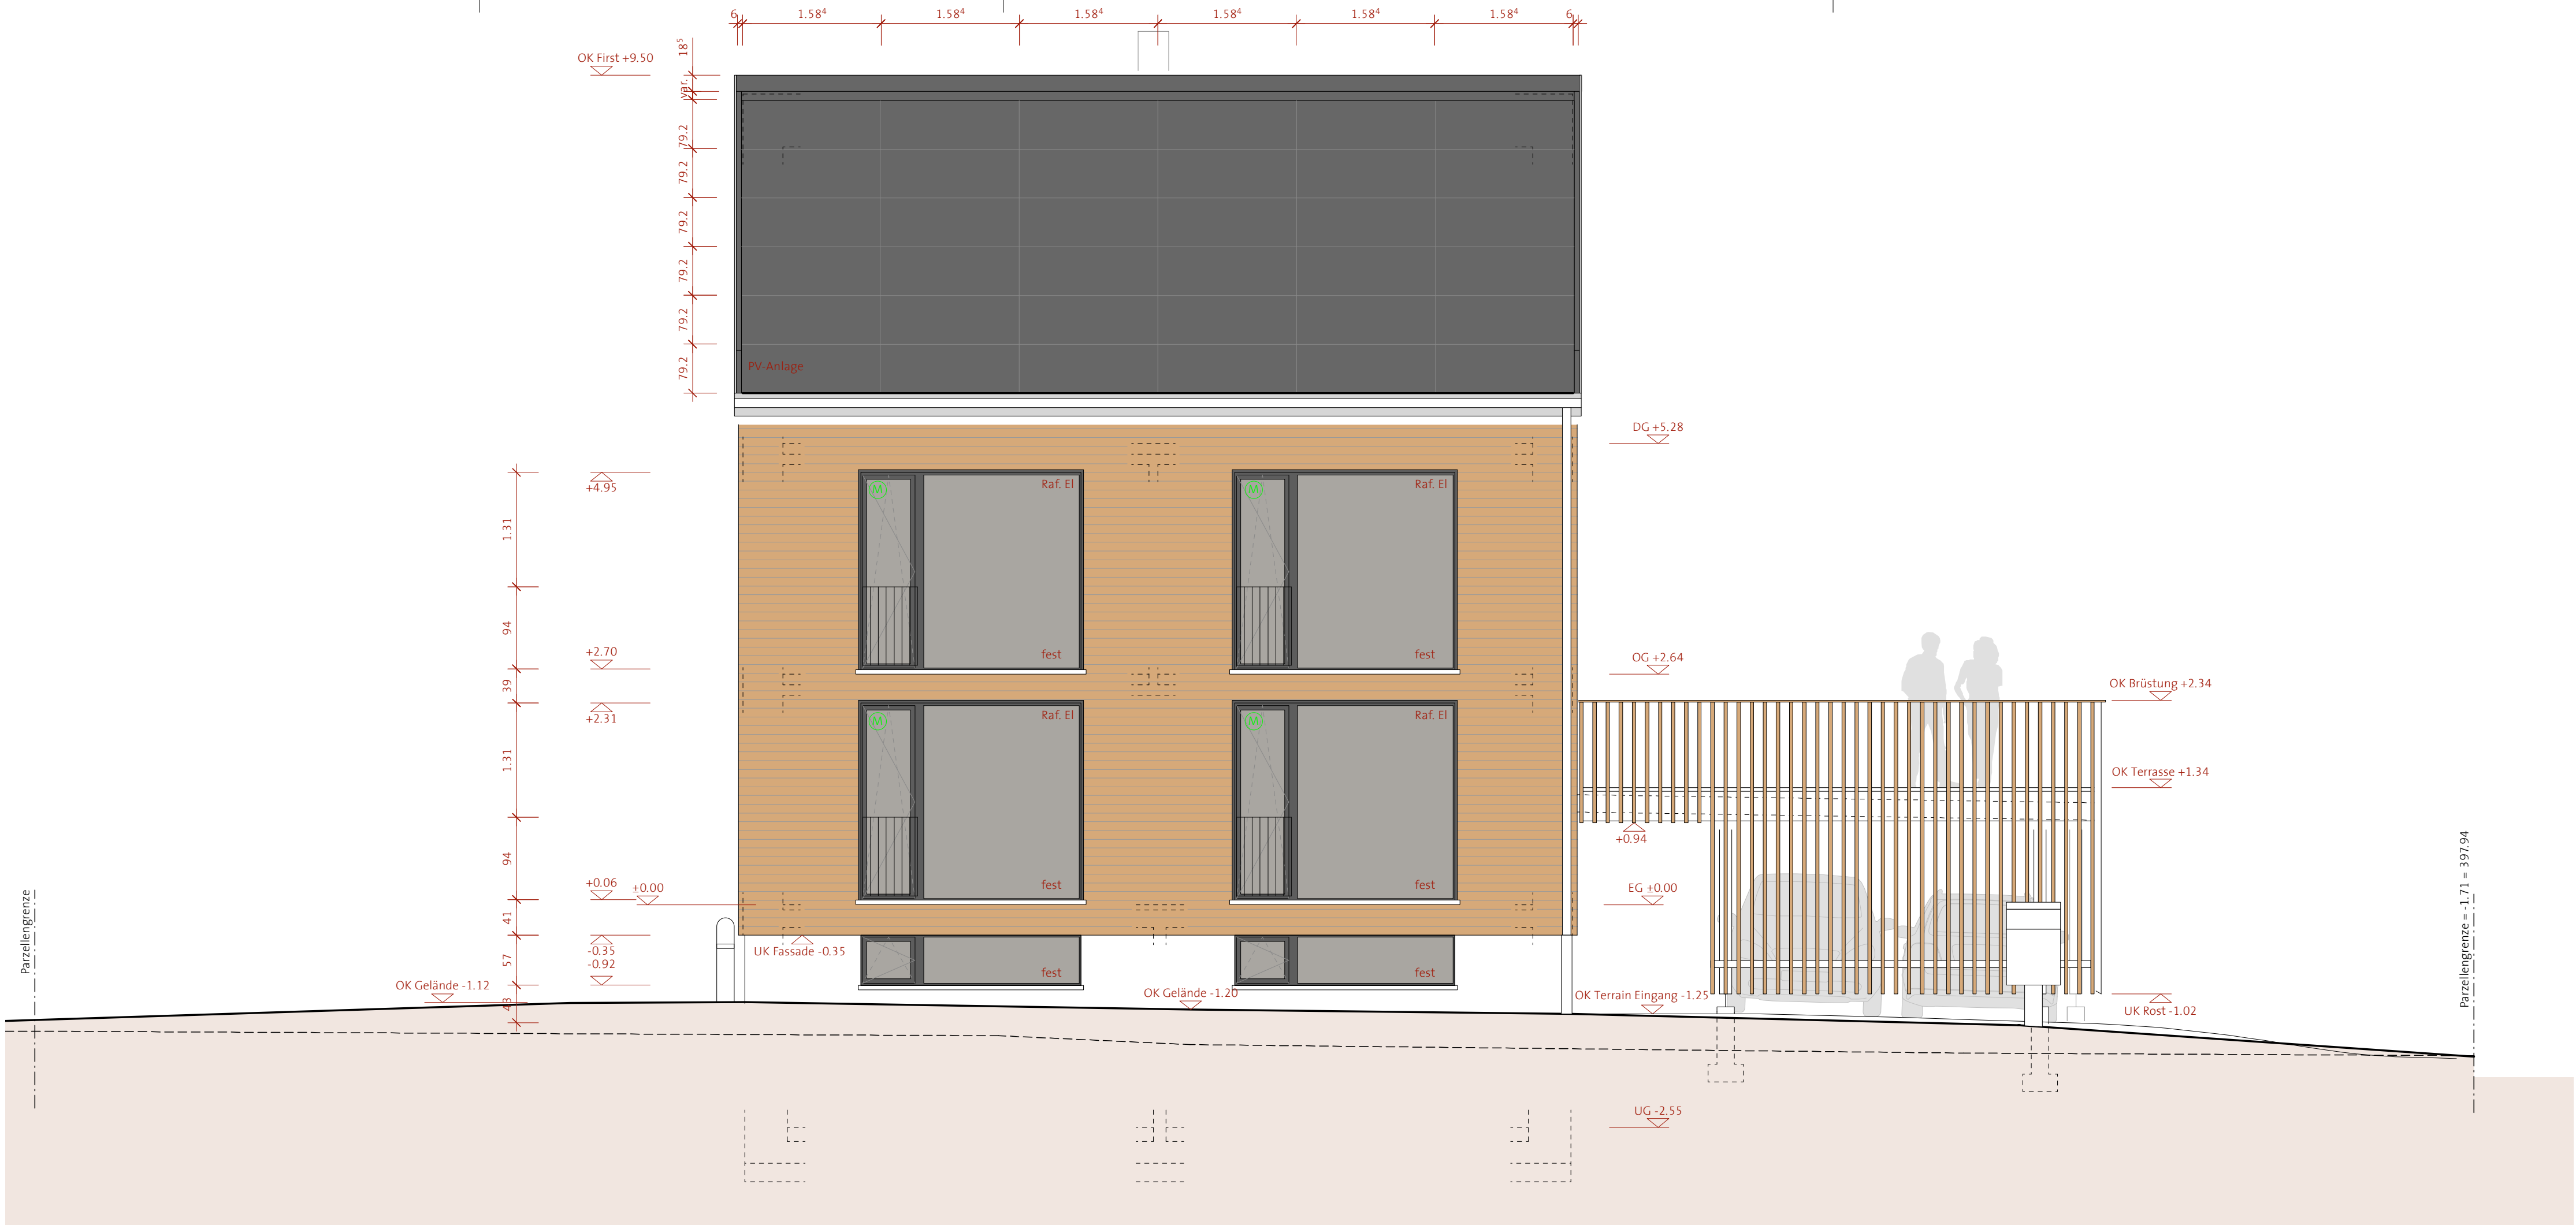

Ansicht Süd

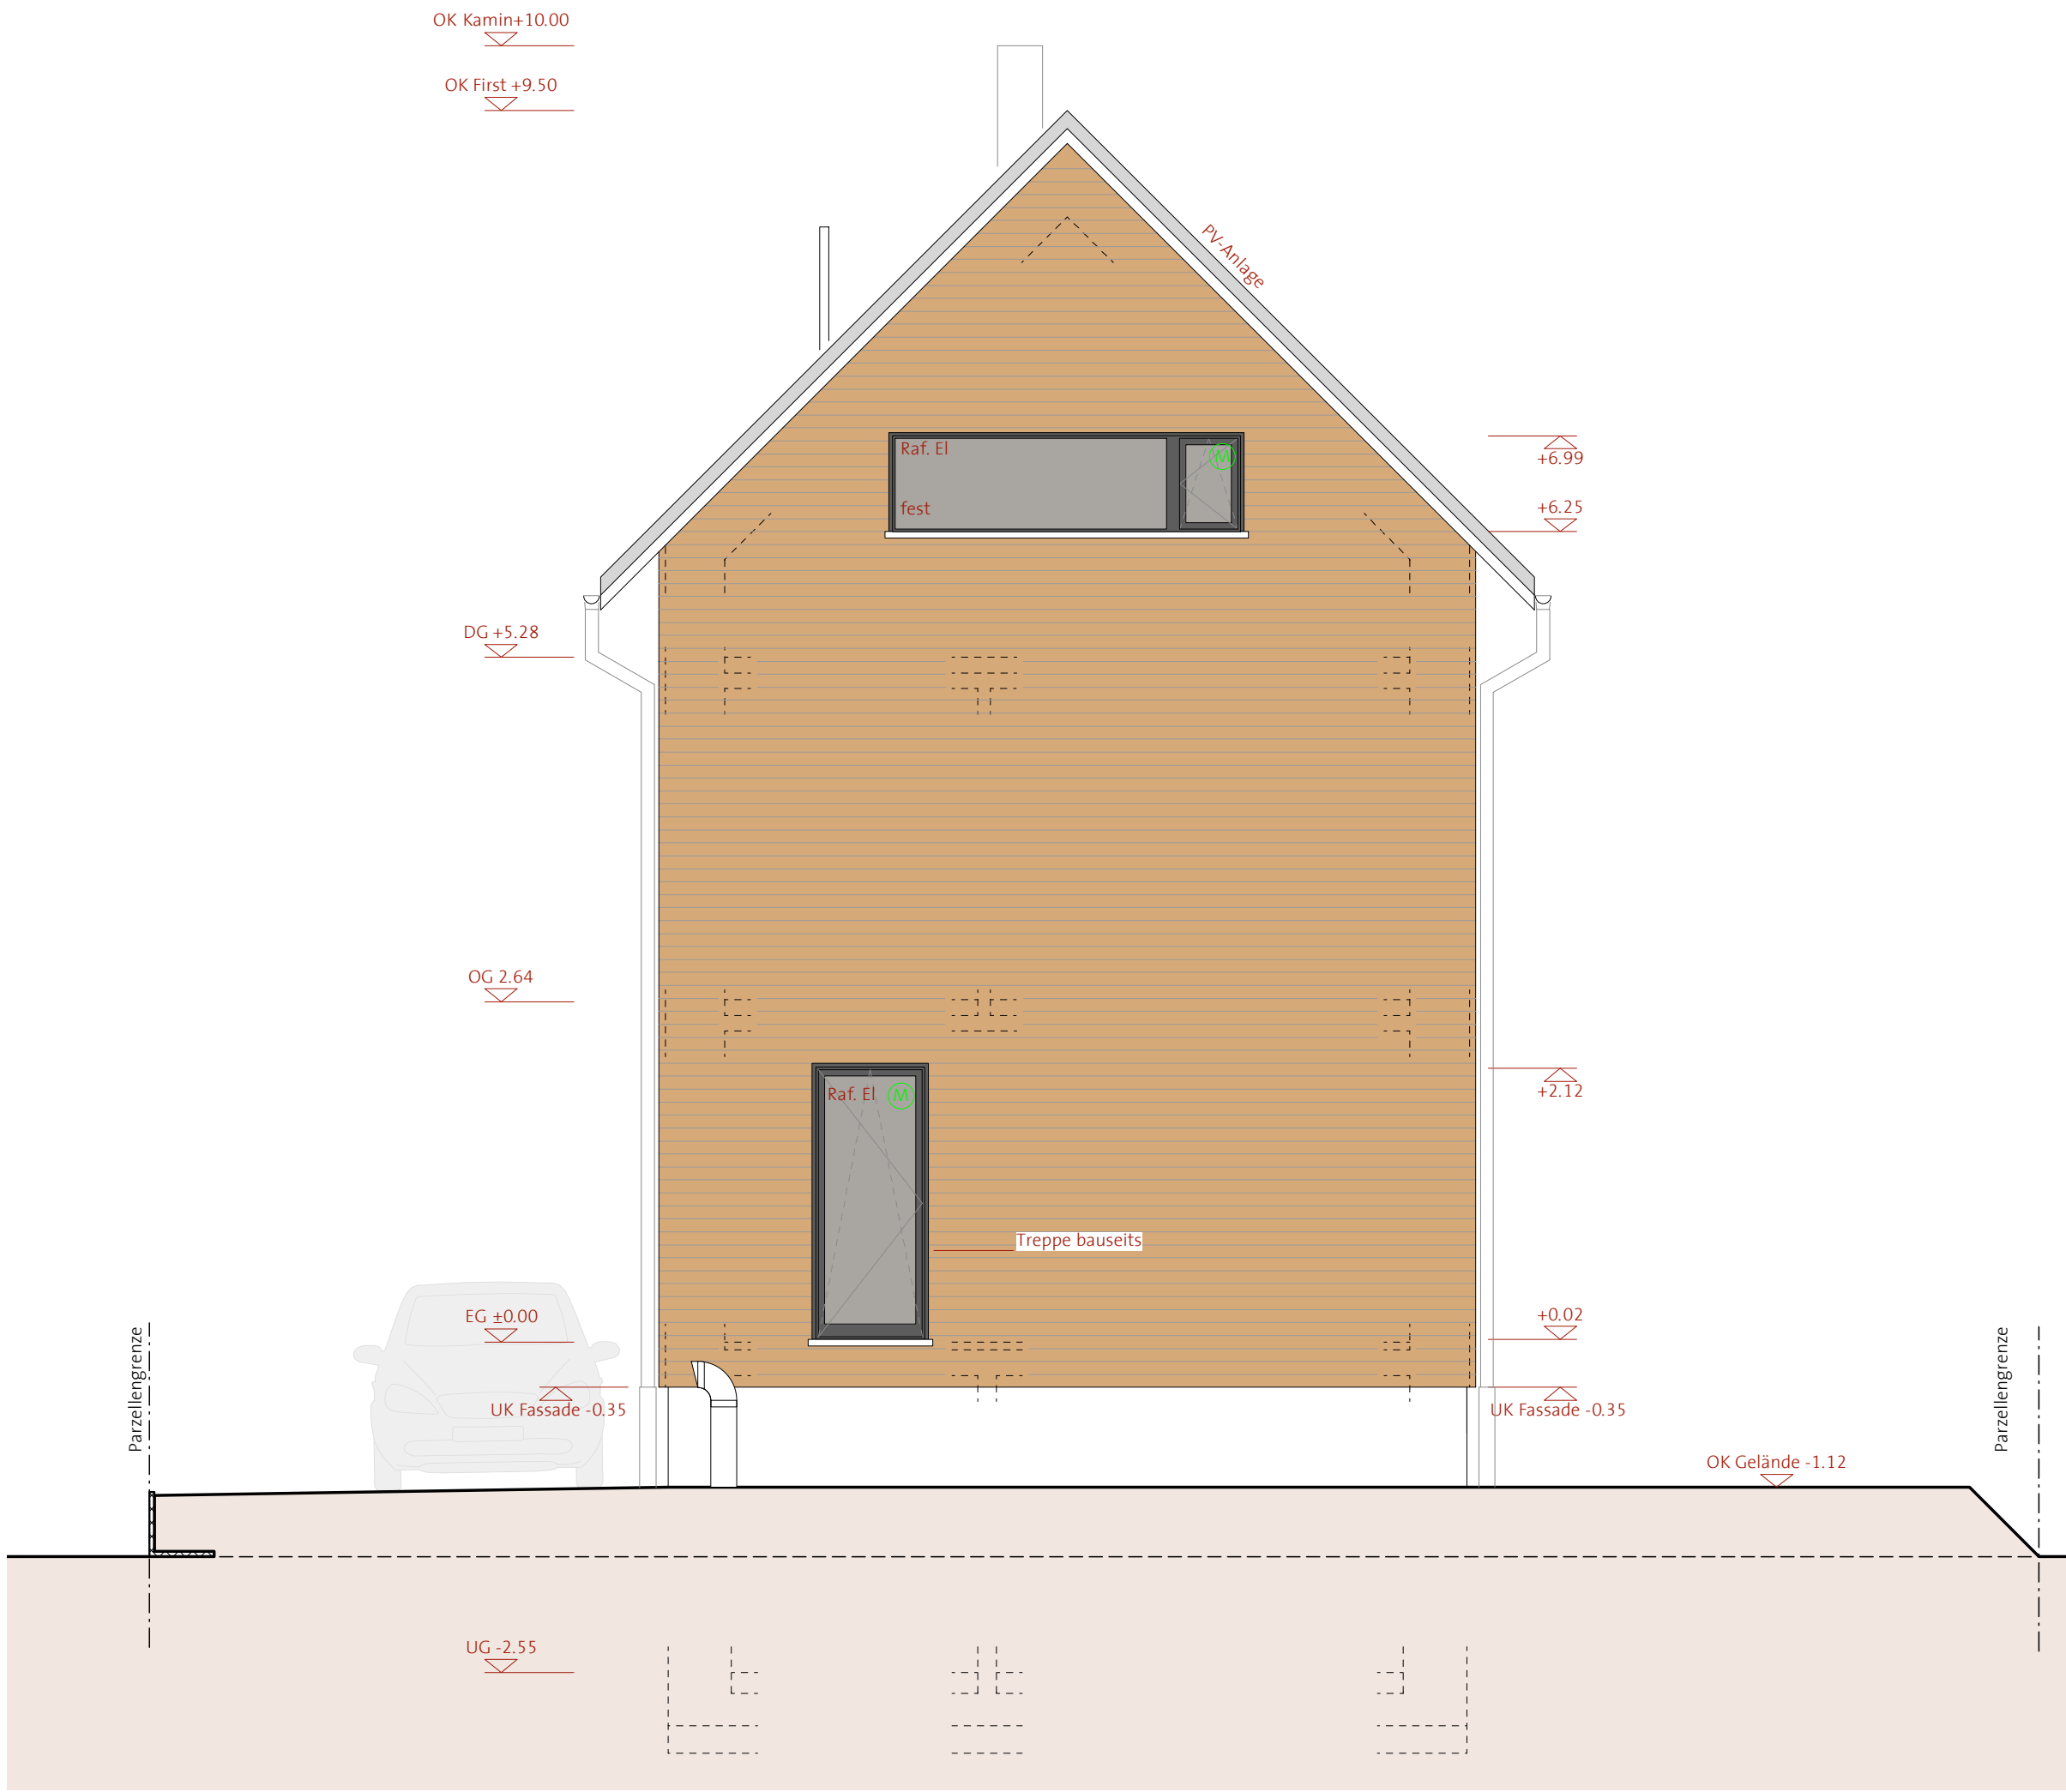


Ansicht West

Abkürzungen	Rohbau	Ausbau	Werkleitungen	Umgebung
A Auslaufhöhe AK Aussenkante B Boden BA Bodenwasserablauf BD Bodendurchbruch BE Bodenwassereinlauf BR OK fertige Brüstung BS Bodenschlitz D Decke DD Deckendurchbruch DS Deckenschlitz DW Dachwasserleitung E Einlaufhöhe FFB Fertigfussboden im Licht KS Kontrollschacht OK Oberkante PU Putzöffnung RA Rauchabzug RD Rohdecke S Sohlenhöhe ST UK Sturz roh SW OK Schwelle UD unter Decke UK Unterkante UZ Unterzug VK Vorderkante VW Vorwand W Wand WD Wandschlitz WS Wandschlitz	Abbruch Stahlbeton Unterlagsboden STB-Fertigteil Backstein tragend Backstein nichttr. KS tragend KS nichttragend Sonstiges MW Stahl Vollholz Brettschichtholz Rauchabzug Dämmung Aussparung Decke Aussparung Wand Bestand	Leichtbau einfach LB einf. hydrophob Leichtbau doppelt LB dop. hydrophob Kanalisation Elektro EDV & Telekom Heizung Sanitär Brandschutz Einbauten Plattent Parkett Teppich Kunststoff Linoleum	Schmutzwasser Meteowasser Mischwasser Elektro Telekom & TV Fernwärme Gas Wasser	Terrain gew./neu Höhe best./neu Höhenli. best./neu Parzellengrenze Baulinie/-grenze Abstandsfläche Baum, Strauch Baum zu erh./rod. Möblierung neu Möbl. best./zu entf. Leuchte (mobil) EDV Schliessanlage Beschilderung

Neubau EFH Irene & Fredy Fahrni

Projektadresse: Riedstrasse 48 | 8272 Ermatingen
Irene & Fredy Fahrni Riedstrasse 48 | 8272 Ermatingen | Tel. 071 660 02 79

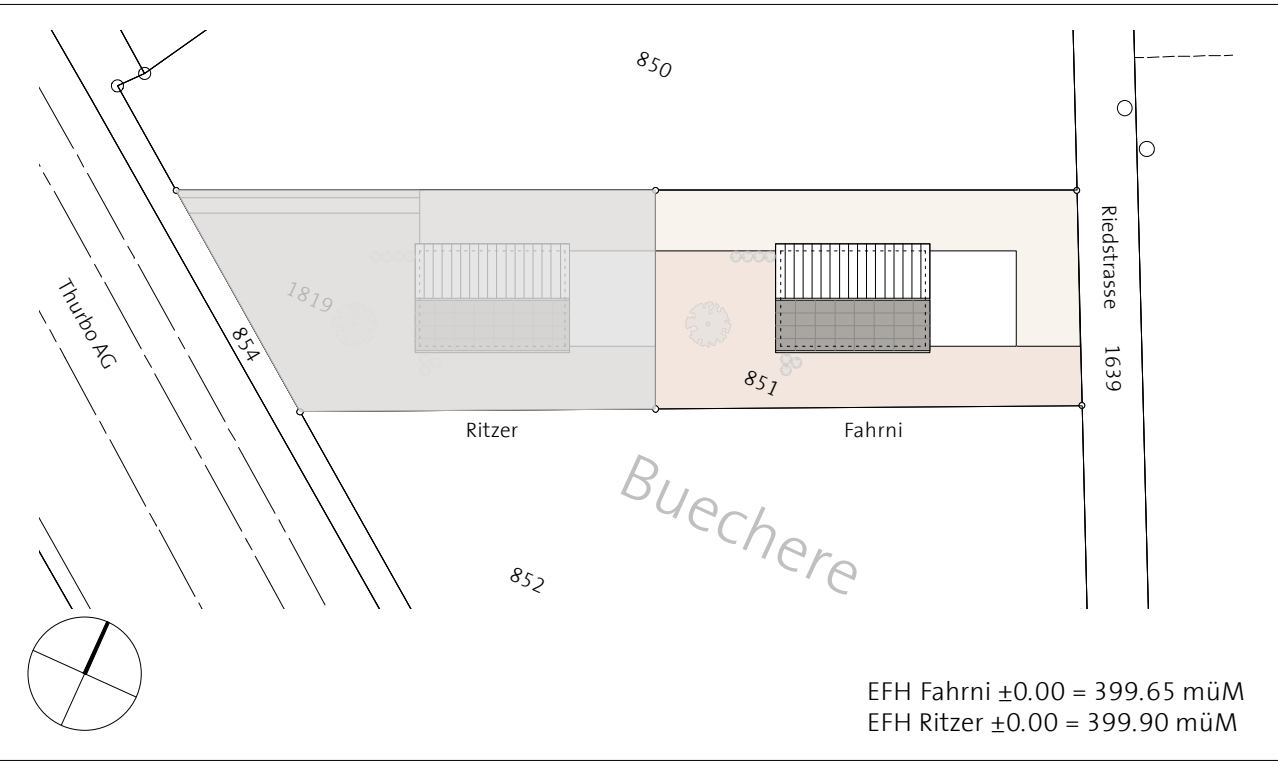


Revisionsplan

M 1:50

Ansicht Süd / West


Nr. 11.04.902- A

Format | A1 | Gez | 06.12.12 | Rev | Gepr |
dransfeldarchitekten ag Poststrasse 9a | 8272 Ermatingen | Tel. 071 660 09 09 | buero@dransfeld.ch

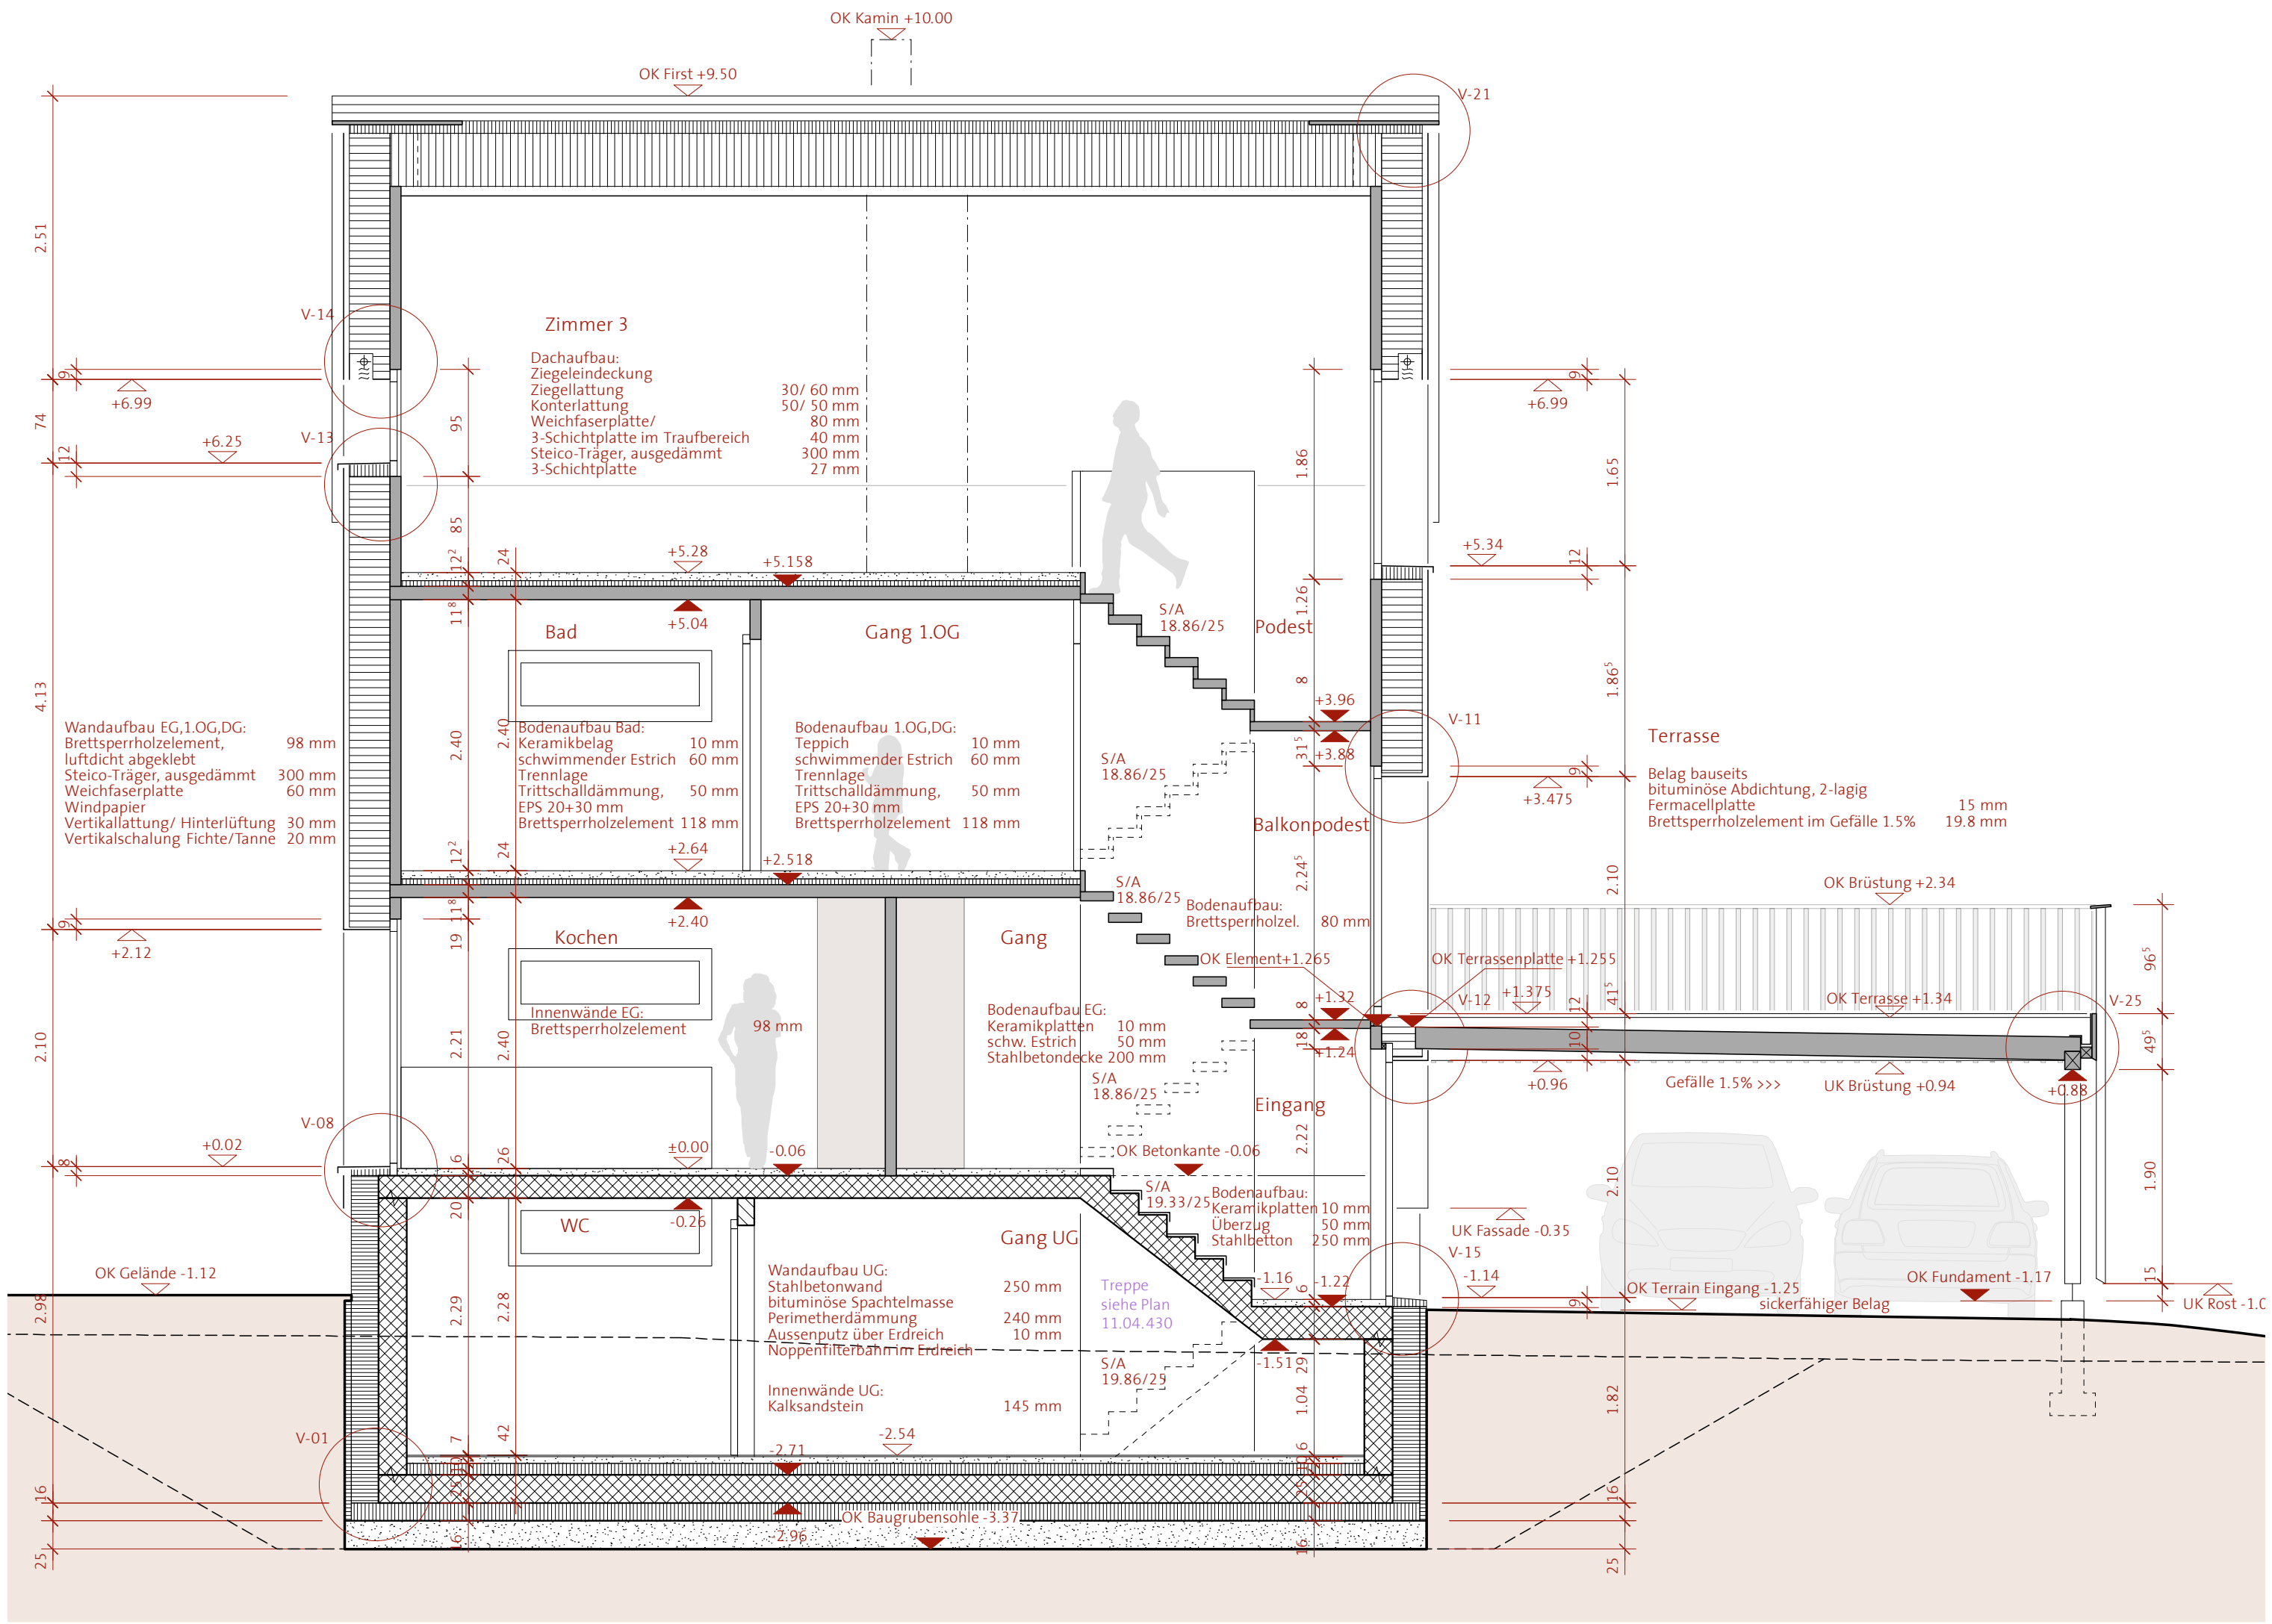

Bodenaufbau WC / Flur UG:	Bodenaufbau UG:
Keramikplatten 10 mm	schwimmender Estrich 60 mm
schwimmender Estrich 60 mm	Trennlage 10 mm
Trennlage 10 mm	Wärmedämmung, PUR 100 mm
Wärmedämmung, PUR 100 mm	Stahlbetonbodenplatte 250 mm
Stahlbetonbodenplatte 250 mm	Wärmedämmung, XPS 160 mm
Wärmedämmung, XPS 160 mm	Magerbetonschicht 250 mm
Magerbetonschicht 250 mm	

Schnitt 2-2

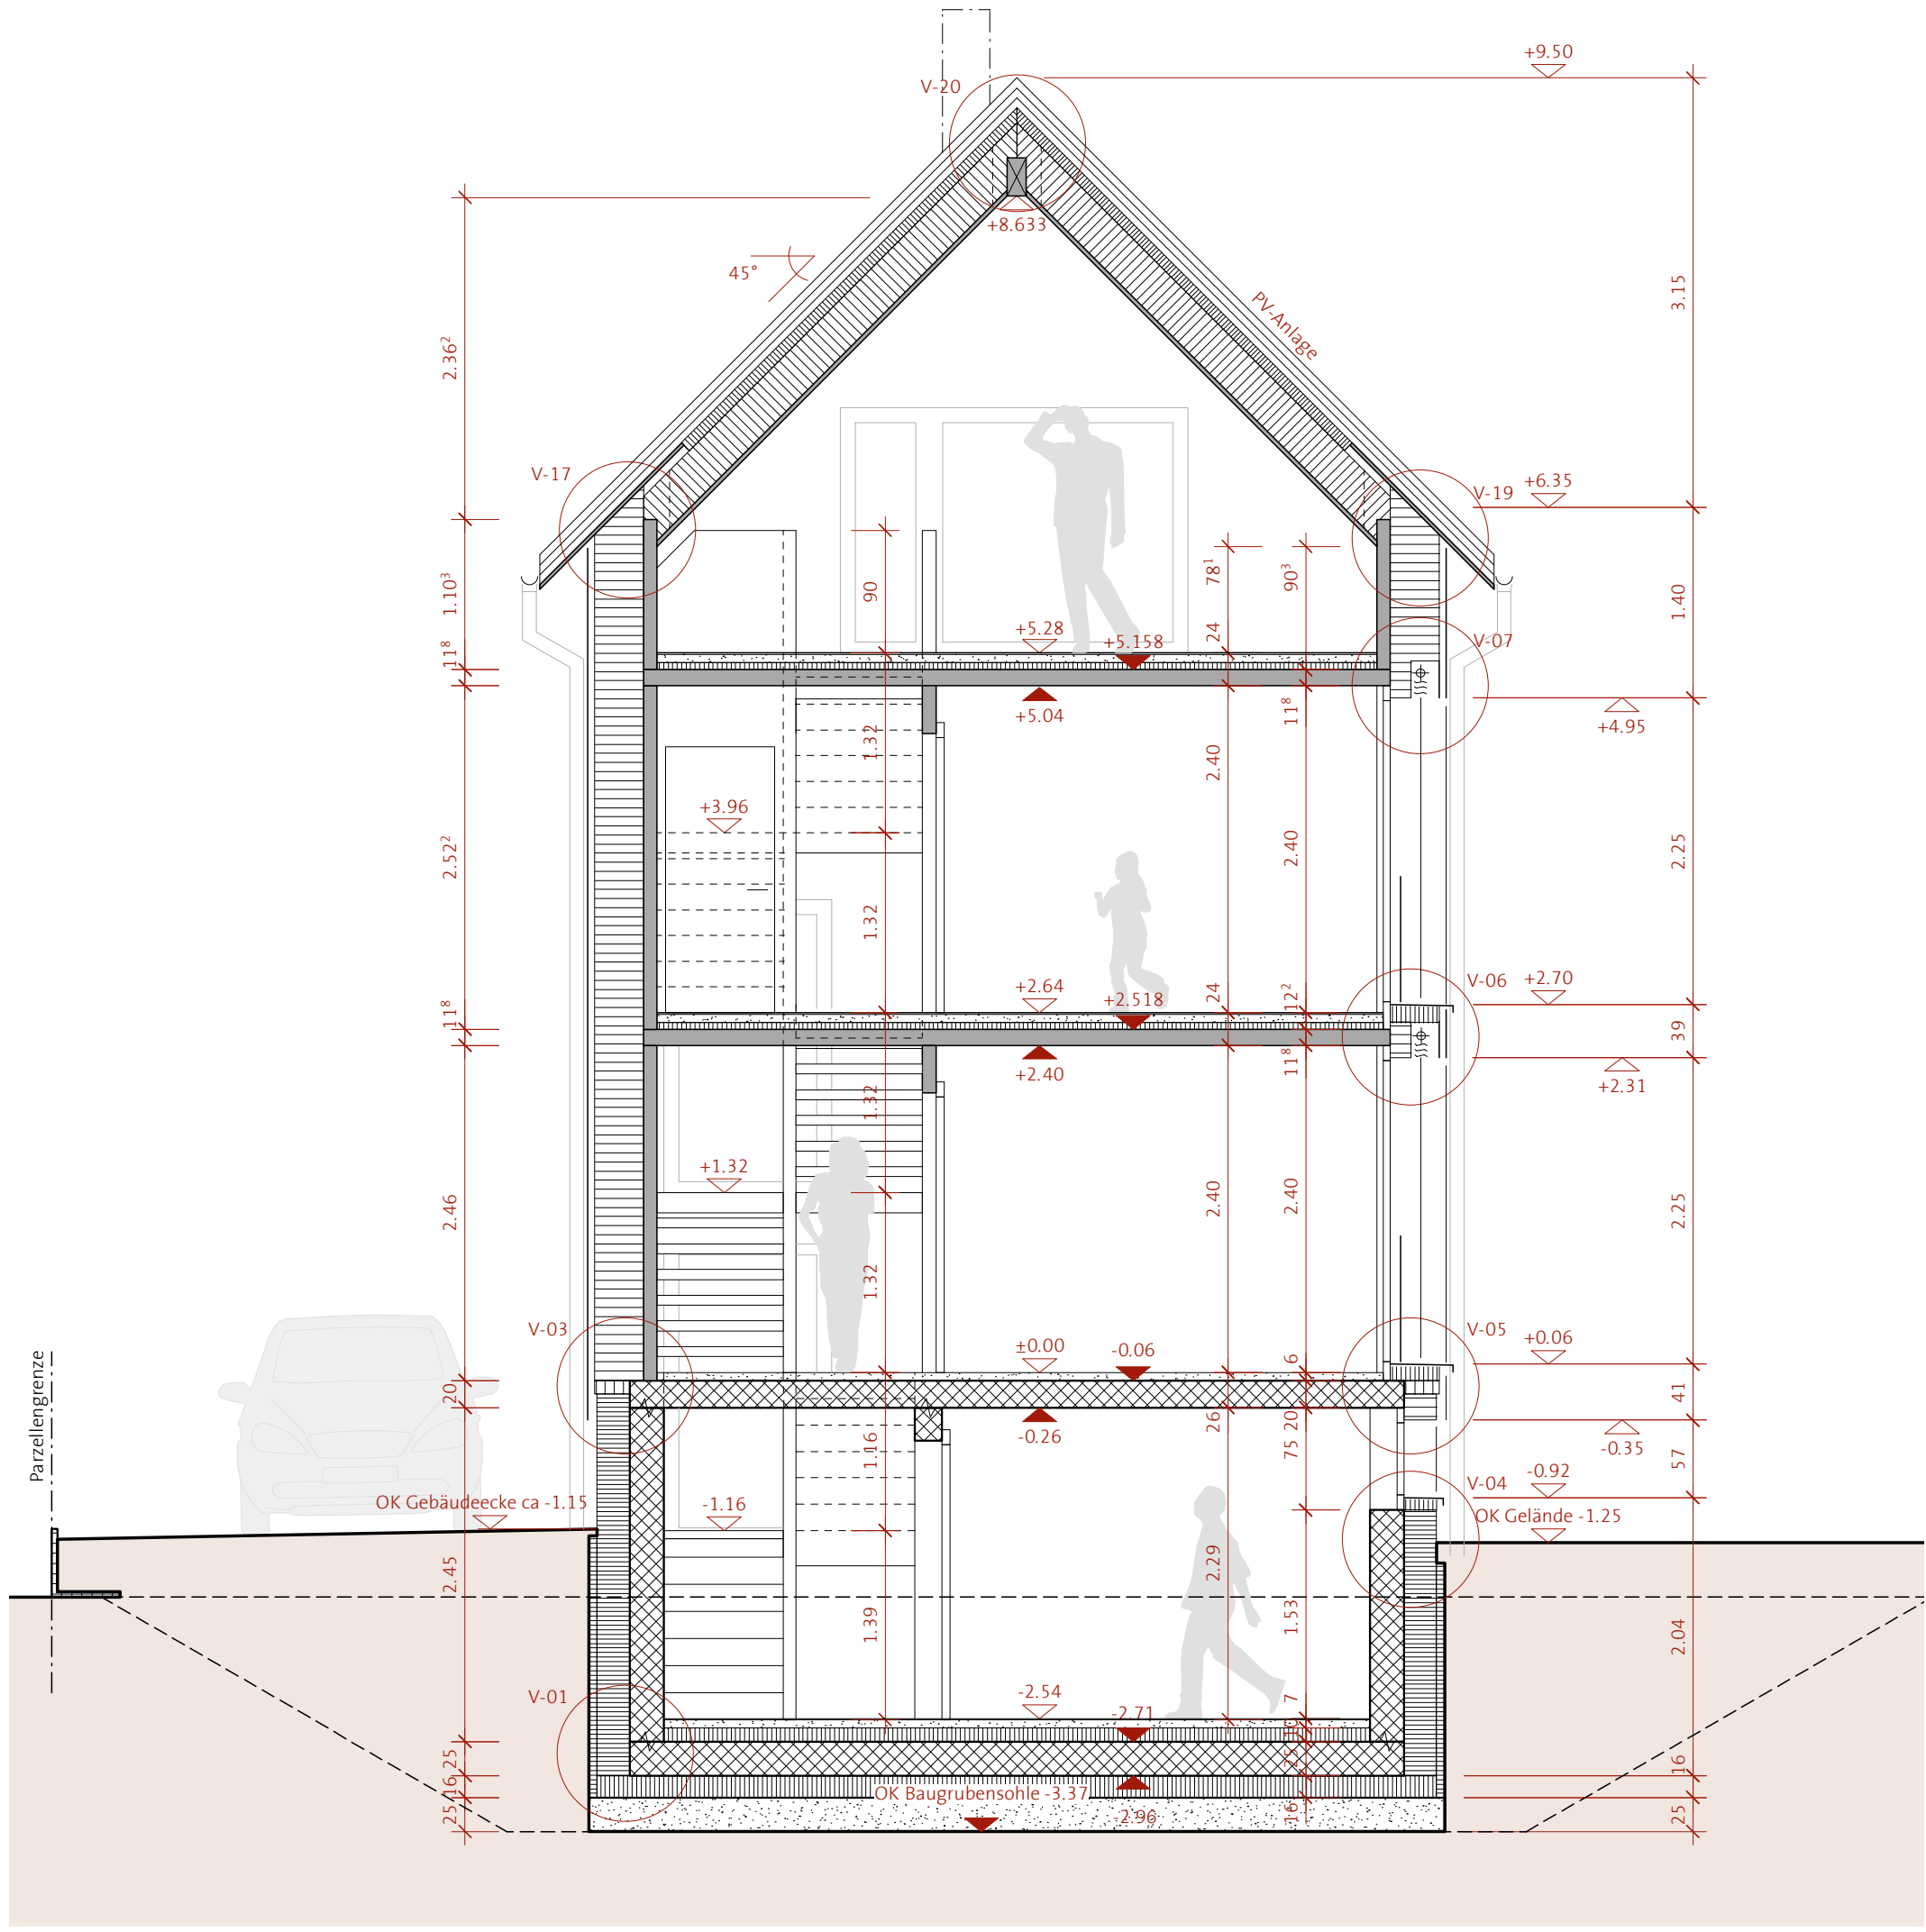


Schnitt 1-1

Abkürzungen	Rohbau	Ausbau	Werkleitungen	Umgebung
A Auslauffhöhe AK Aussenkante B Boden BA Bodenwasserablauf BD Bodendurchbruch BE Bodenwassererlauf BR OK fertige Brüstung BS Bodenschlitz D Decke DD Deckendurchbruch DS Deckenschlitz DW Dachwasserleitung E Einlaufhöhe FFB Fertigflusssboden IL im Licht KS Kontrollschacht OK Oberkante PU Putzöffnung RA Rauchabzug RD Rohdecke S Sohlenhöhe ST UK Sturz roh SW OK Schwelle UD unter Decke UK Unterkante LIZ Unterzug VK Vorderkante VW Vorwand W Wand WD Wänddurchbruch WS Wandschlitz	Abbruch Stahlbeton Unterlagsboden StB-Fertigteil Backstein tragend KS tragend KS nichttragend Sonstiges MW Stahl Vollholz Brettschichtholz Dämmung Aussparung Decke Aussparung Wand	Leichtbau einfach LB einf. hydrophob Leichtbau doppelt LB dop. hydrophob Kanalisation EDV & Telekom Heizung Lüftung & Klima Sanitär Brandschutz Einbauten Platten Parkett Teppich Kunststoff Linoleum	Schmutzwasser Meteorwasser Mischwasser Elektro Telekom & TV Fernwärme Gas Wasser	Terrain gew./neu Höhe best./neu Höhenli. best./neu Parzellengrenze Baulinie/-grenze Abstandsfläche Baum, Strauch Baum zu erh./rod.
			Fachplaner	Ausstattung
				Möblierung neu Möbl. best./zu entf. Leuchte (mobil) EDV
				Gebäudeverwaltung
				Schliessanlage Beschilderung

Neubau EFH Irene & Fredy Fahrni

Projektadresse: Riedstrasse 48 | 8272 Ermatingen
Irene & Fredy Fahrni Riedstrasse 48 | 8272 Ermatingen | Tel. 071 660 02 79

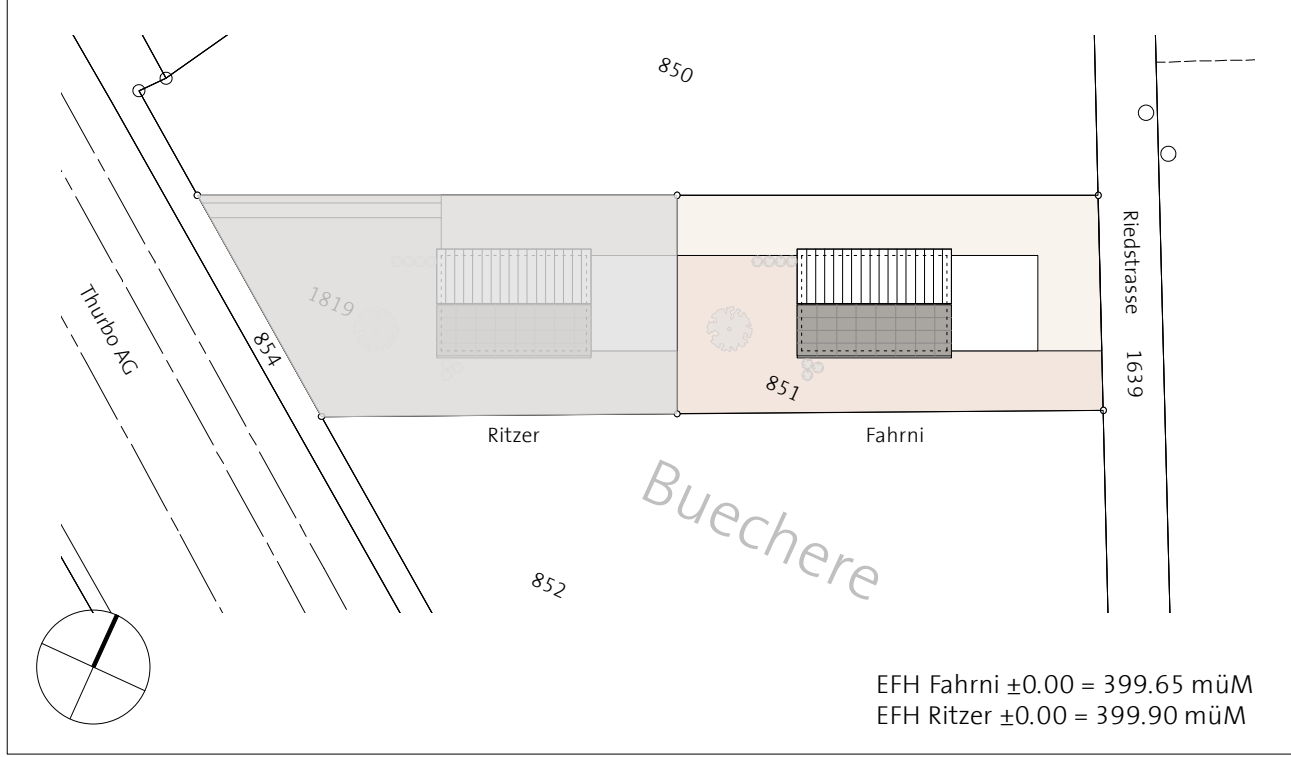


Revisionsplan

M 1:50

Schnitt 1-1/ 2-2


Nr. 11.04.903- A

Format | A1 | Gez | 06.12.12 | Rev | Gepr | dransfeldarchitekten ag | Poststrasse 3a | 8272 Ermatingen | Tel. 071 660 09 09 | buero@dransfeld.ch

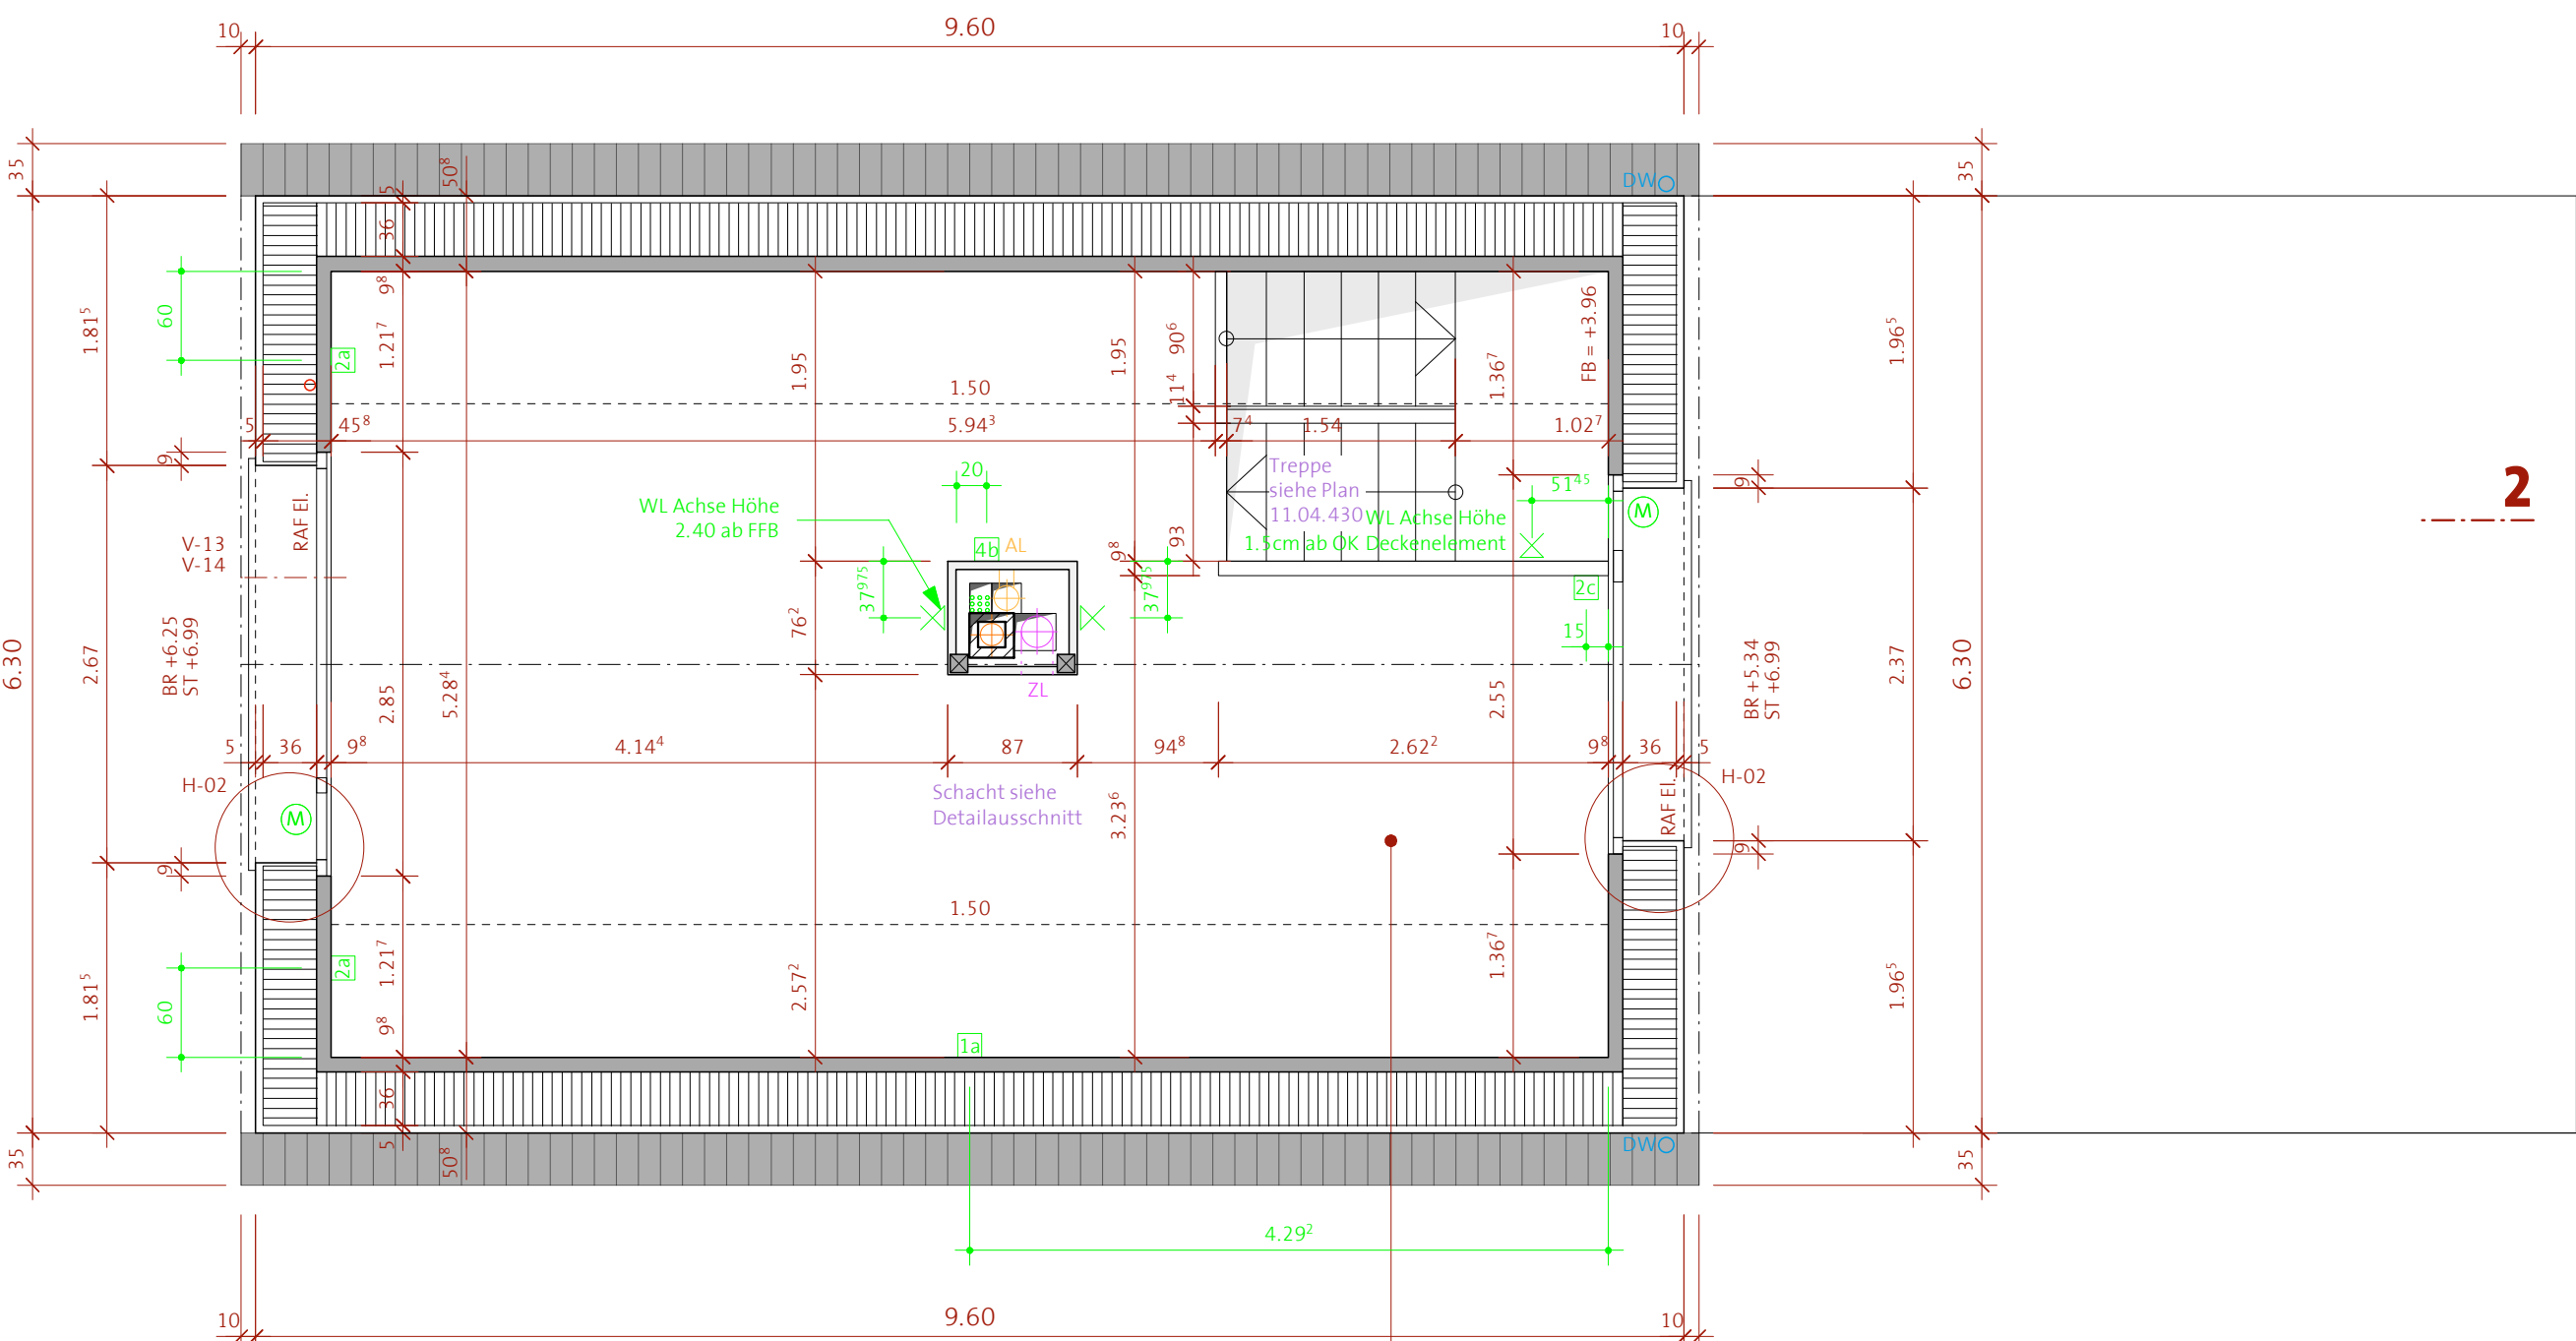

Grundriss Dachgeschoss

Zimmer
39.6m²
RFB + 5.158
FFB + 5.28
B Teppich
W Brettsperrholzelement
D Dreischichtplatte

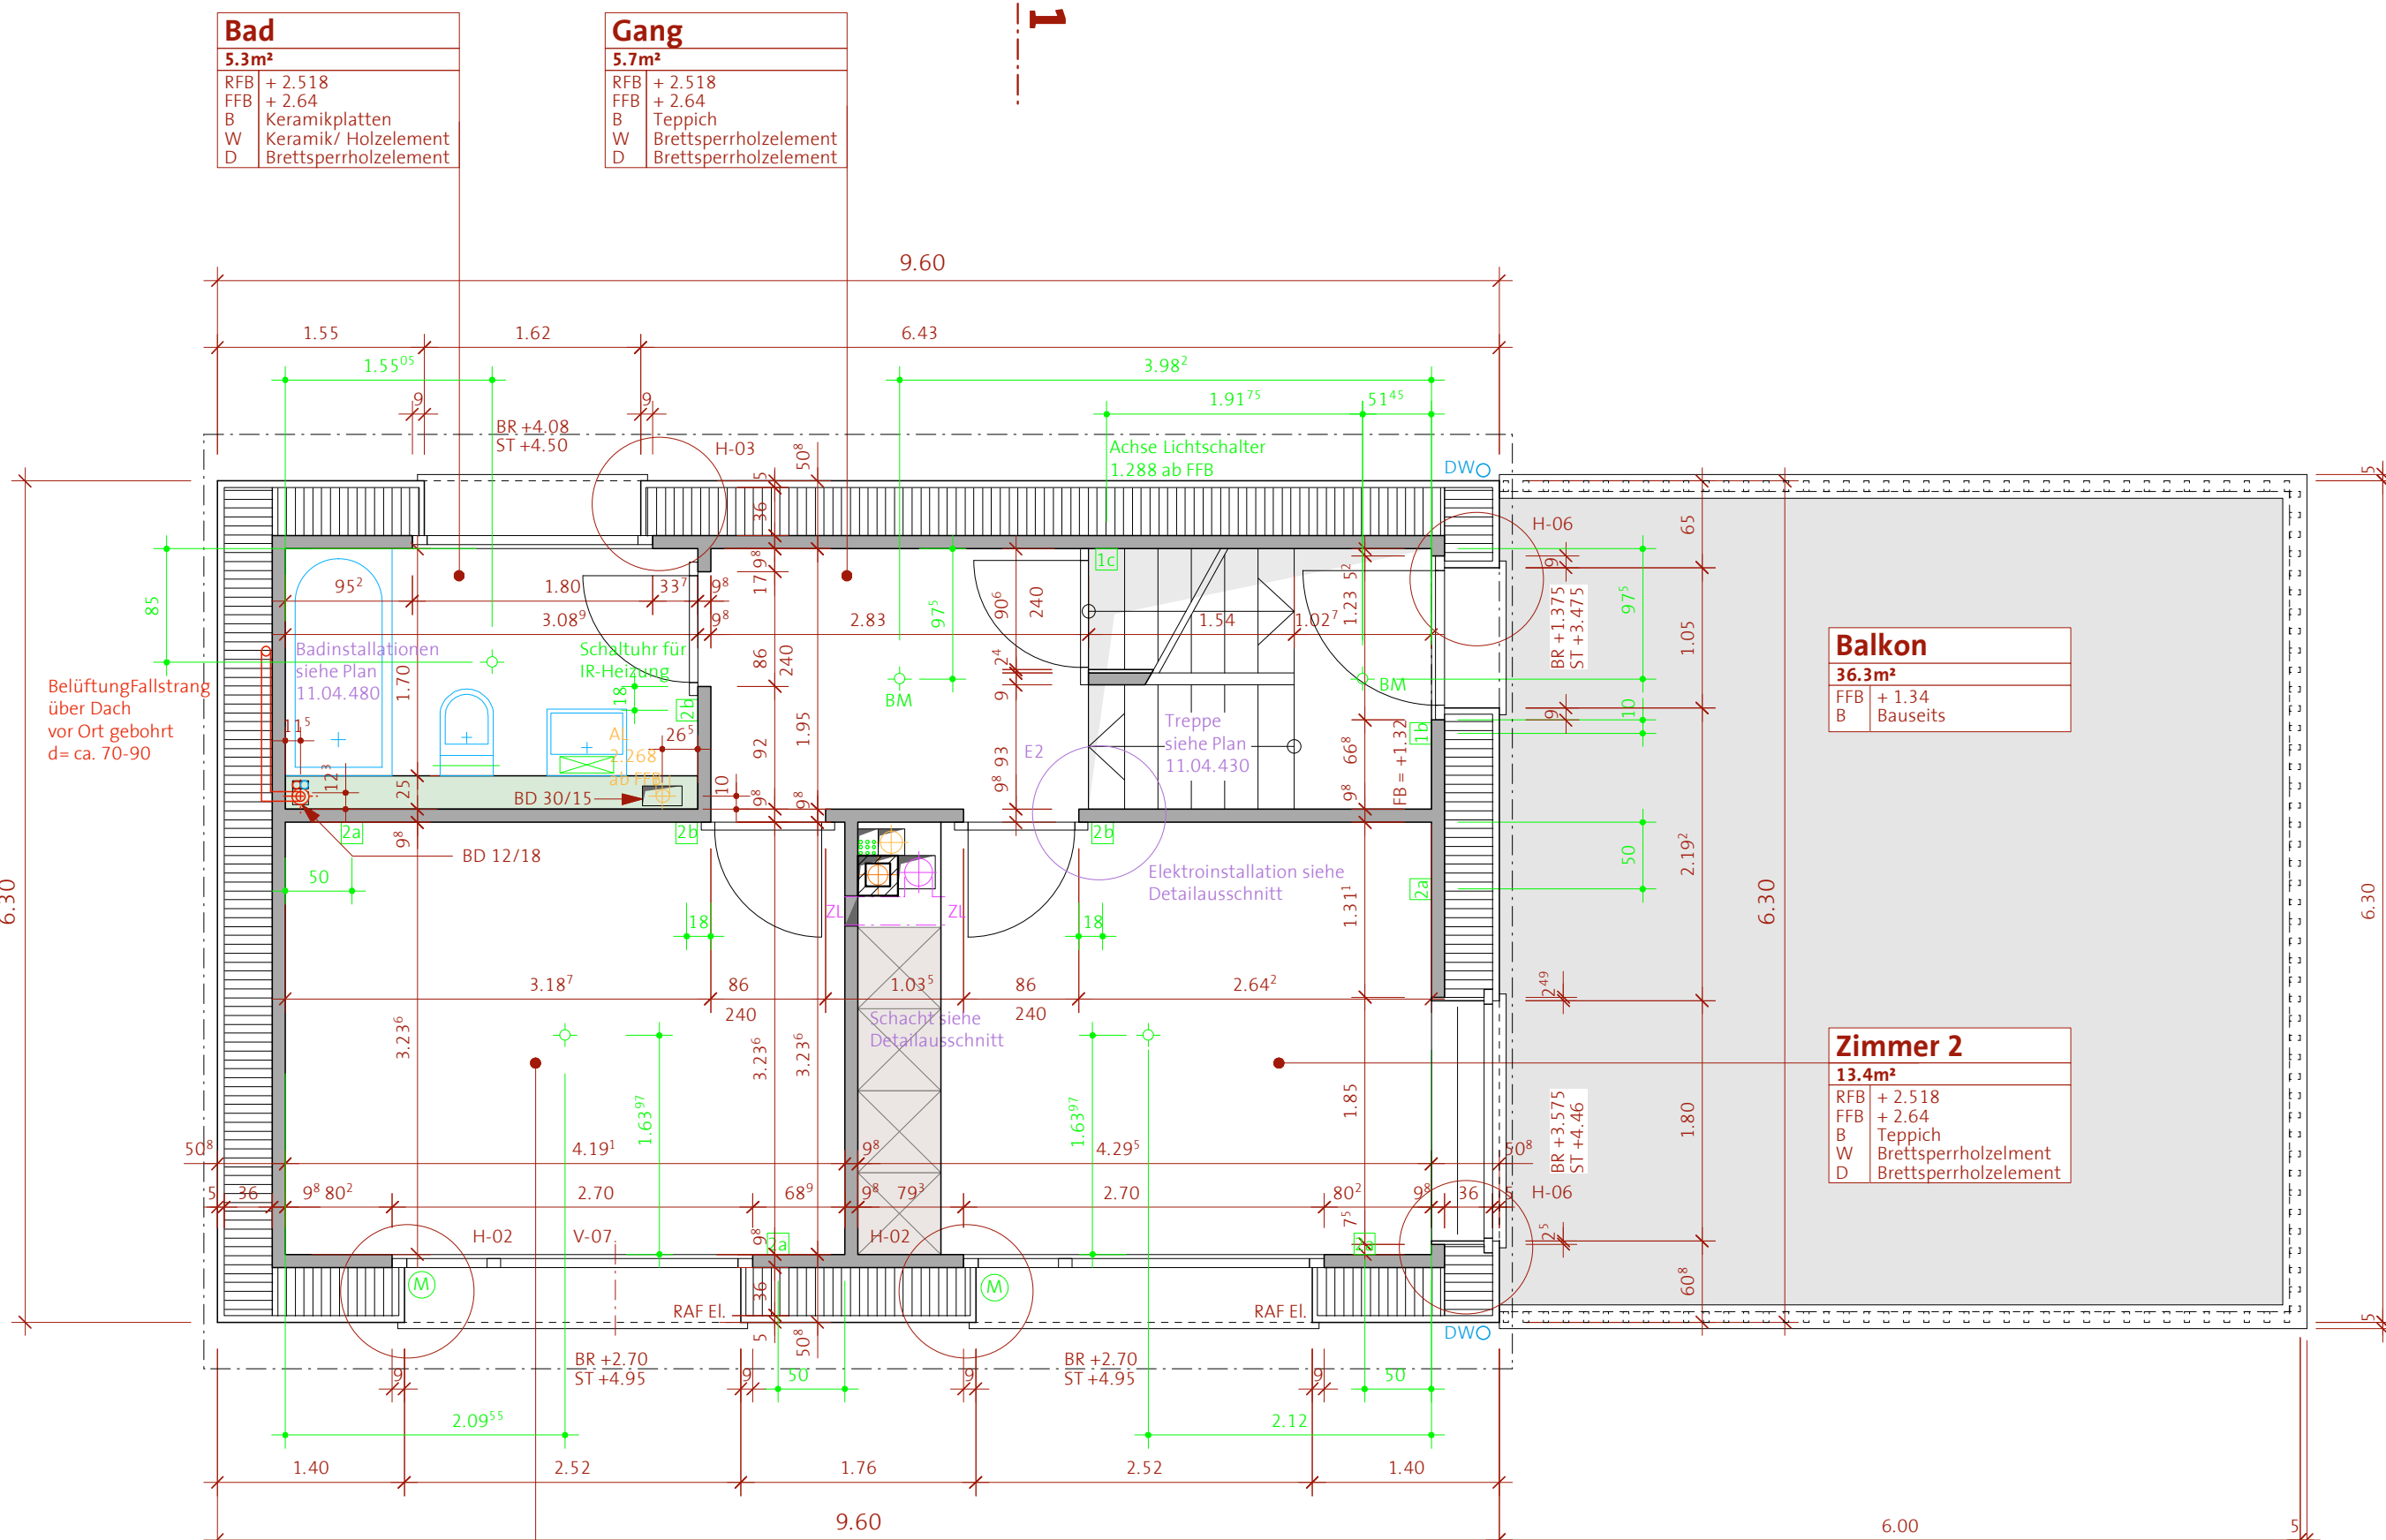


Grundriss 1.Obergeschoss


Zimmer 1
13.6m²
RFB + 2.518
FFB + 2.64
B Teppich
W Brettsperrholzelement
D Brettsperrholzelement

Balkon
36.3m²
FFB + 1.34
B Bausetts


Zimmer 2
13.4m²
RFB + 2.518
FFB + 2.64
B Teppich
W Brettsperrholzelement
D Brettsperrholzelement

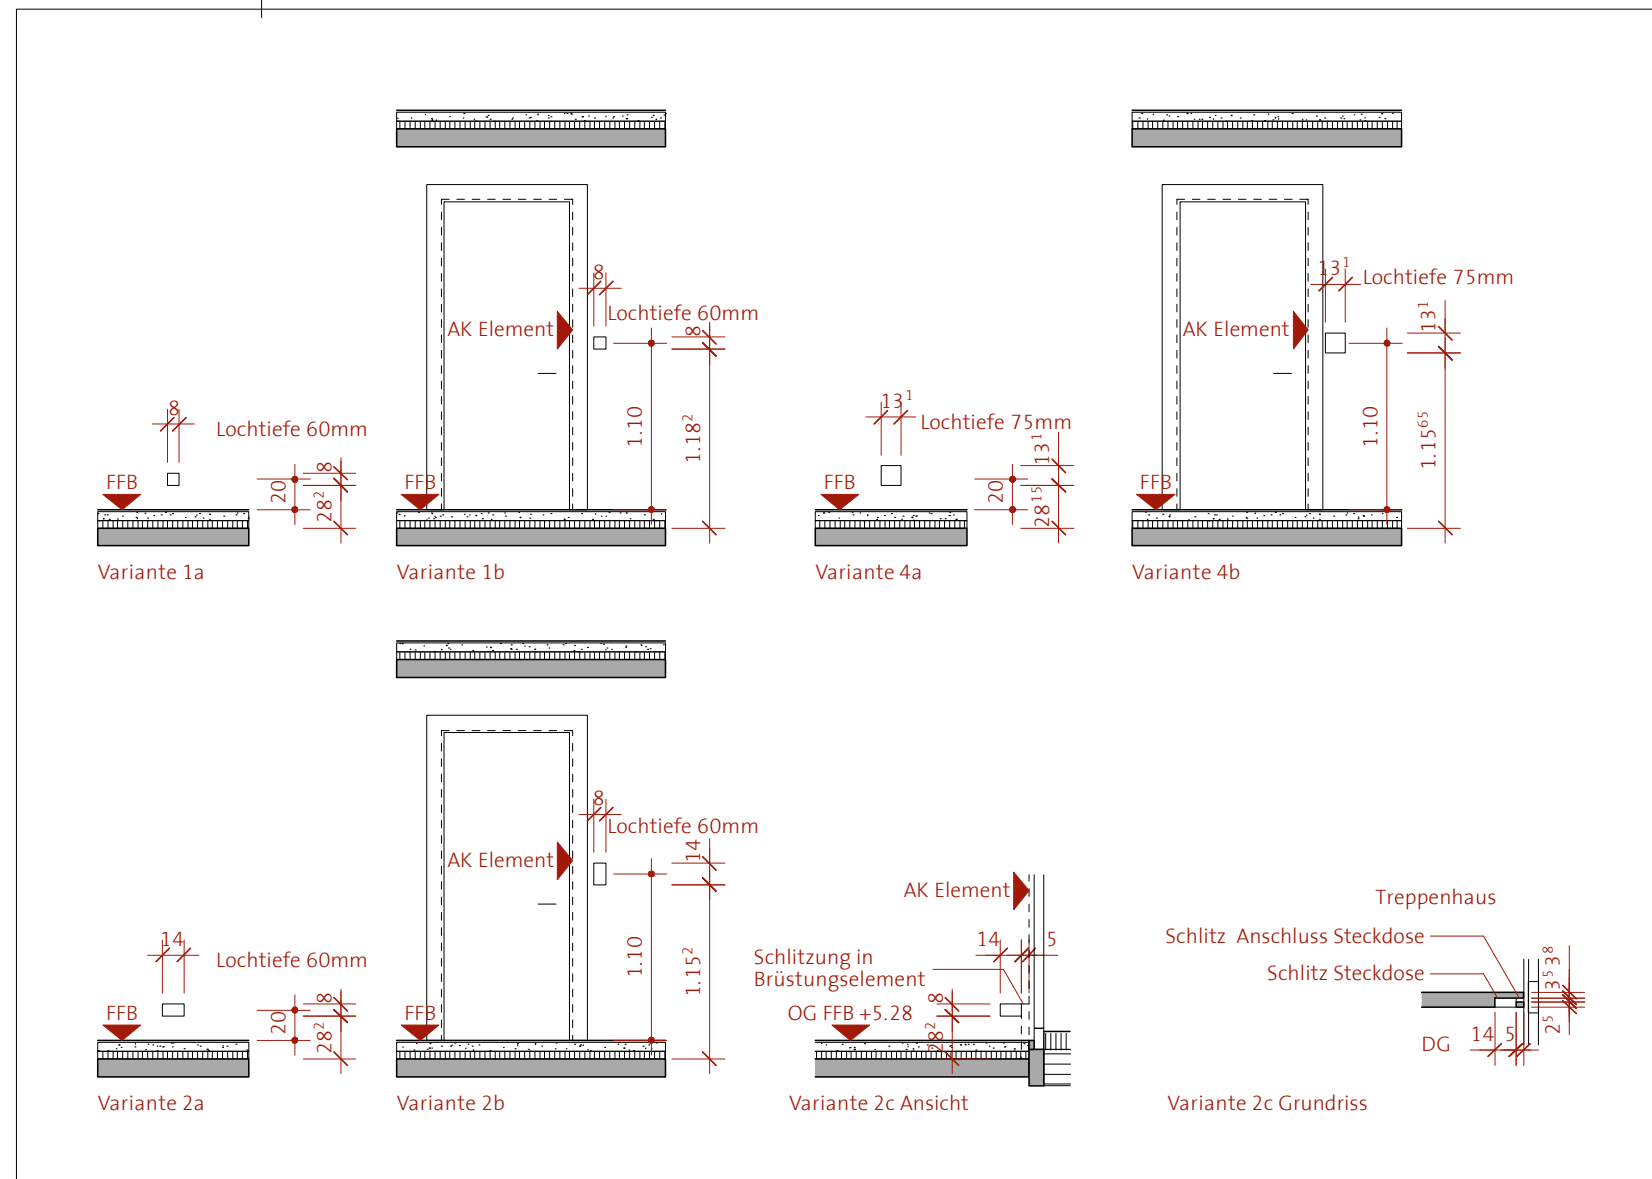


Detail Elektroinstallationen 1:50

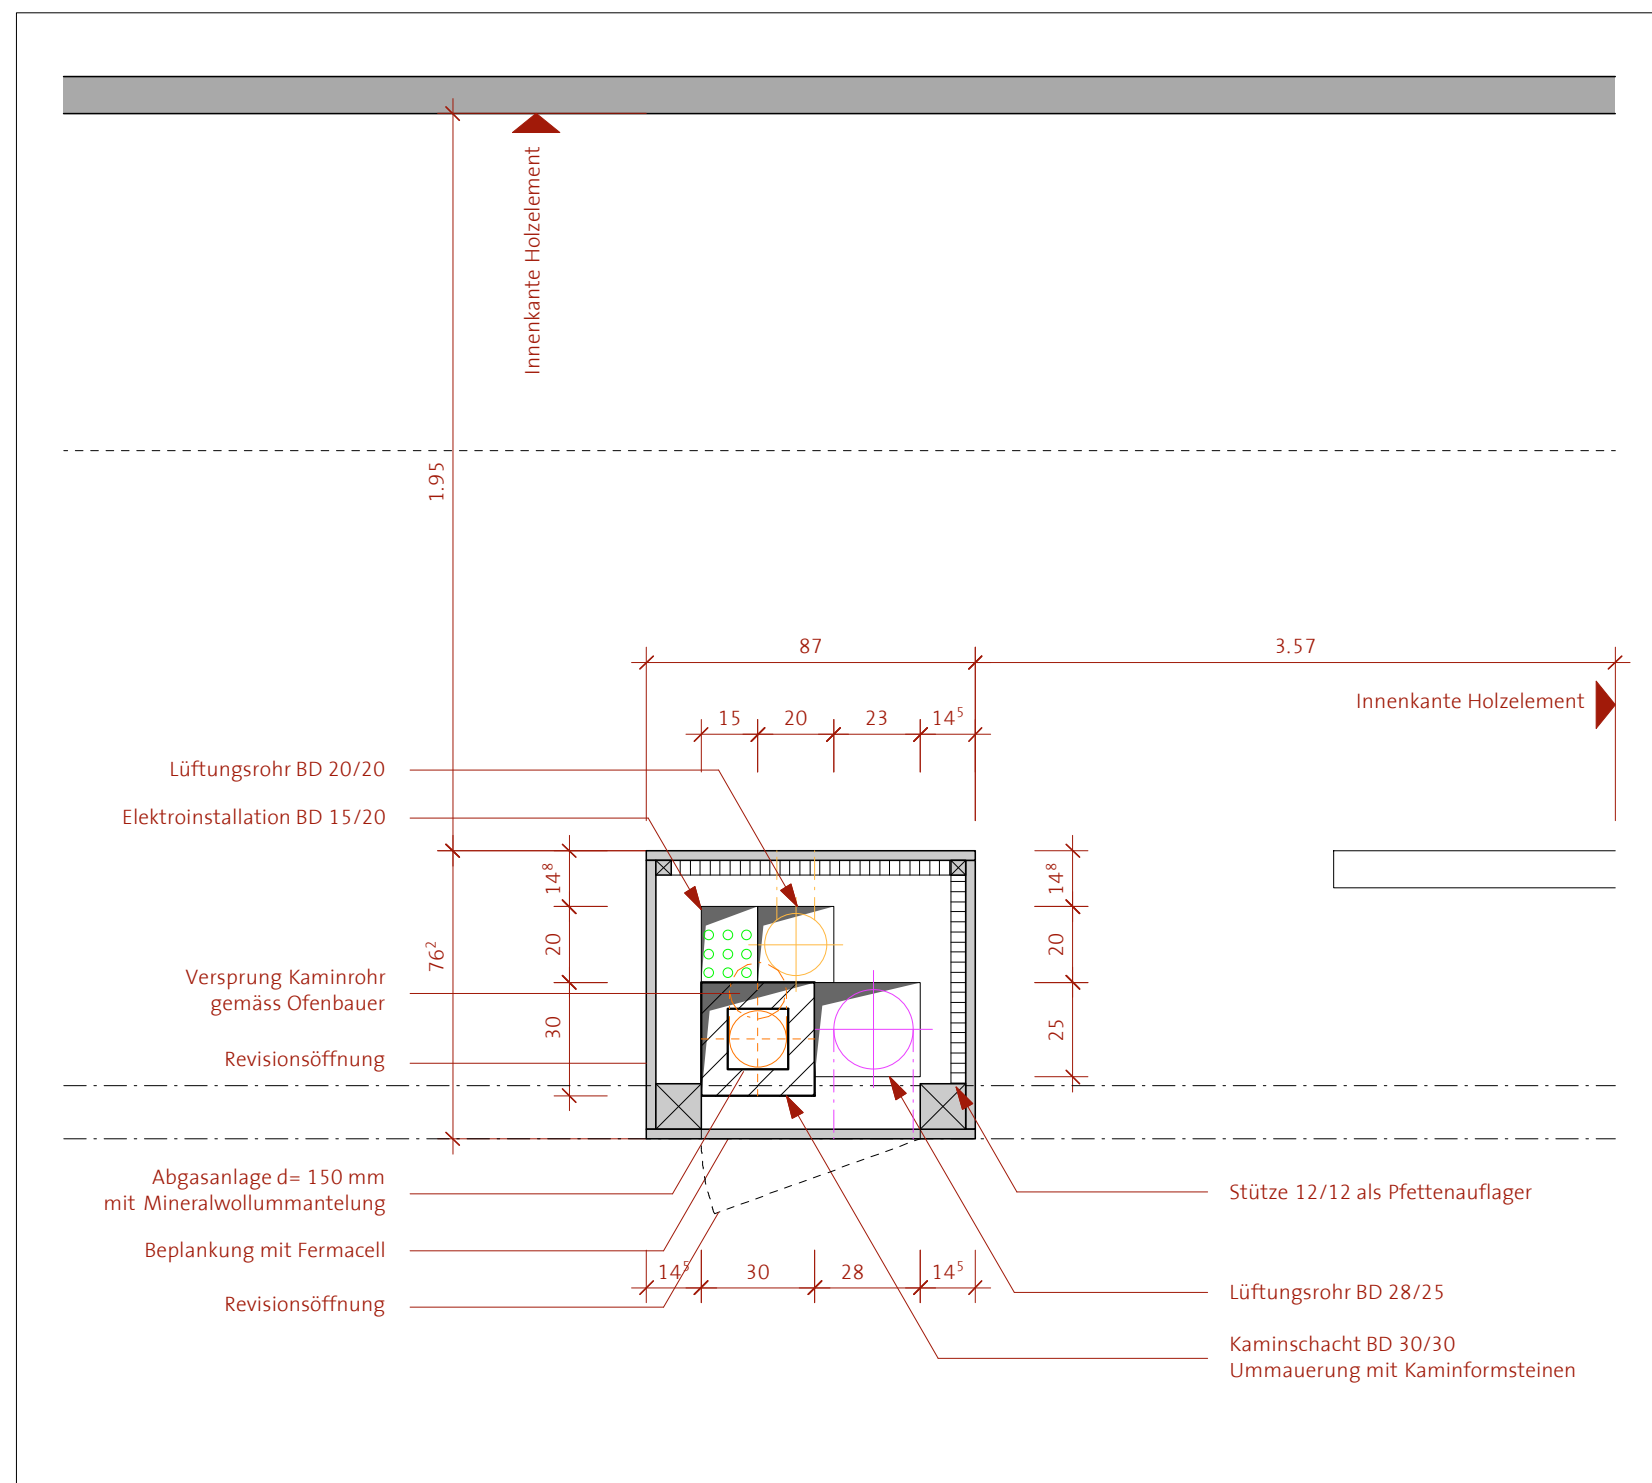

Detail Installationsschacht DG 1:20

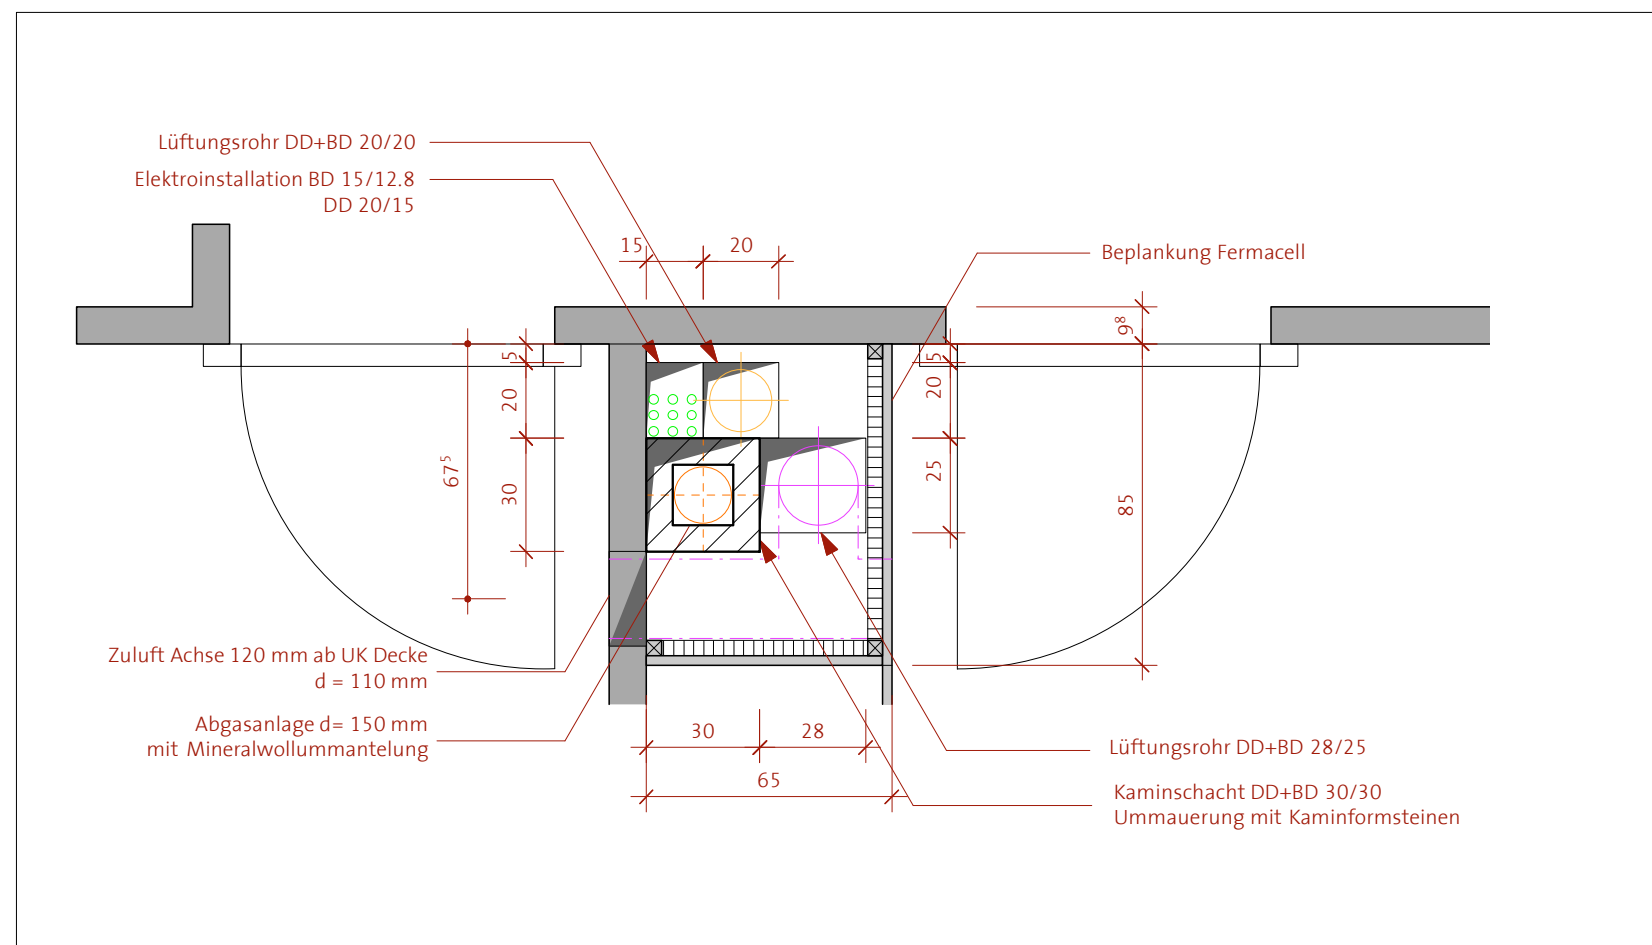

Detail Installationsschacht 1.OG 1:20

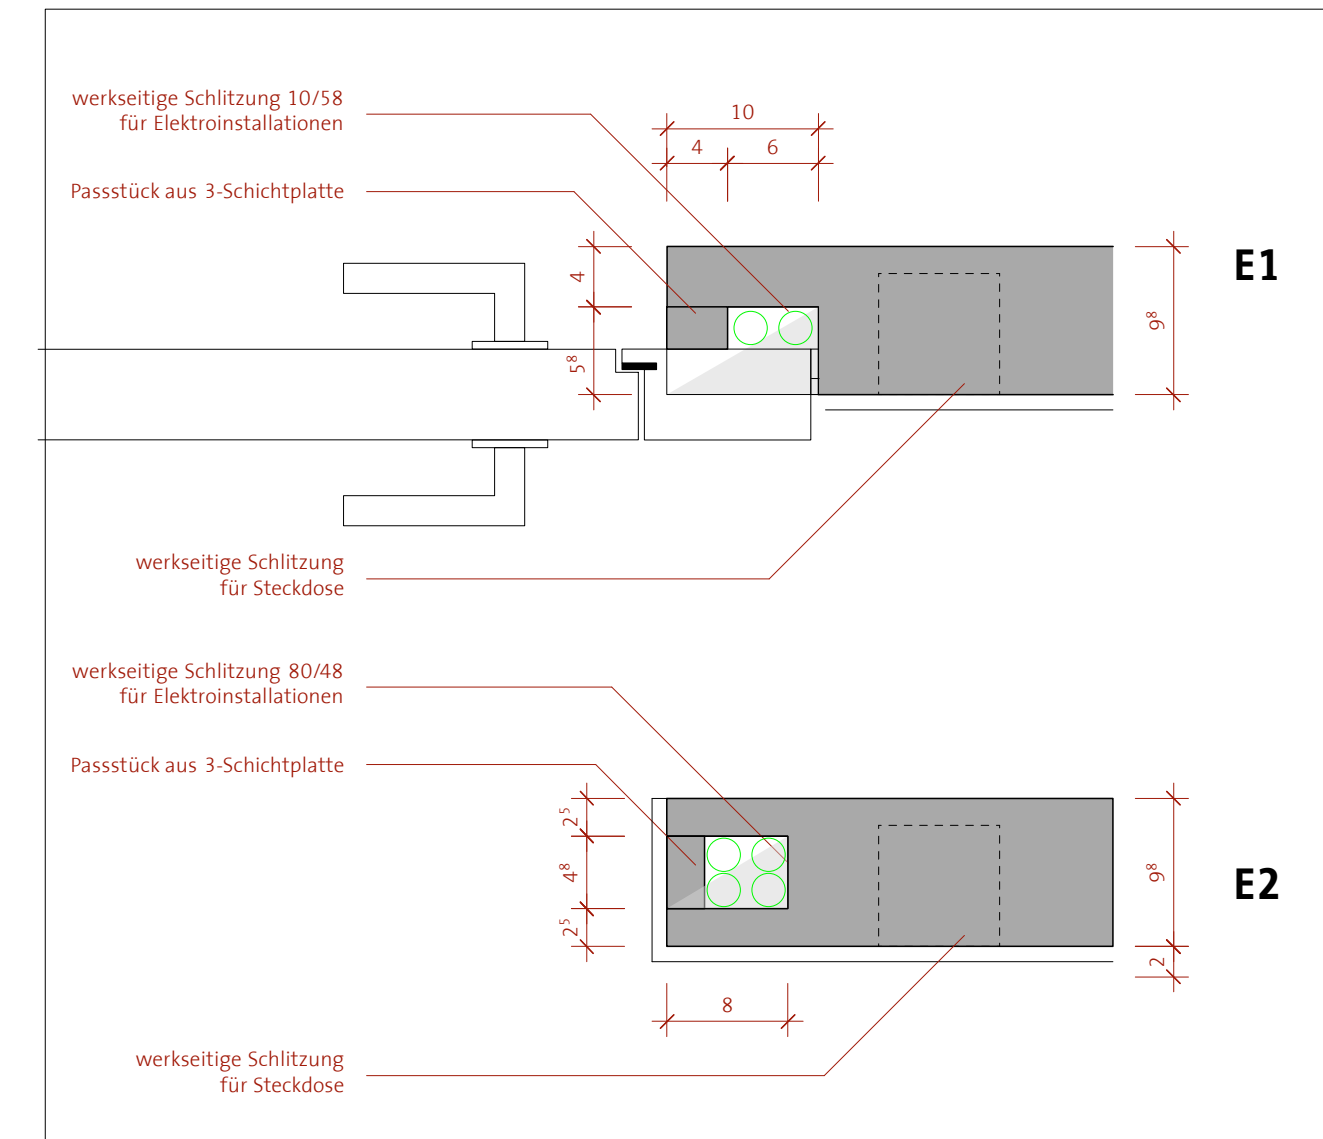


Detail Installationsschacht DG 1:5

Abkürzungen	Rohbau	Ausbau	Werkleitungen	Umgebung
A Auslaufhöhe	Abbruch	Leichtbau einfach	Schmutzwasser	Terrain gew./neu
AK Aussenkante	Stahlbeton	LB einf. hydrophob	Meteorwasser	Höhe best./neu
B Boden	Unterlagsboden	Leichtbau doppelt	Mischwasser	Höhenli. best./neu
BA Bodendurchbruch	StB-Fertigteile	LB dop. hydrophob	Elektro	Parzellengrenze
BD Bodenwasserablauf	Backstein tragend	Kanalisation	Telekom & TV	Baulinie/-grenze
BE Bodenwasserreinlauf	Backstein nichttr.	Elektro	Fernwärme	Abstandsfläche
BR OK fertige Brüstung	KS tragend	EDV & Telekom	Heizung	Baum, Strauch
BS Bodenschüttung	KS nichttragend	Heizung	Wasser	Baum zu erh./rod.
D Decke	Sonstiges MW	Lüftung & Klima		
DD Deckendurchbruch	Stahl	Sanitär		
DS Deckenschüttung	Vollholz	Brandschutz		
DW Dachwasserleitung	Brettstichholz	Einbauten		
E Einlaufhöhe	Dämmung	Platten		
FFB Fertigfußboden	Aussparung Decke	Parkett		
IL im Licht	Aussparung Wand	Teppich		
KS Kontrollschacht		Kunststoff		
OK Oberkante		Linoleum		
PU Putzöffnung				
RA Rauchabzug				
RD Rohdecke				
S Sohlenhöhe				
ST UK Sturz roh				
SW OK Schwelle				
UD unter Decke				
UK Unterkante				
UZ Unterzug				
VK Vorderkante				
VW Vorwand				
W Wand				
WD Waddedurchbruch				
WS Wandschlitz				

Neubau EFH Irene & Fredy Fahrni



Projektadresse: Riedstrasse 48 | 8272 Ermatingen
Irene & Fredy Fahrni Riedstrasse 48 | 8272 Ermatingen | Tel. 071 660 02 79

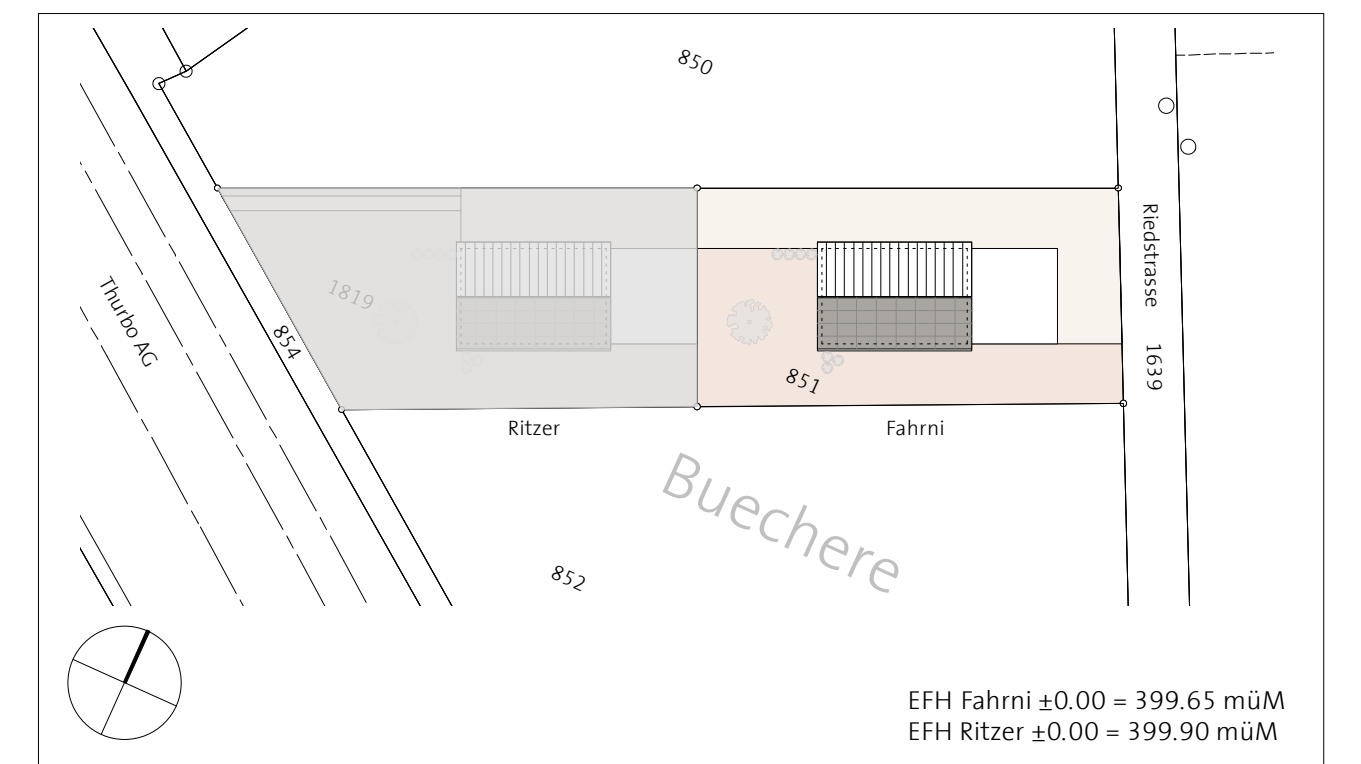

Revisionsplan


M 1:50

Grundriss DG / 1.OG Nr. 11.04.904- A
Format | A1 | Gez | 06.12.12 | Rev | Gepr |
dransfeldarchitekten ag Poststrasse 9a | 8272 Ermatingen | Tel. 071 660 09 09 | buero@dransfeld.ch

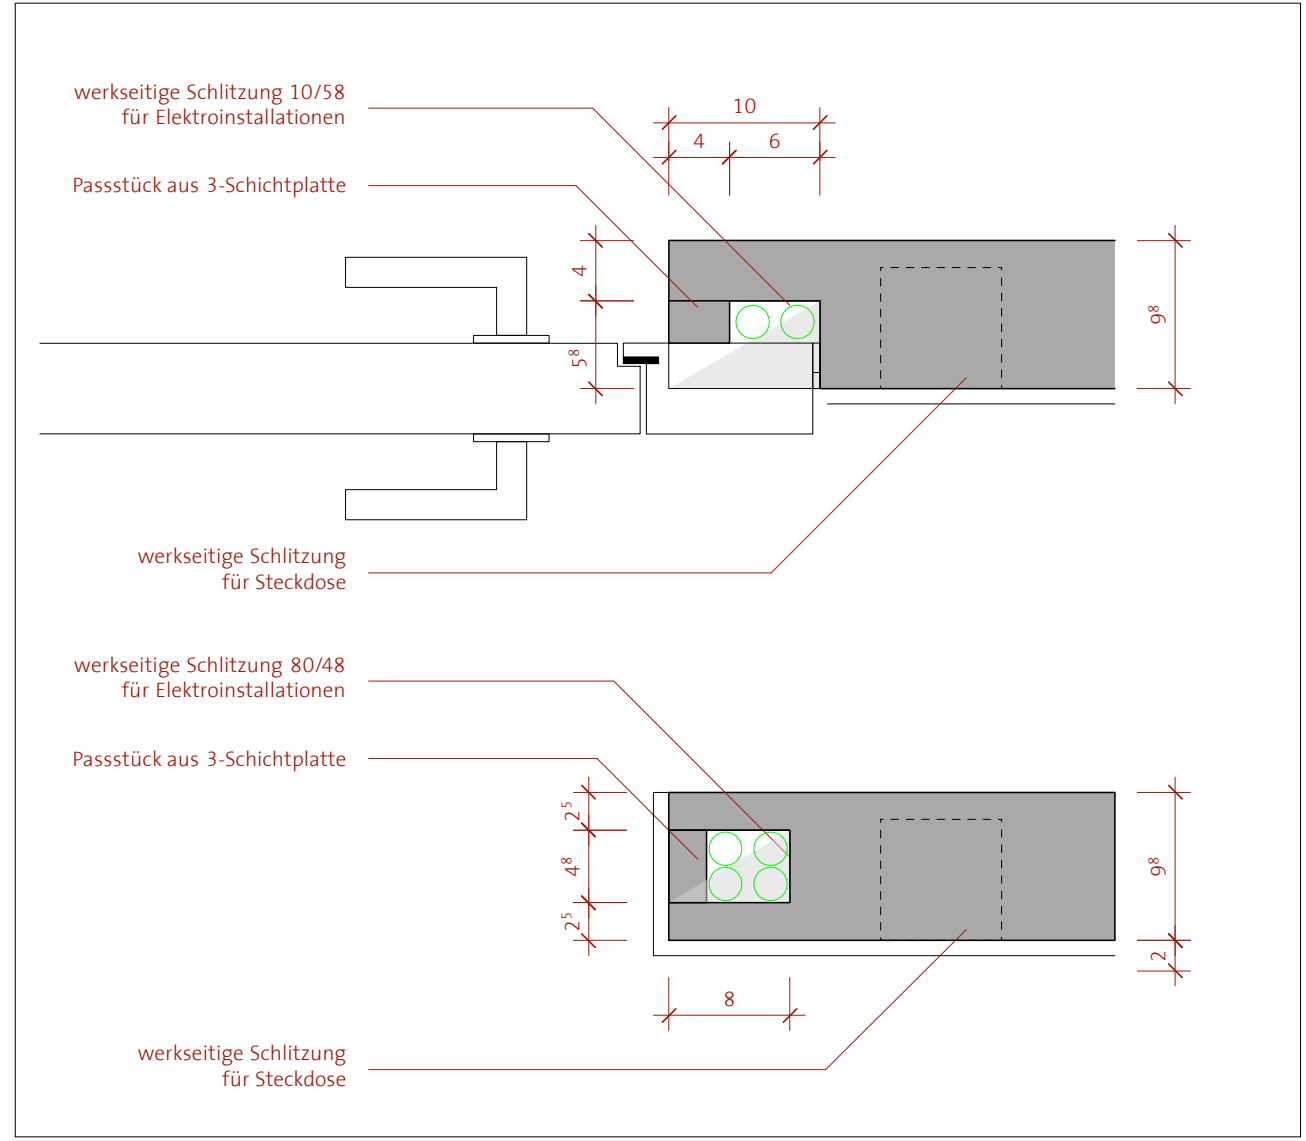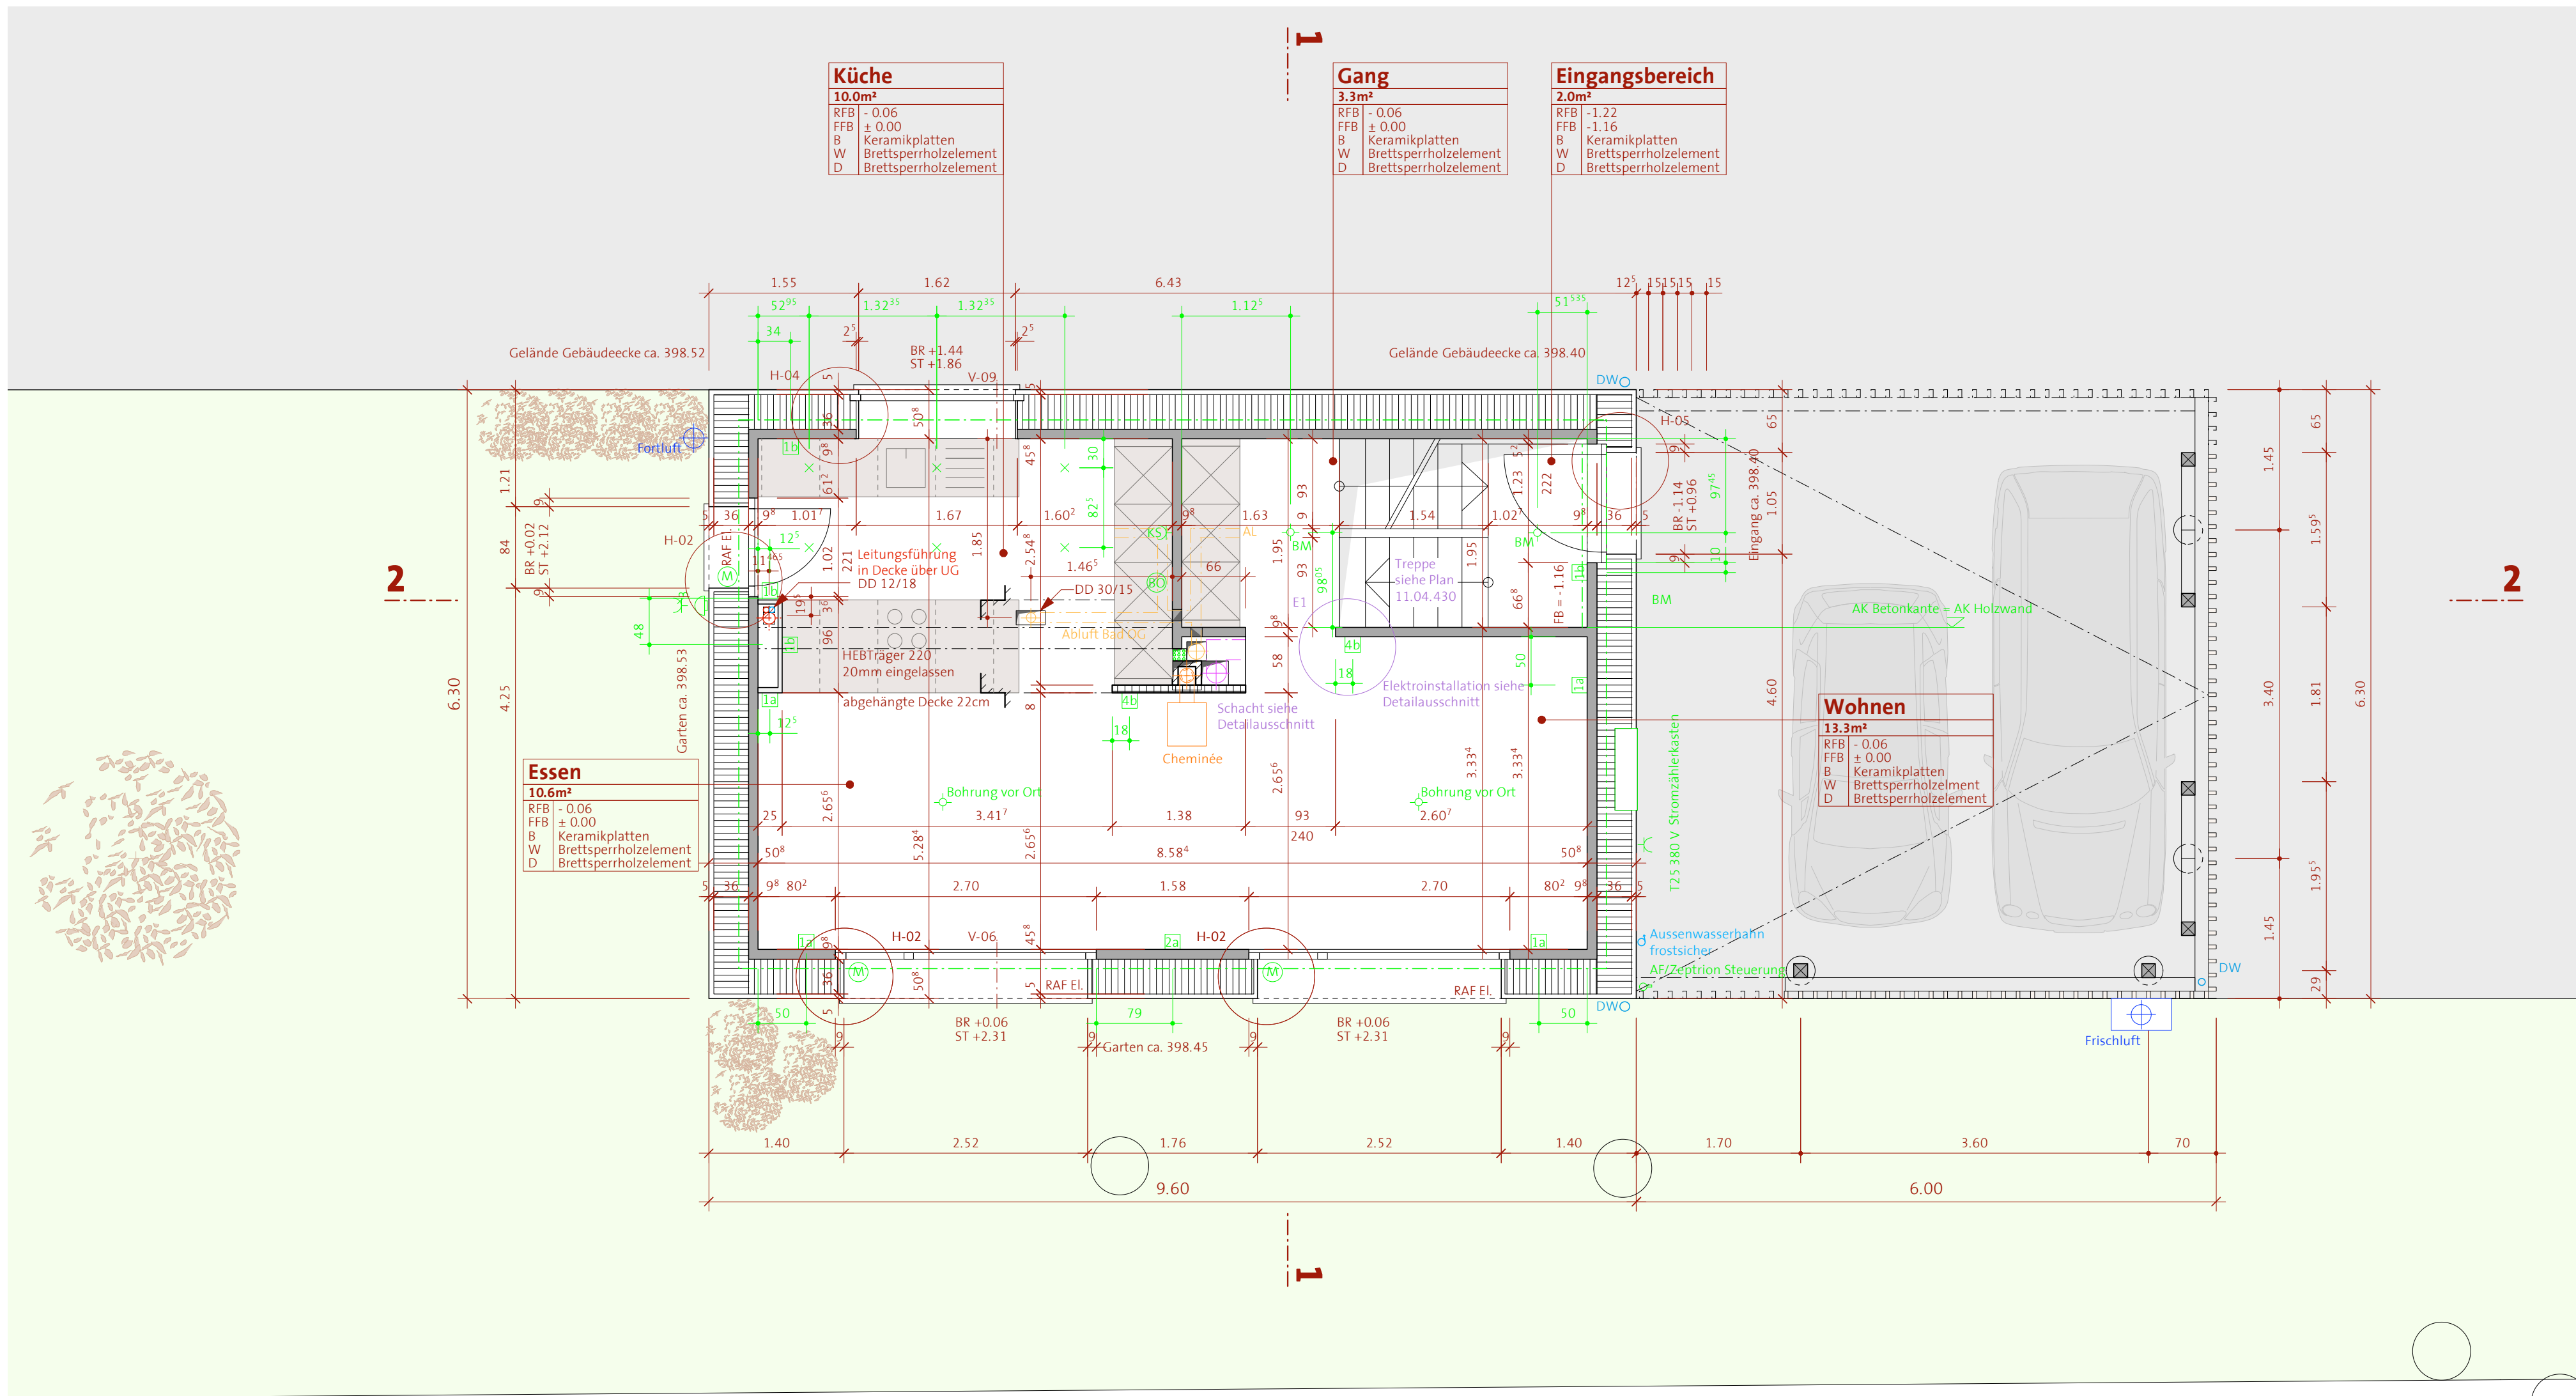


Detail Installationsschacht DG 1:5


Abkürzungen	Rohbau	Ausbau	Werkleitungen	Umgebung
A Auslauffhöhe AK Aussenkante B Boden BA Bodenwasserablauf BD Bodendurchbruch BE Bodenwassereinlauf BR OK fertige Brüstung BS Bodenschlitz D Decke DD Deckendurchbruch DS Deckenschlitz DW Dachwasserleitung E Einlaufhöhe FFB Fertigfußboden im Licht KS Kontrollschacht OK Oberkante PU Putzöffnung RA Rauchabzug RD Rohdecke S Sohlenhöhe ST UK Sturz roh SW OK Schwelle UD unter Decke UK Unterkante UZ Unterzug VK Vorderkante VW Vorwand W Wand WD Wandschlitz WS Wandschlitz	Abbruch Stahlbeton Unterlagsboden StB-Fertigteile Backstein tragend Backstein nichttr. KS tragend KS nichttragend Sonstiges MW Stahl Vollholz Brettstichholz Dämmung Aussparung Decke Aussparung Wand	Leichtbau einfach LB einf. hydrophob Leichtbau doppelt LB dop. hydrophob Kanalisation Elektro EDV & Telekom Heizung Lüftung & Klima Sanitär Brandschutz Einbauten Platten Parkett Teppich Kunststoff Linoleum	Schmutzwasser Meteorwasser Mischwasser Elektro Telekom & TV Fernwärme Gas Wasser	Terrain gew./neu Höhe best./neu Höhenl. best./neu Parzellengrenze Baulinie/-grenze Abstandsfläche Baum, Strauch Baum zu erh./rod.
Fachplaner	Ausstattung	Gebäudeverwaltung		
	Möblierung neu Möbl. best./zu entf. Leuchte (mobil) EDV	Schlüsselanlage Beschilderung		

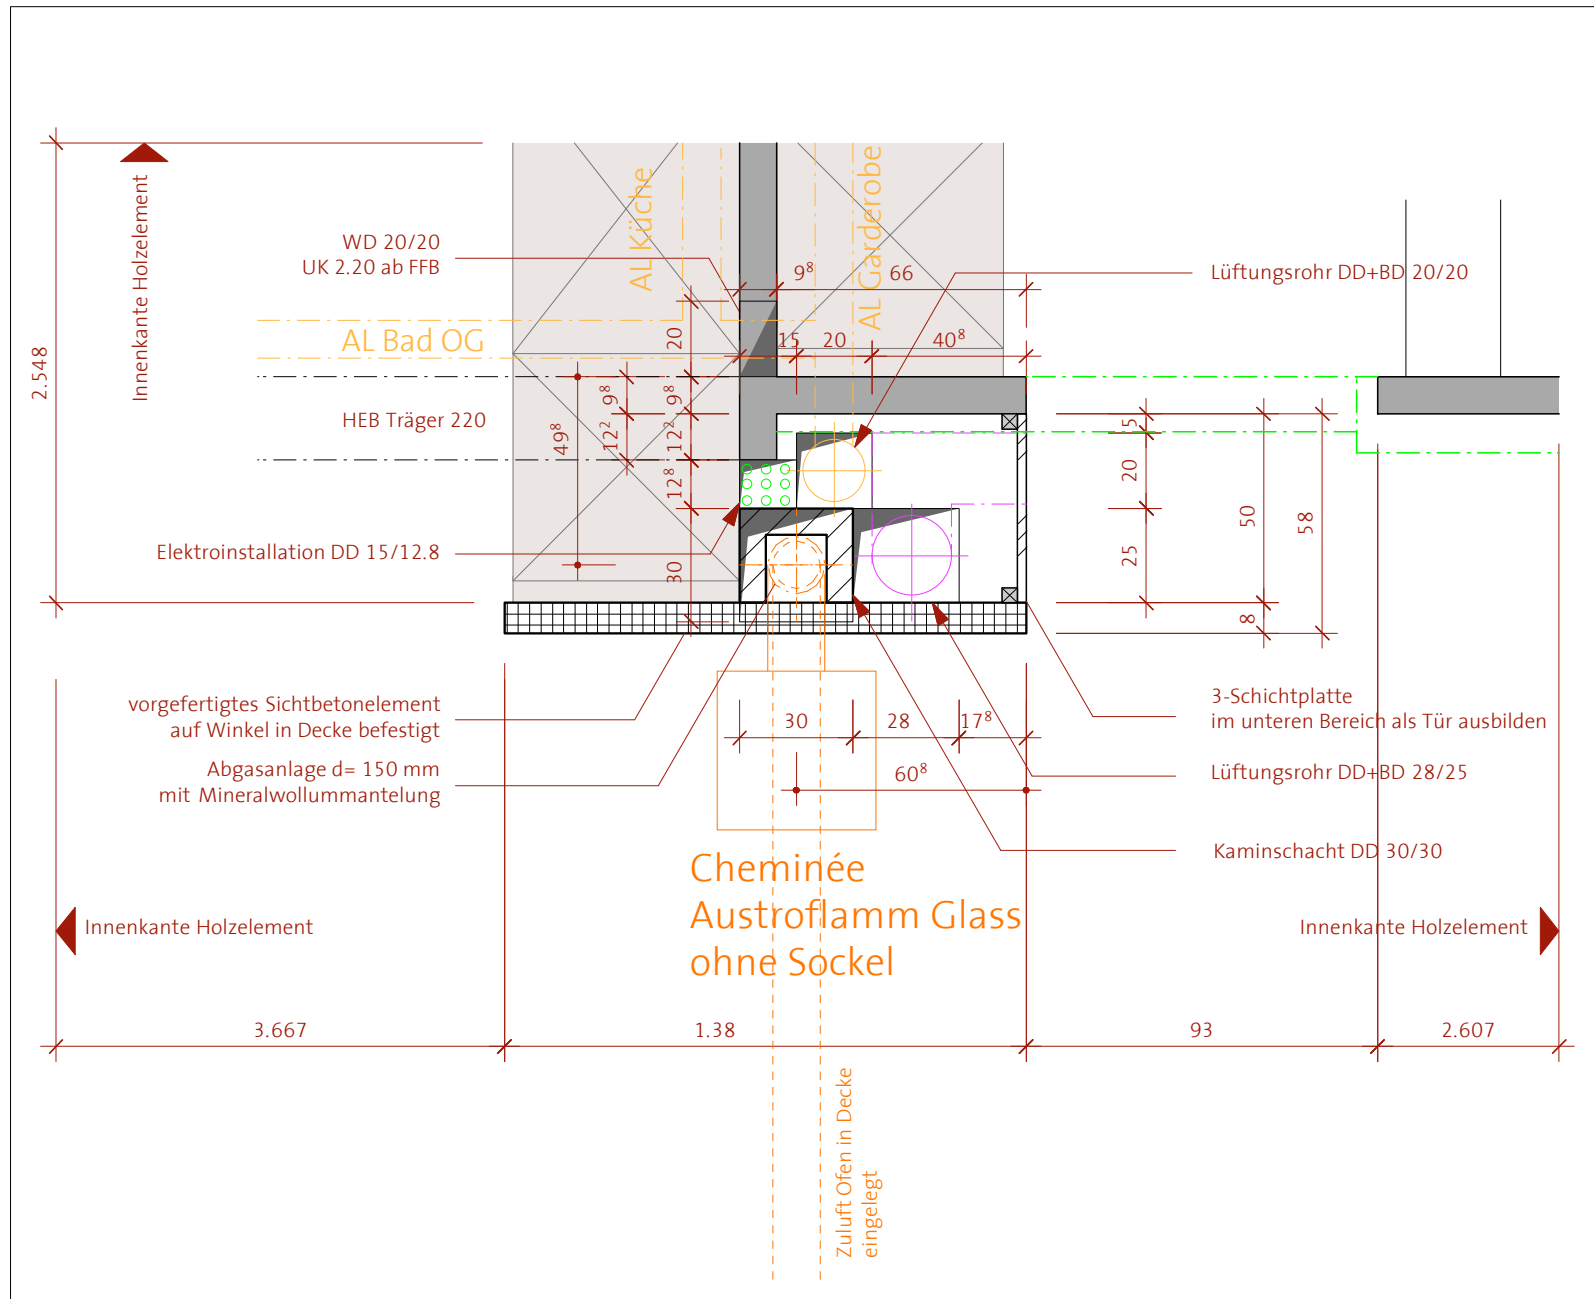

Detail Installationsschacht EG 1:20

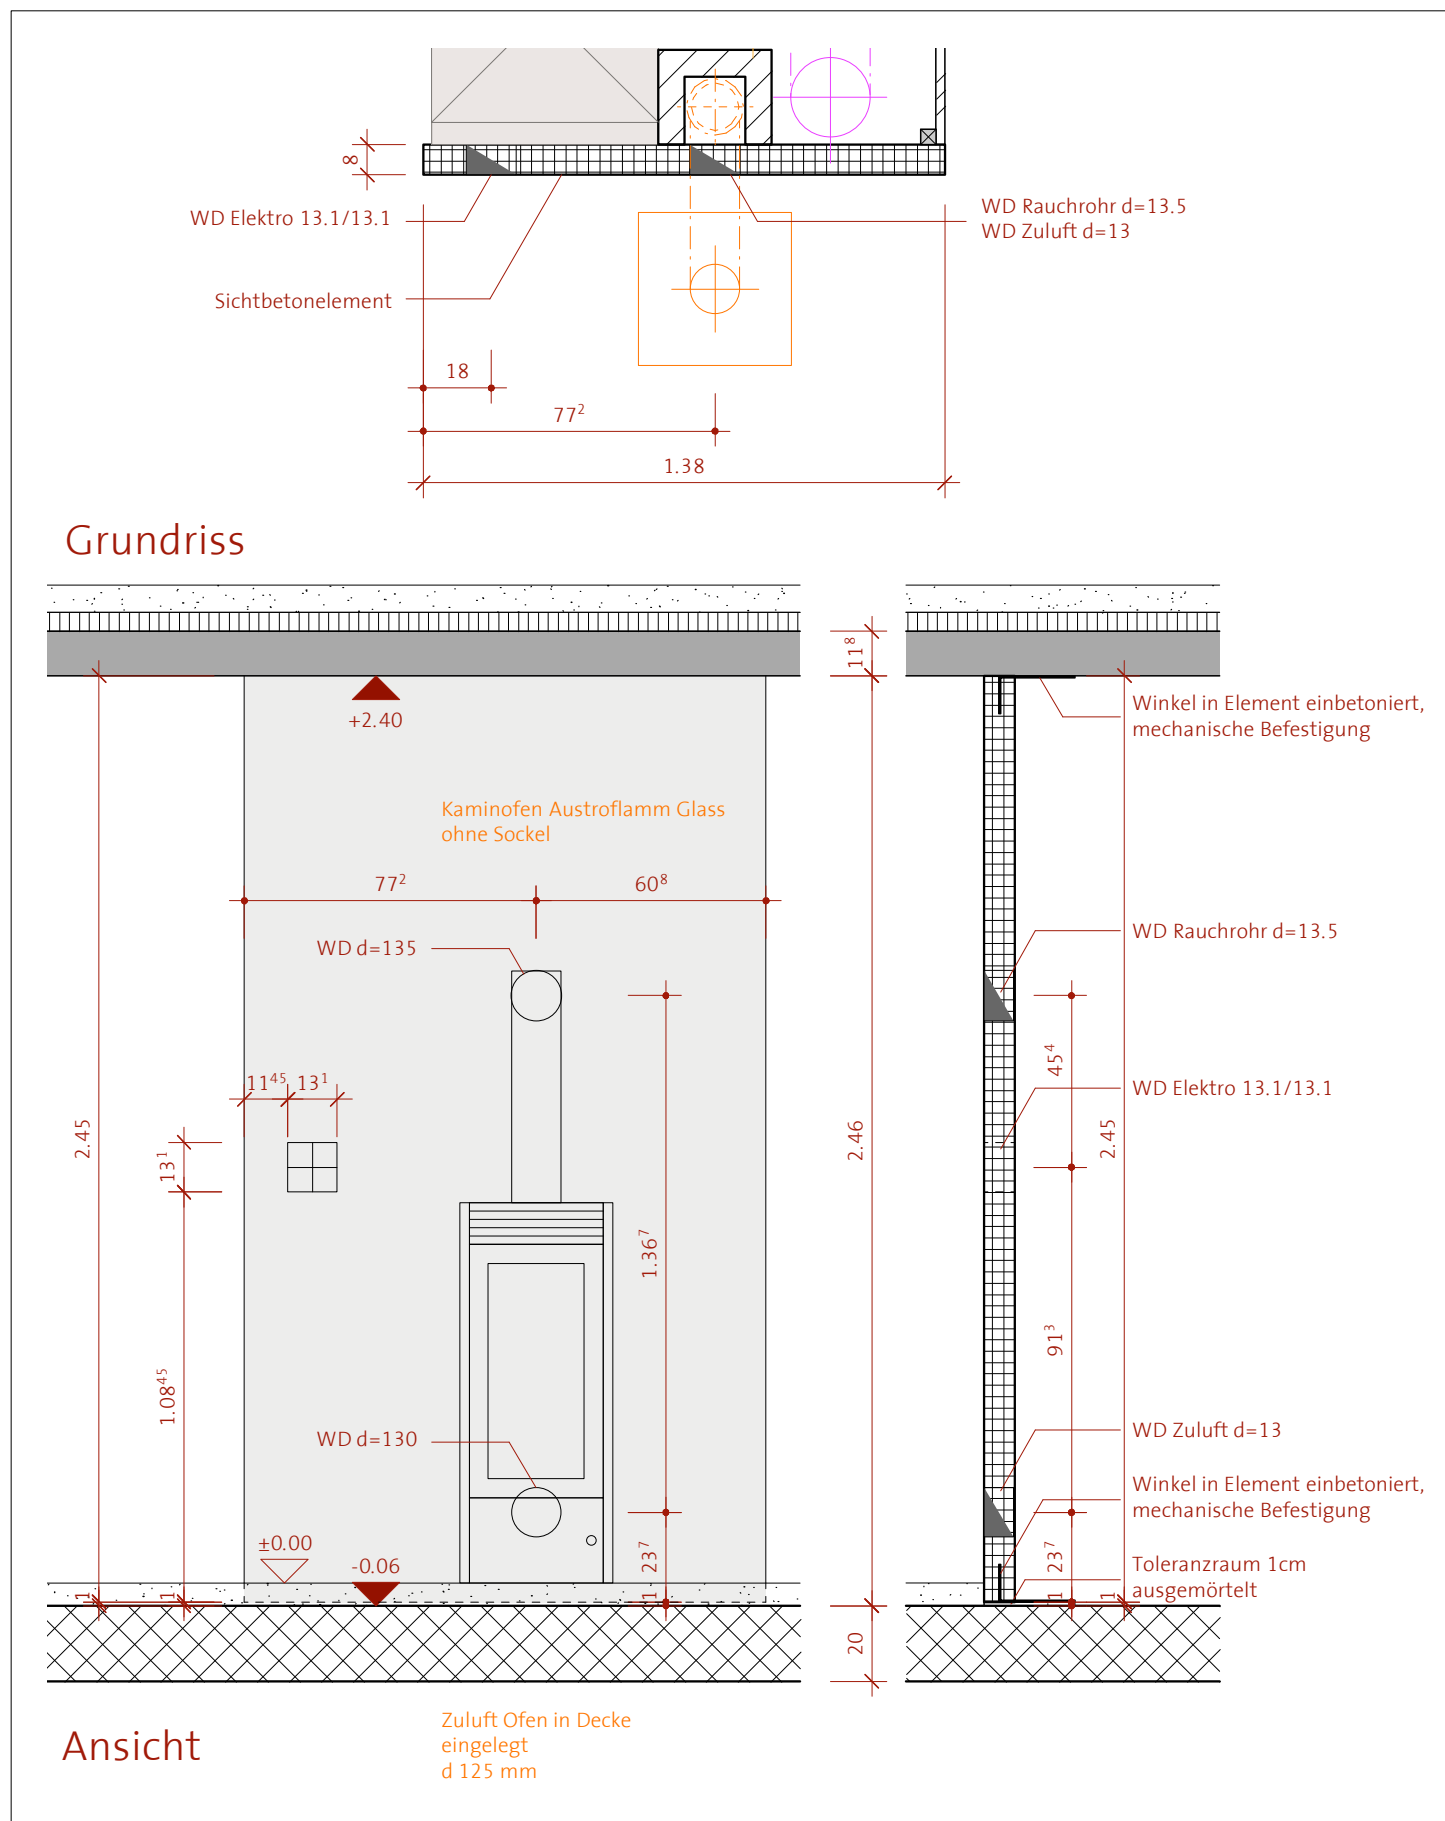


Detail Sichtbetonelement

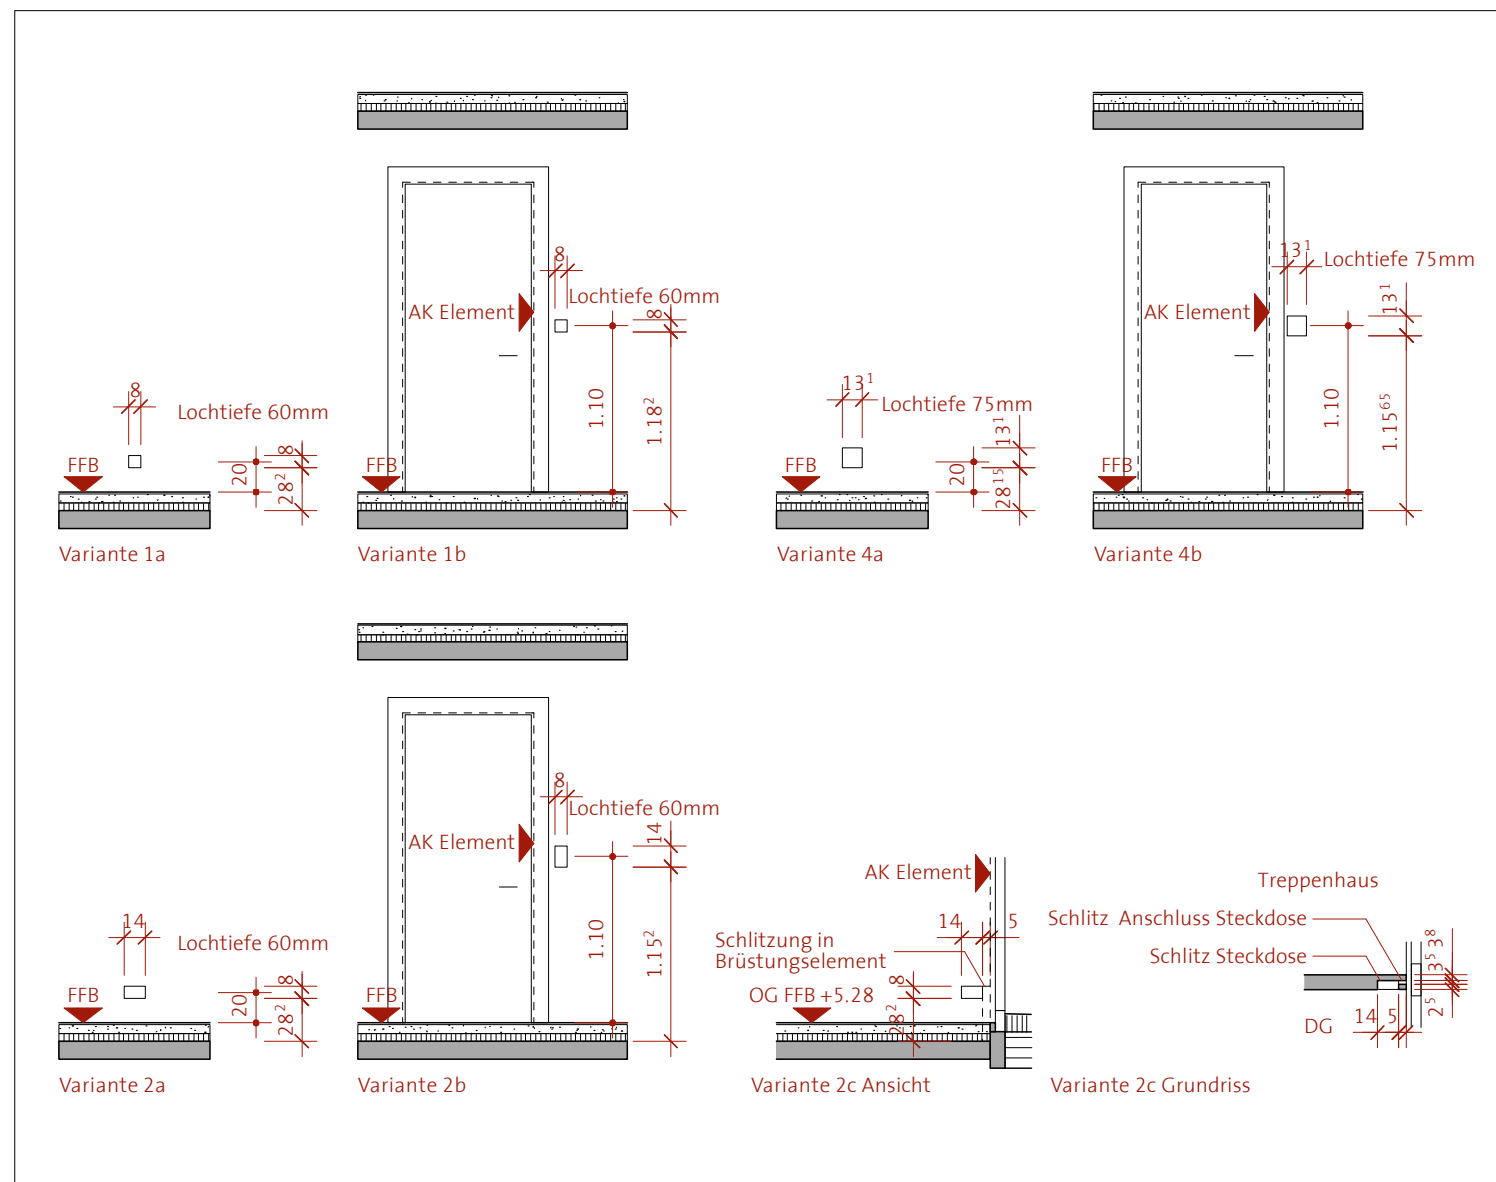

Detail Elektroinstallationen 1:50

Neubau EFH Irene & Fredy Fahrni

Projektadresse: Riedstrasse 48 | 8272 Ermatingen
Irene & Fredy Fahrni Riedstrasse 48 | 8272 Ermatingen | Tel. 071 660 02 79

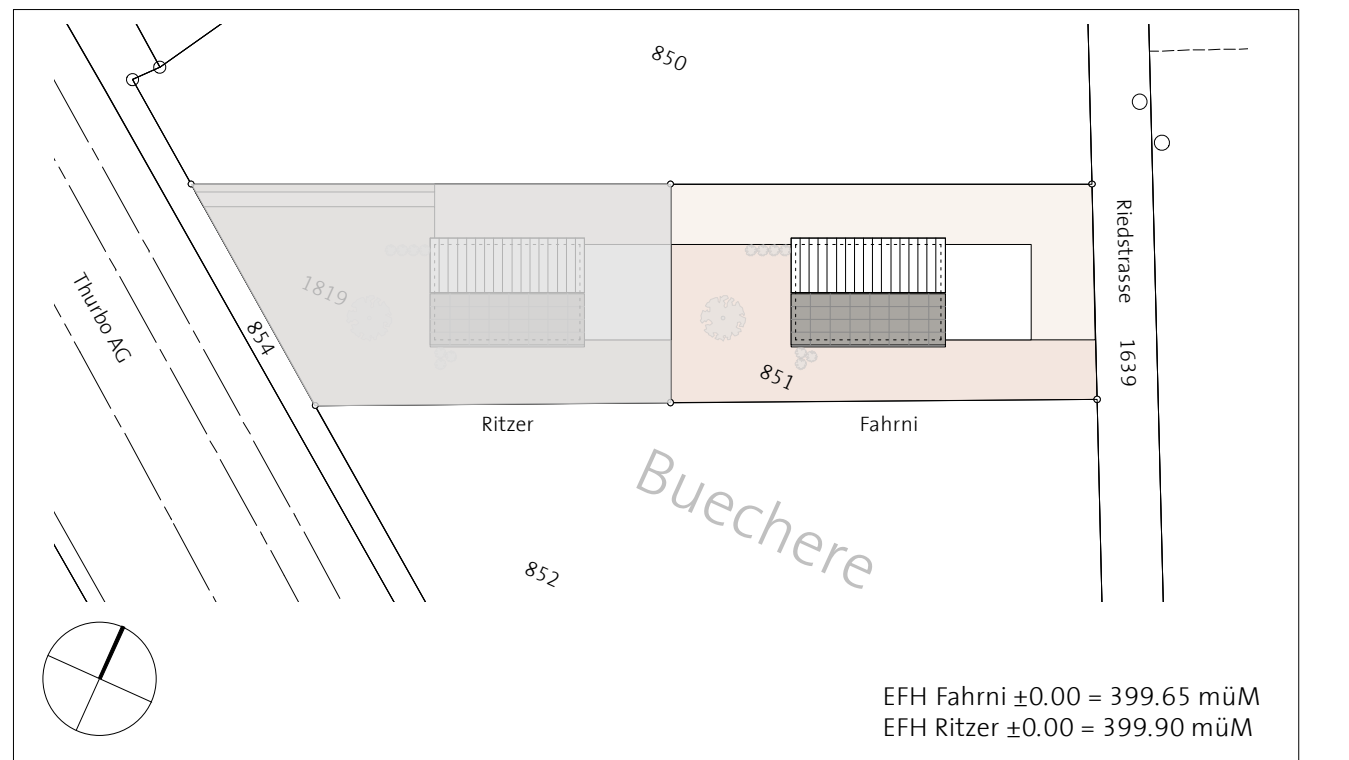

Revisionsplan


M 1:50

Grundriss EG

Nr. 11.04.905- A

Format | A1 | Gez | 06.12.12 | Rev | Gepr | Poststrasse 9a | 8272 Ermatingen | Tel. 071 660 09 09 | buero@dransfeld.ch
dransfeldarchitekten ag




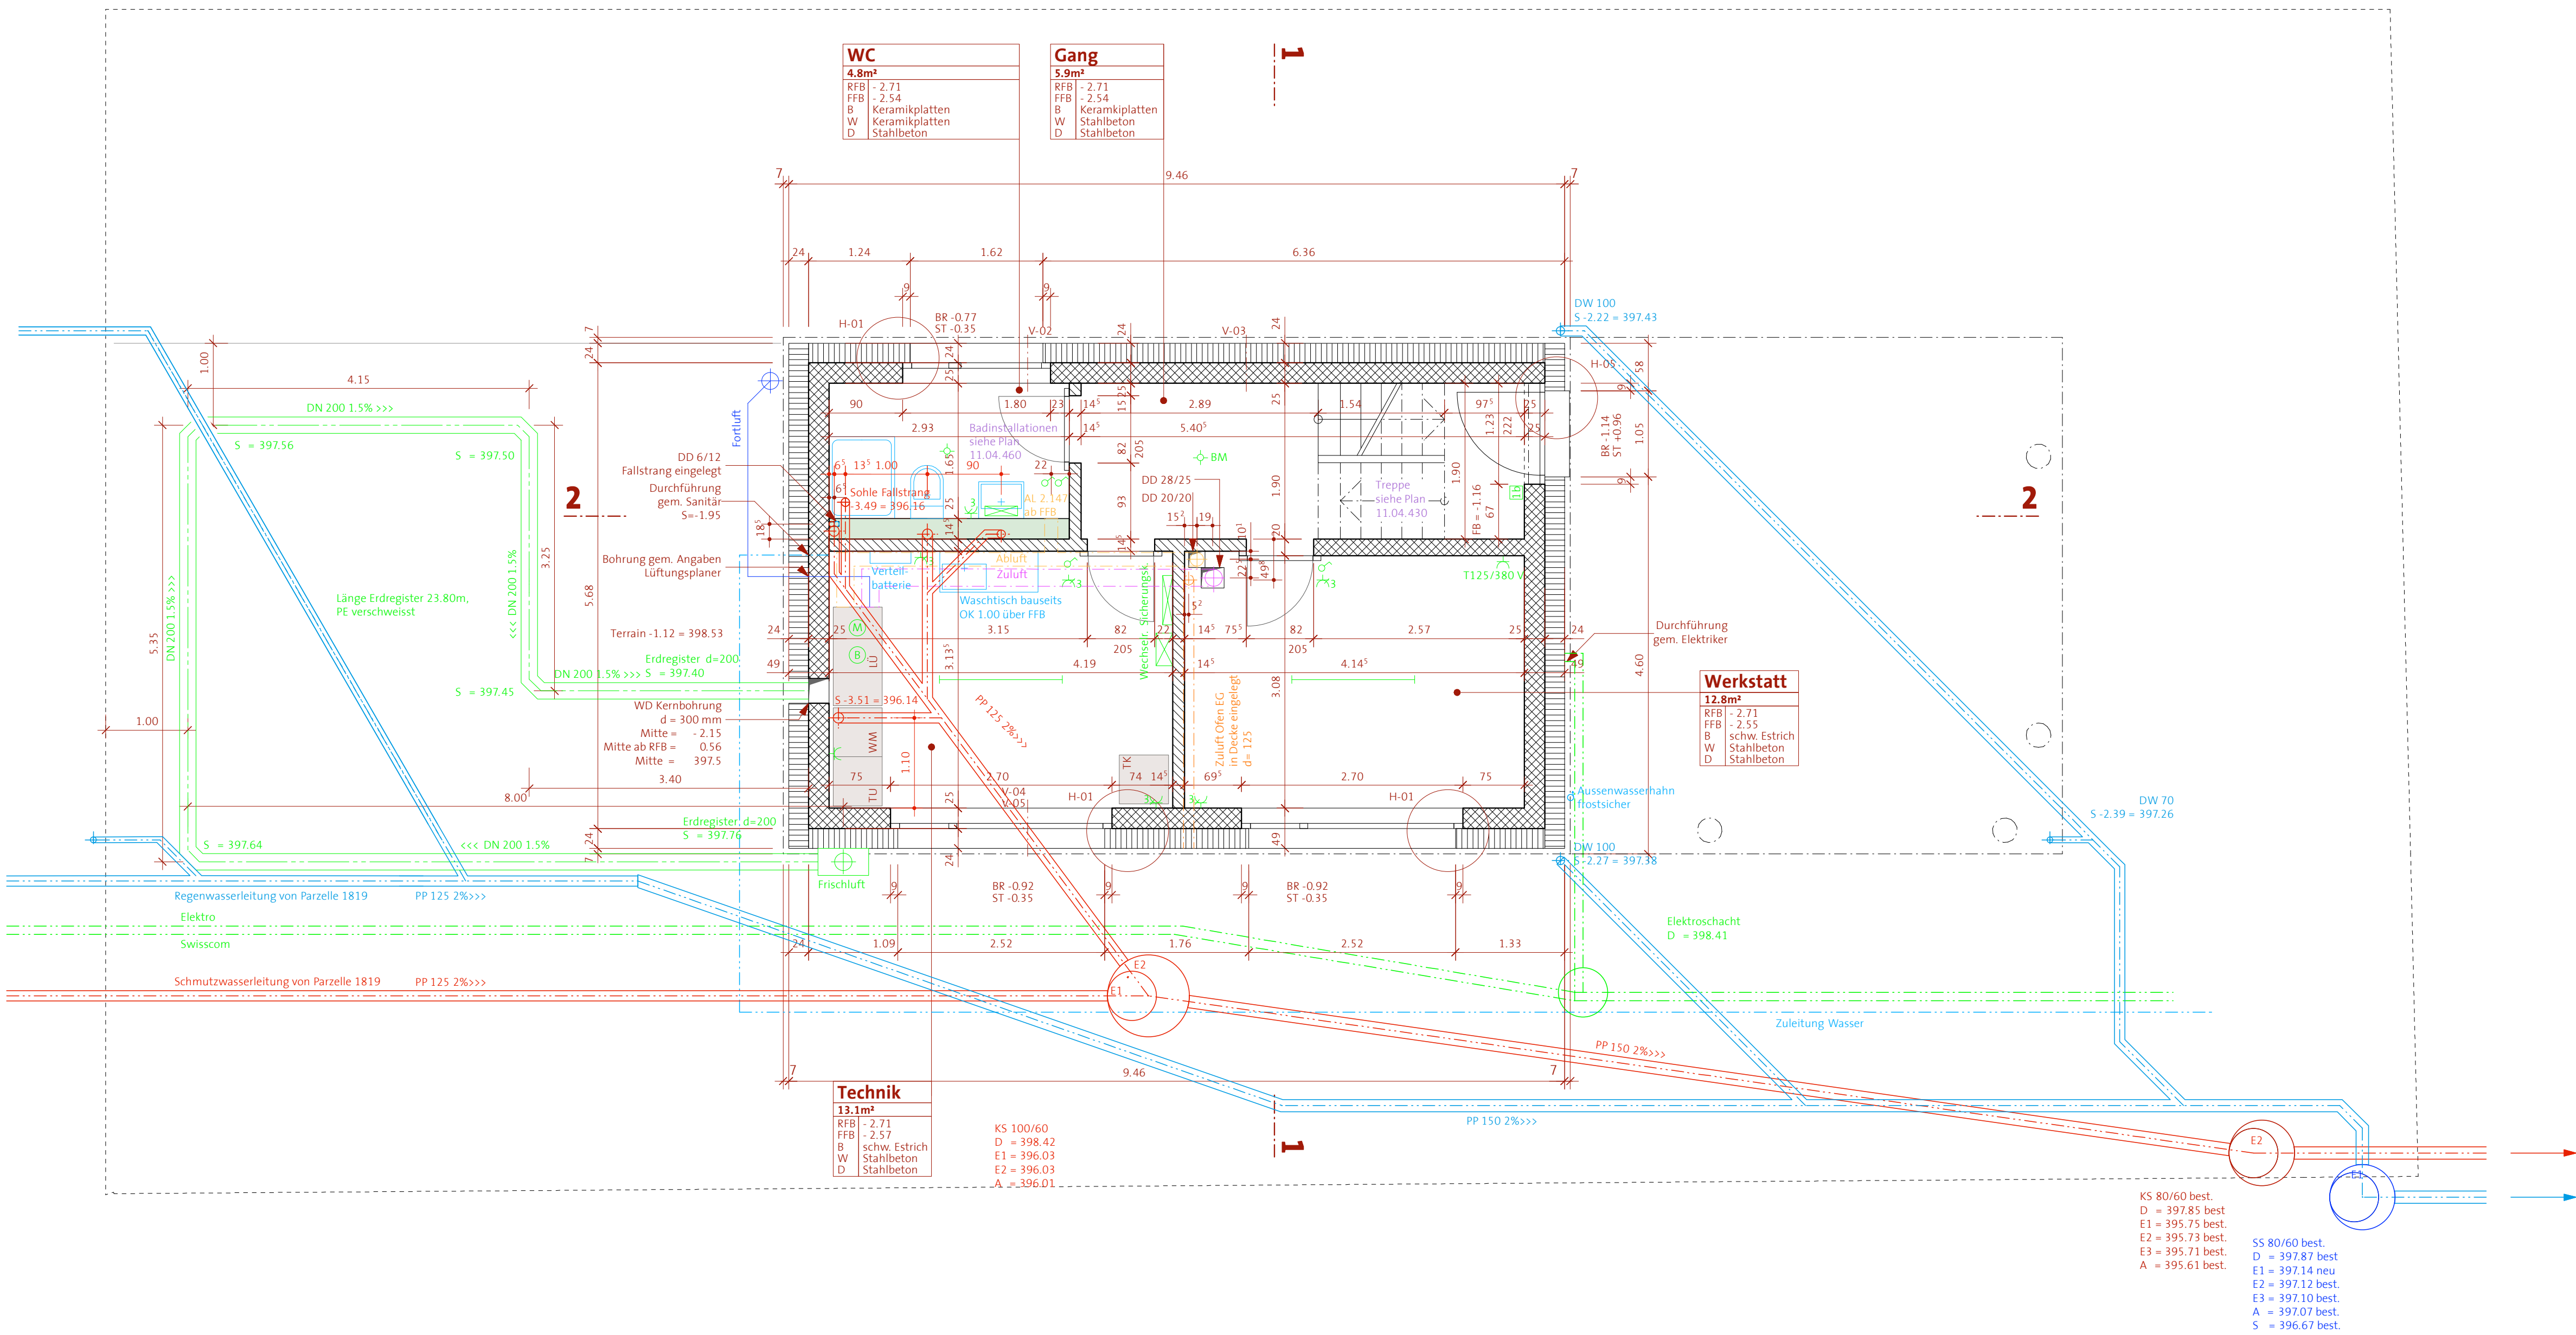

Abkürzungen	Rohbau	Ausbau	Werkleitungen	Umgebung
A Auslaufhöhe AK Aussenkante B Boden BA Bodendurchbruch BD Bodendurchbruch BE Bodenwasserteile BR OK fertige Brüstung BS Bodenschüttung D Decke DD Deckendurchbruch DS Deckenschüttung UD Dachwasserleitung E Einlaufhöhe FFB Fertigfußboden il im Licht KS Kontrollschacht OK Oberkante PU Putzöffnung RA Rauchabzug RD Rohdecke S Sohlenhöhe ST UK Sturz roh SW OK Schwelle UD unter Decke UK Unterkante UZ Unterzug VK Vorderkante VW Vorwand W Wand WD Wandschüttung WS Wandschüttung	Abbruch Stahlbeton Unterlagsboden StB-Fertigteile Backstein tragend Backstein nichttr. KS tragend KS nichttragend Sonstiges MW Stahl Vollholz Brettschichtholz Dämmung Aussparung Decke Aussparung Wand Bestand	Leichtbau einfach LB einf. hydrophob Leichtbau doppelt LB dop. hydrophob Kanalisation EDV & Telekom Heizung Lüftung & Klima Sanitär Brandschutz Einbauten Platten Teppich Kunststoff Linoleum	Schmutzwasser Meteorwasser Mischwasser Elektro Telekom & TV Fernwärme Gas Wasser	Terrain gew./neu Höhe best./neu Höhenli. best./neu Parzellengrenze Baulinie/-grenze Abstandsfläche Baum, Strauch Baum zu erh./rod. Ausstattung Möbl. best./zu entf. Leuchte (mobil) EDV Gebäudeverwaltung Schliessanlage Beschilderung

Neubau EFH Irene & Fredy Fahrni

Projektadresse: Riedstrasse 48 | 8272 Ermatingen
Irene & Fredy Fahrni Riedstrasse 48 | 8272 Ermatingen | Tel. 071 660 02 79

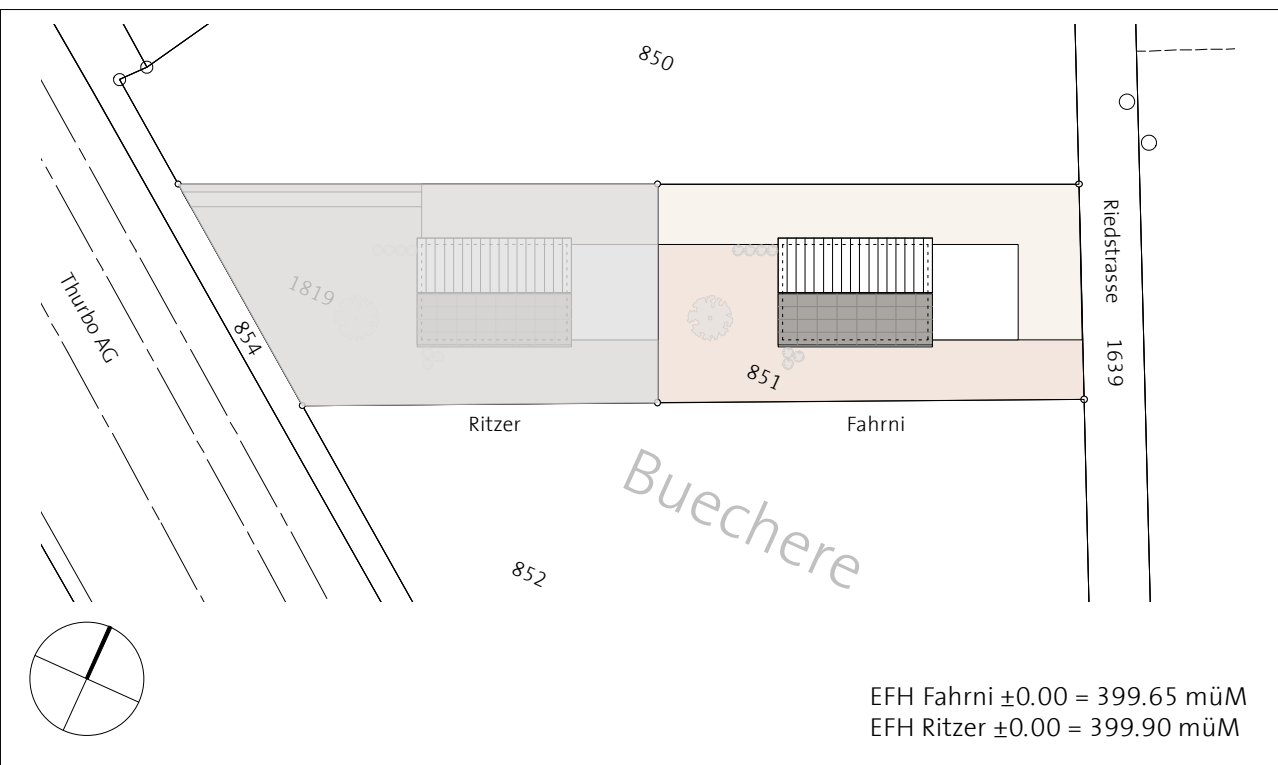

Revisionsplan M 1:50

Grundriss UG Nr. 11.04.906- A

Format | A1 | Gez | 13.03.13 | Rev | Gepr | Poststrasse 9a | 8272 Ermatingen | Tel. 071 660 09 09 | buero@dransfeld.ch
dransfeldarchitekten ag dransfeldarchitekten ag