


ANSICHT VON DER SEITE



ANSICHT VON VORNE

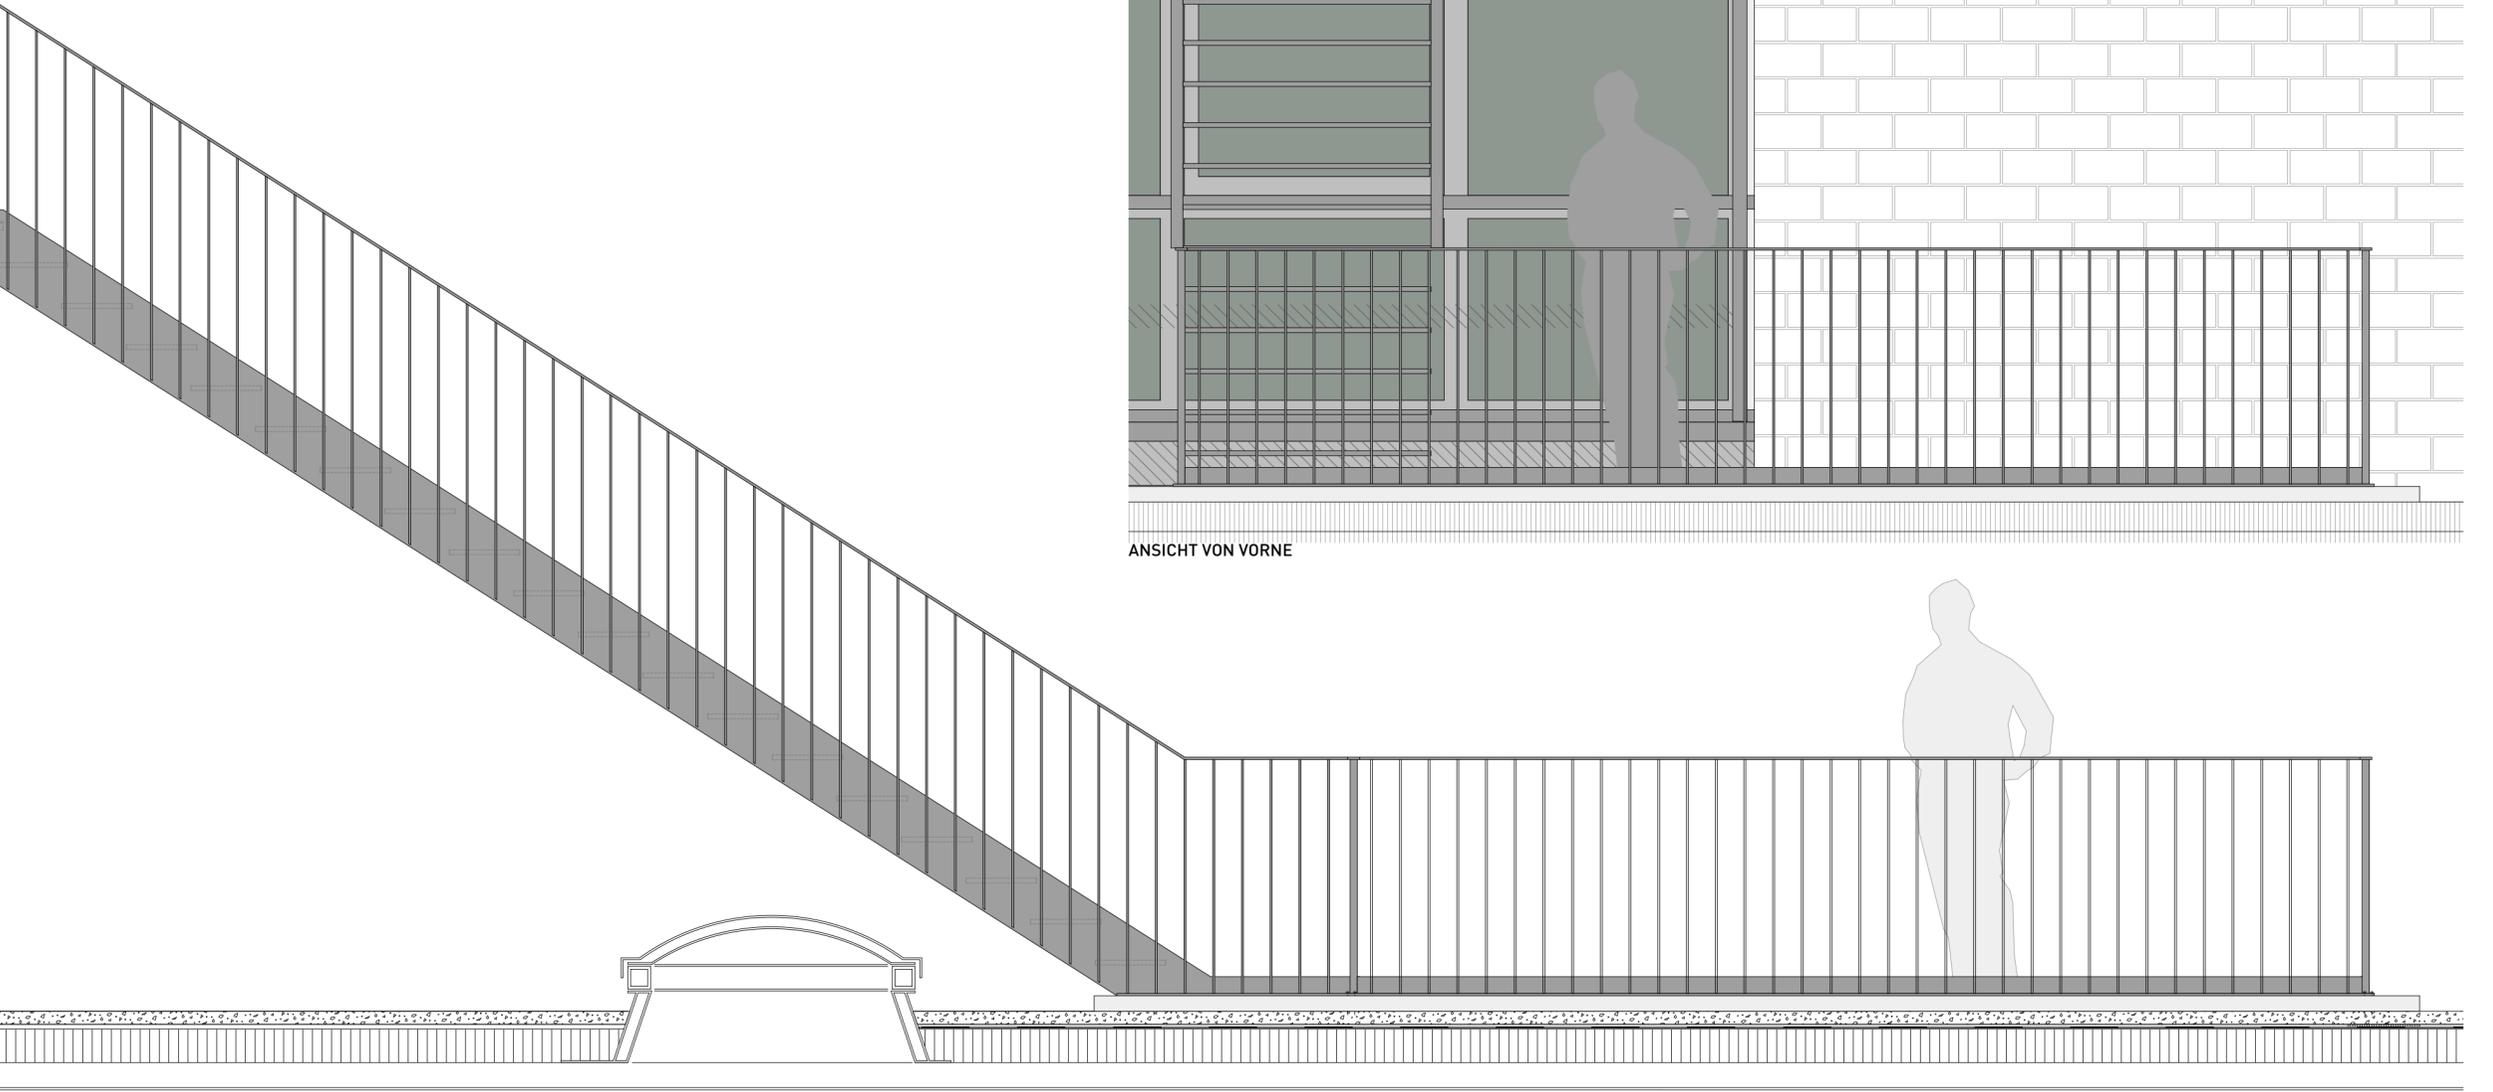

0903 Müliholz

Pfäffikerstrasse 34-38
8610 Uster

Bauherr: Anlagestiftung Immobilien Schweiz, Brunngrasstein 12, 4002 Basel

DATUM 02.07.2010

GEZ al

GRÖSSE A2

MST **1:20**

MÜLLER & TRUNIGER ARCHITEKTEN ETH SIA

PIERRE ROBIN ARCHITEKT HTL SIA

Hardturmstrasse 169, 8005 Zürich, T. +41 44 448 30 40, mail@muellertruniger.ch, www.muellertruniger.ch

1902

Aussentreppe ausgeführt gemäss Plan
MEMA Marti Metallbau AG

Aussentreppe auf Terrasse / Ansicht

REVISIONSPLAN 05.07.12

05.07.12