


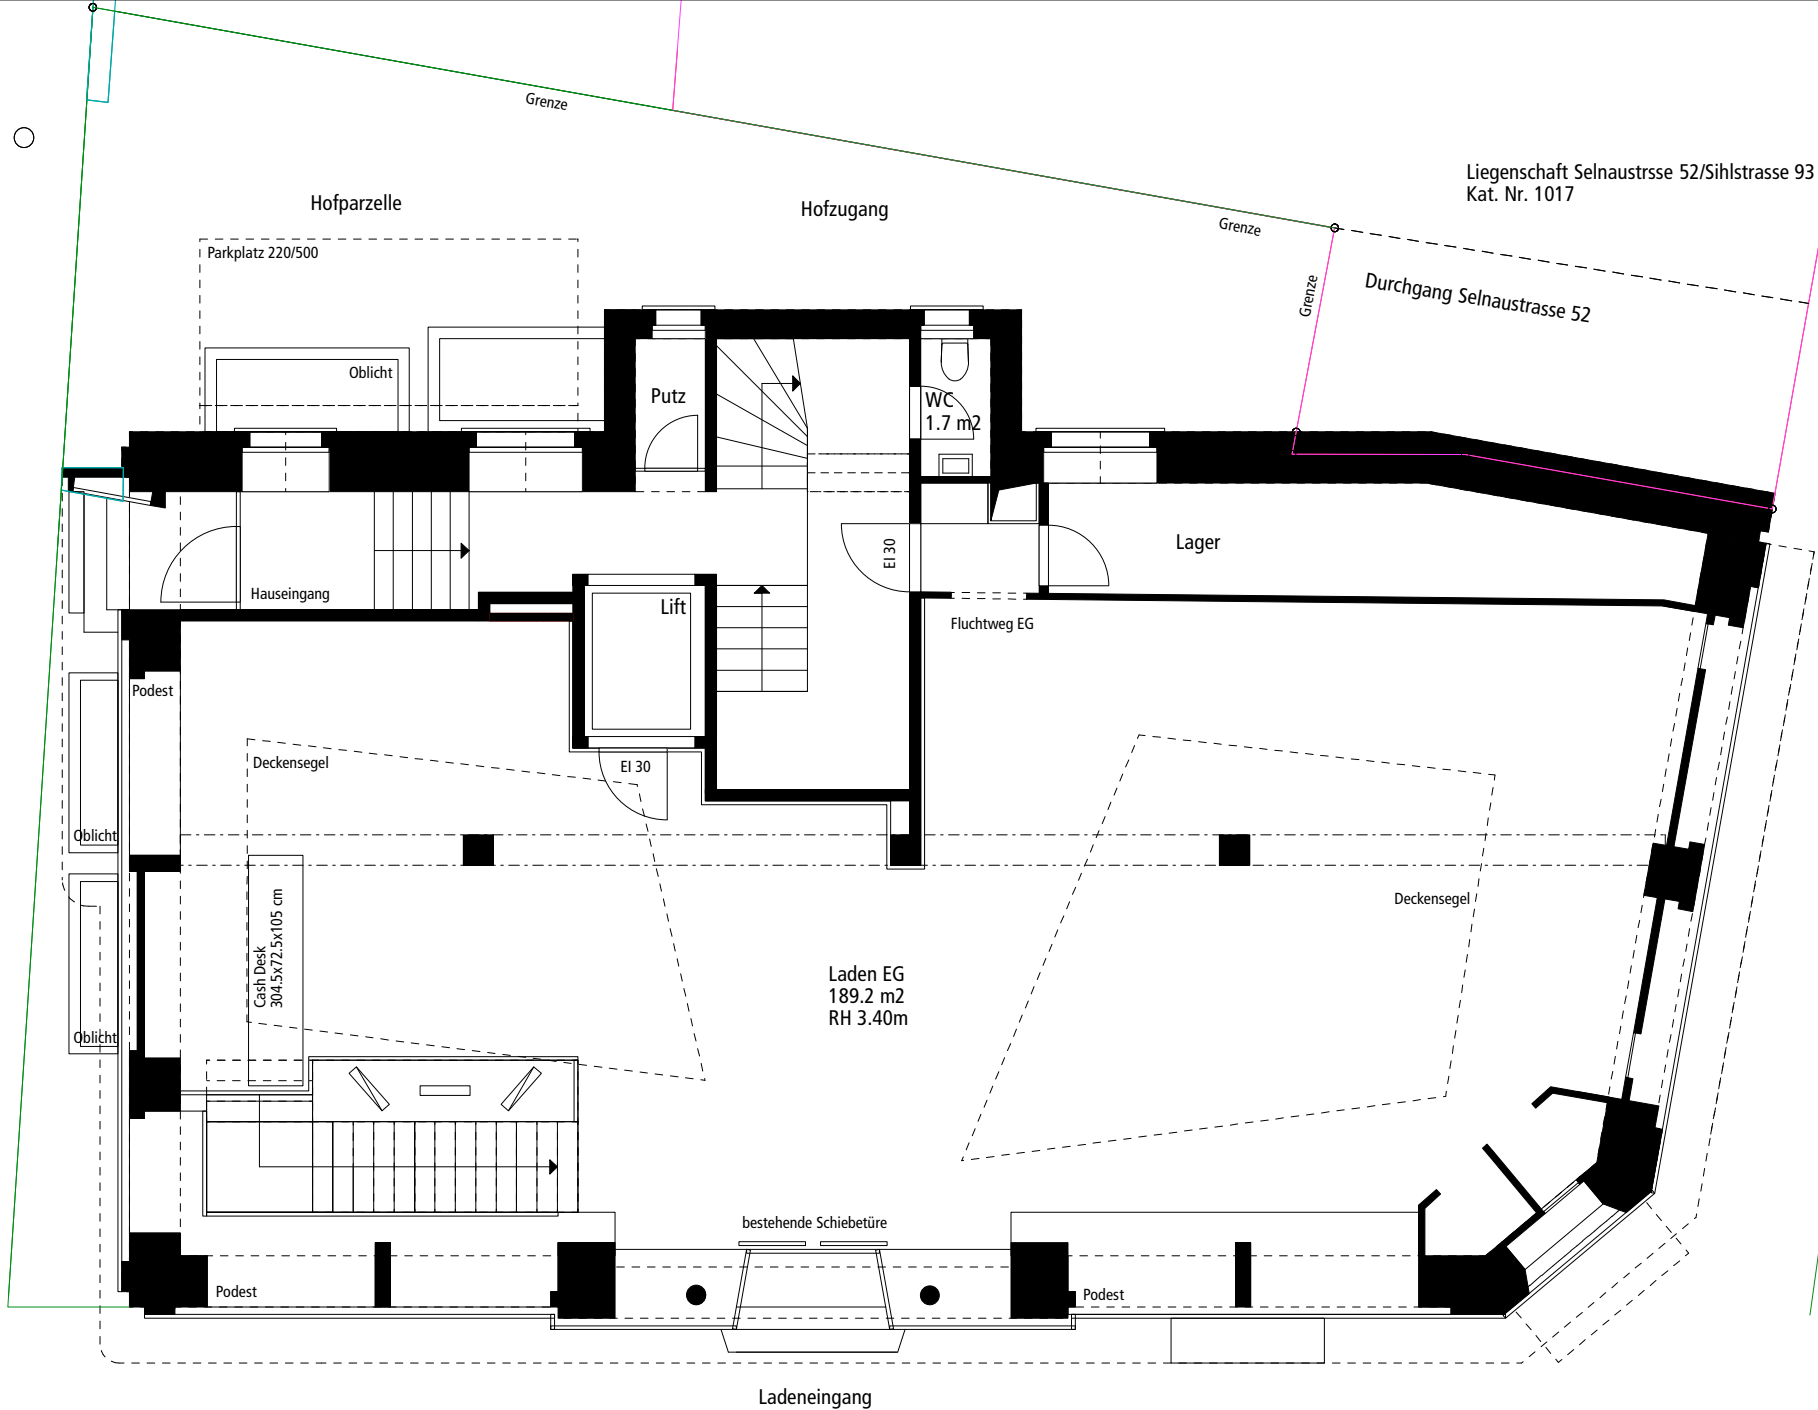

**Erdgeschoss 1:100**

Laden/Hauszugung  
NF 189.2 m<sup>2</sup>

Wohn- und Geschäftshaus Sihlstrasse 95, 8001 Zürich  
Platanus Immobilien AG

Revisionsplan 06.10.2009

**DNS**Architekten GmbH  
Letzigraben 114 8047 Zürich