


Schulhaus Dufour

General-Dufour-Strasse 18/22, 2502 Biel
3B ARCHITECTEN AG, SANDRANGSTRASSE 3B, 3000 BERN 14 T 031 310 20 40 F 031 310 20 50 MAIL@3B-ARCHITECTEN.CH CH-102.003.978 MWST

REVISIONSPLAN

Plan Nr. 3000_0601_02
Datum 15/09/22
Revision
Bezugskote ± 0.00 ± -

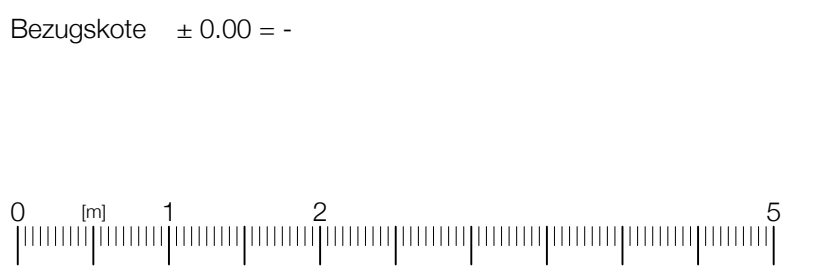

Baunerschaft Stadt Biel, Direktion Bau, Energie und Umwelt
Abteilung HOCHBAU
Zentrstrasse 43
2501 Biel/Bienne
hochbau@biel-bienne.ch
+41 32 320 26 11

Architekt 3B Architekten AG
Sandrastrasse 3b
3000 Bern 14
mail@3b-architekten.ch
+41 31 310 20 40

Revisions	Index	Datum	Gez.	Änderung

