


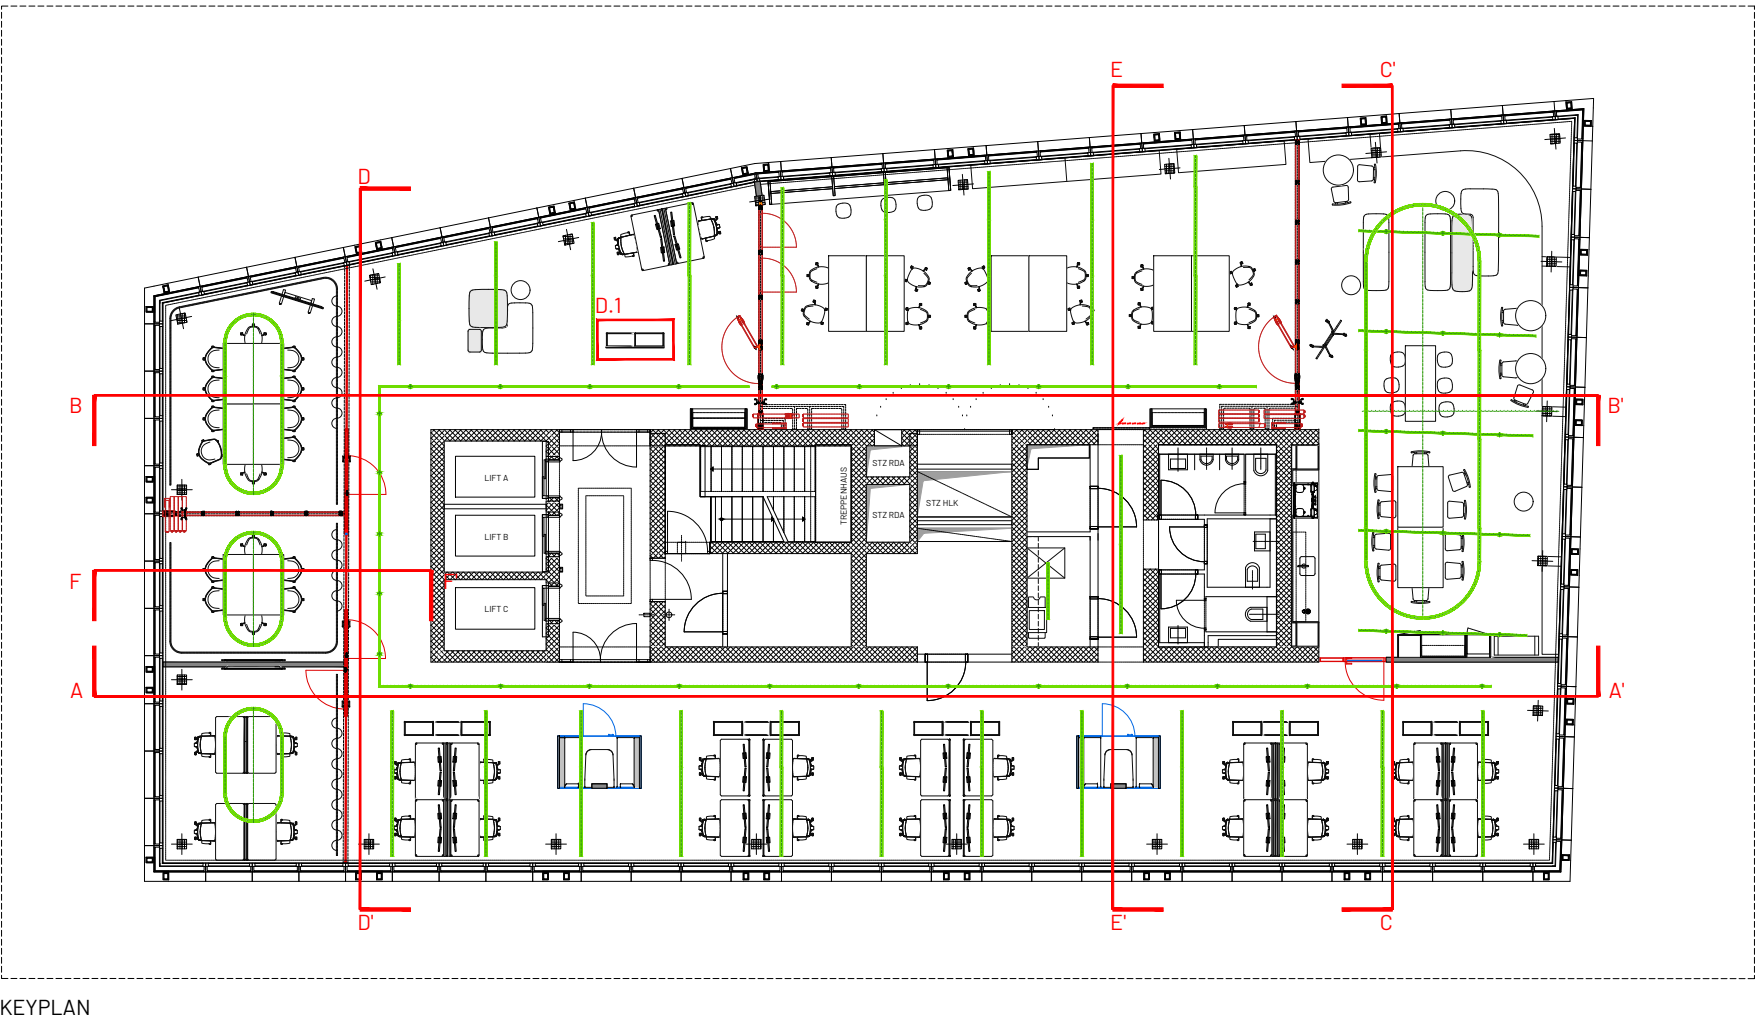
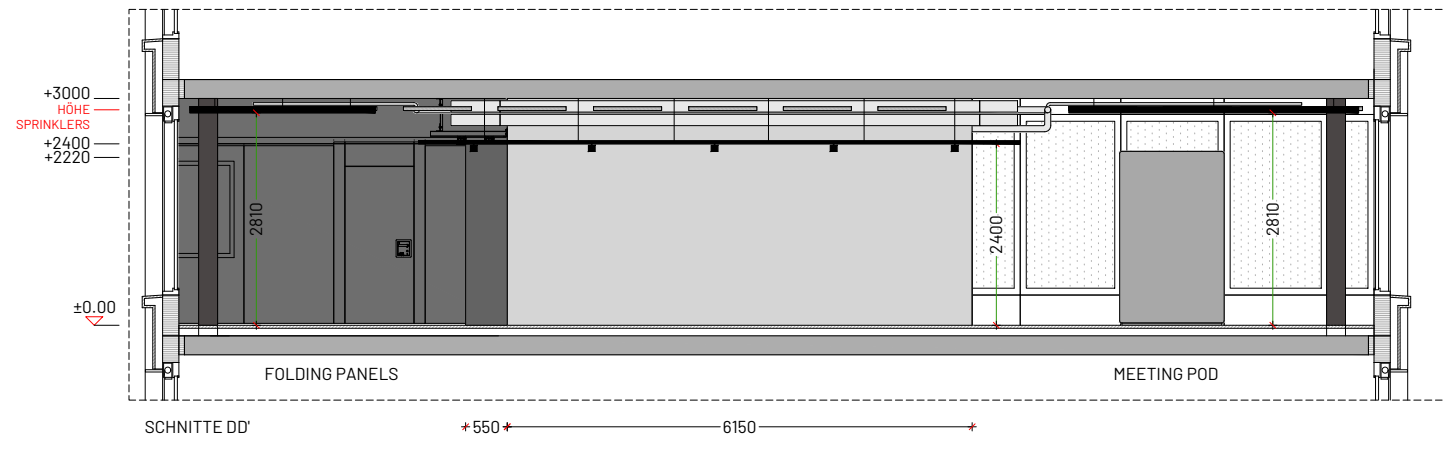
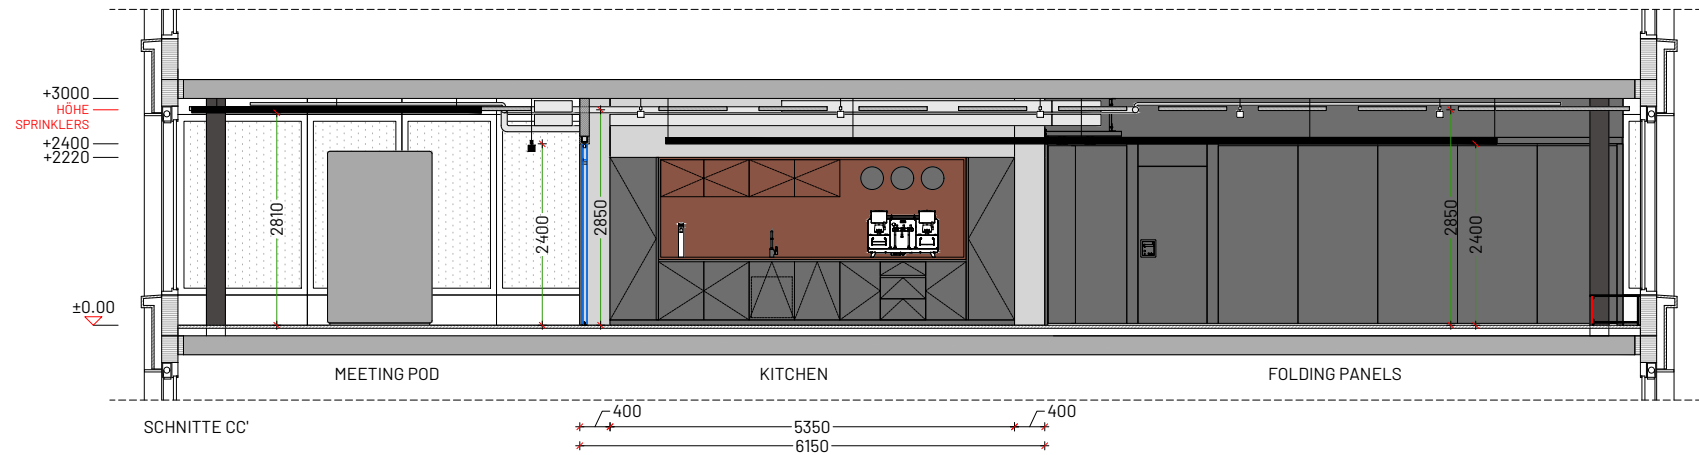
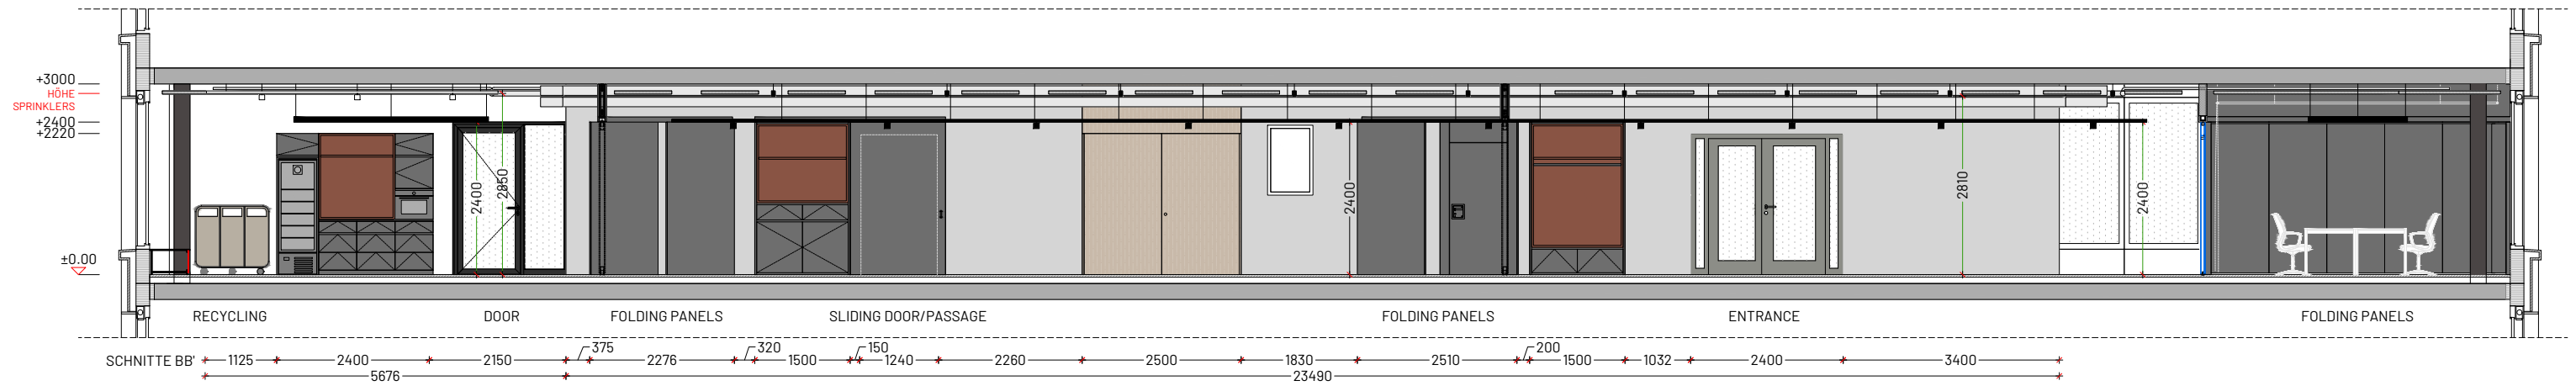
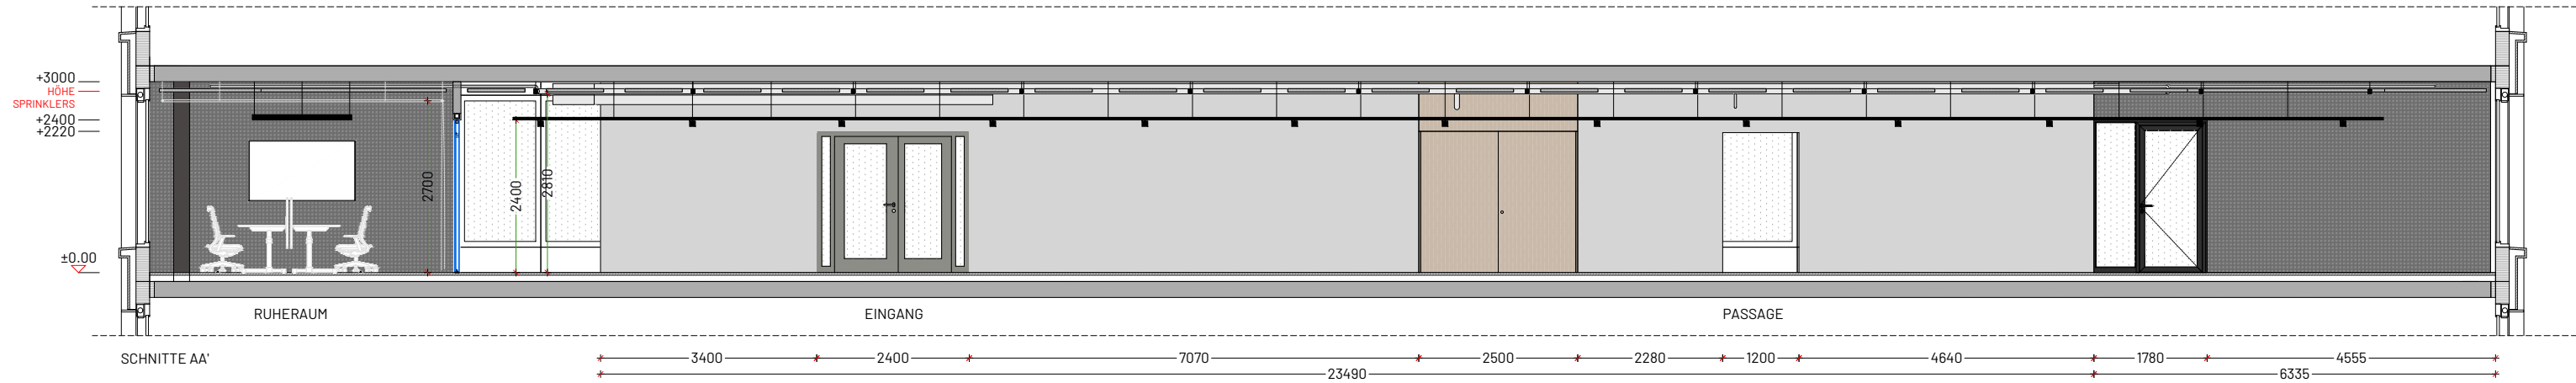


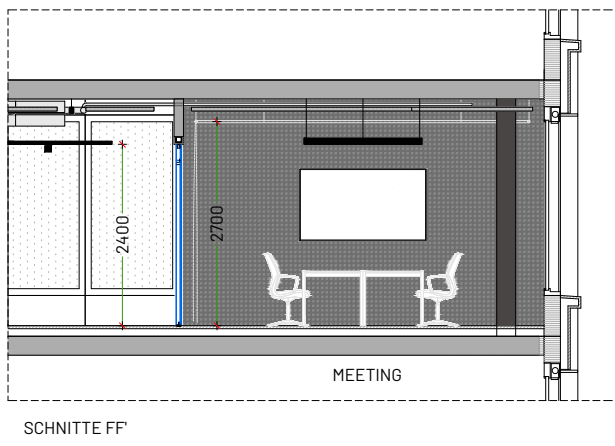

KEYPLAN

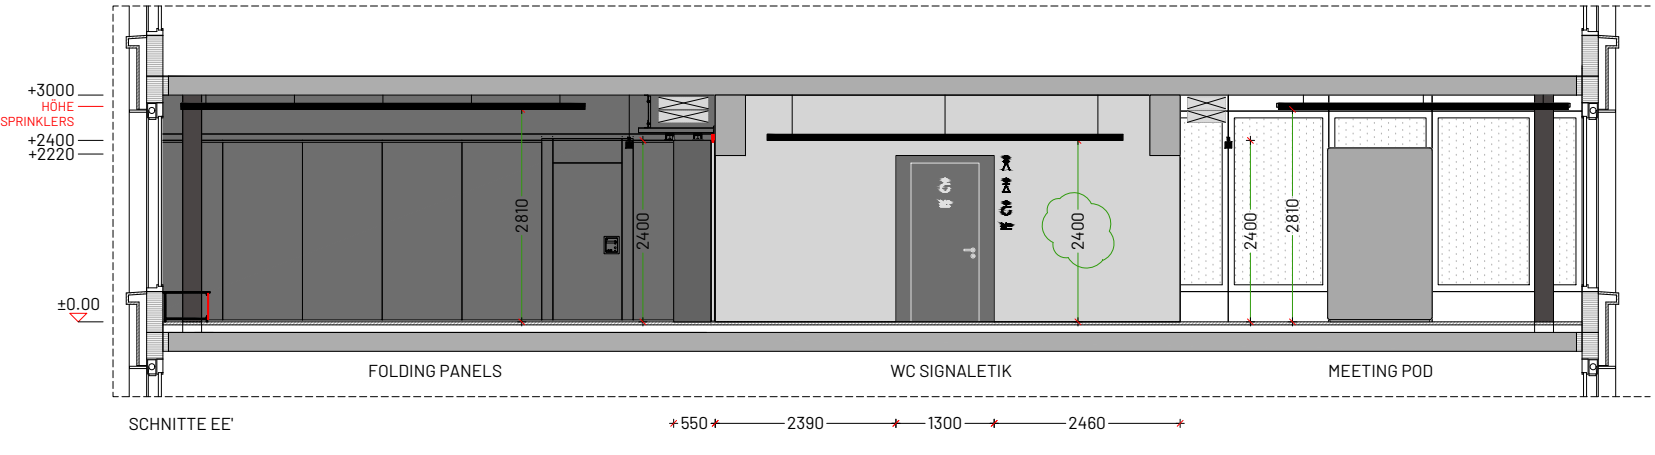

SCHNITTE FF'

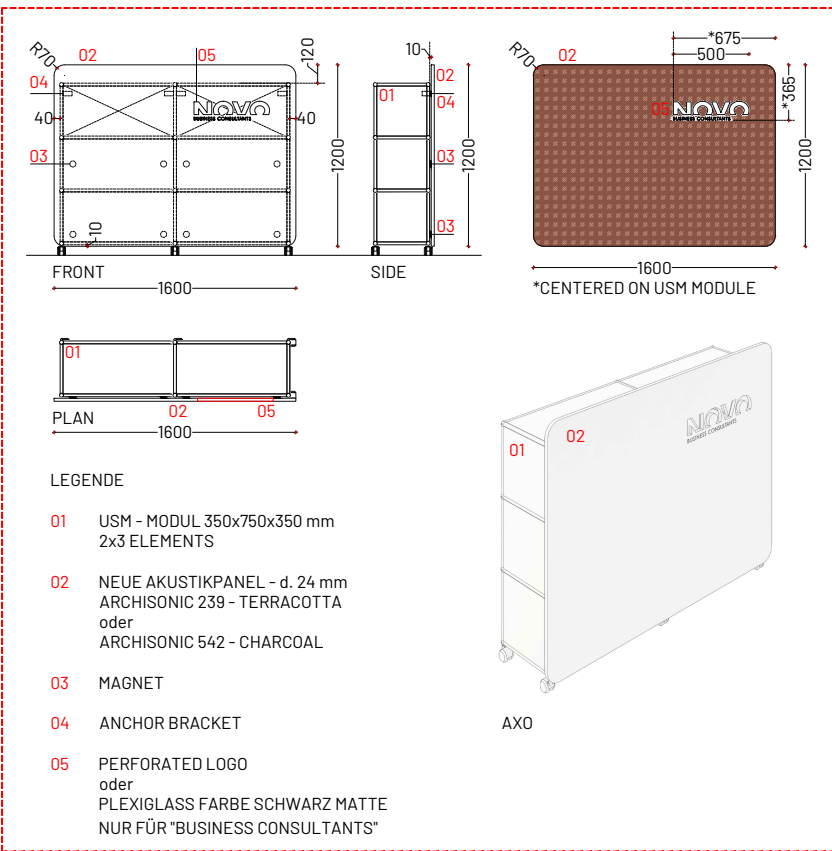

D.1 - R 1:50



ALLE MASSE SIND ROHMASSE. SÄMTLICHE MASSE SIND VOM UNTERNEHMER AM BAU ZU KONTROLLIEREN. DIFFERENZEN UND UNKLARHEITEN SIND ZWINGEND UND UNVERZÜGLICH DER BAULEITUNG ZU MELDEN.

Project No.	Client		
028	NOVO BUSINESS CONSULTANTS AG		
Project address	Franklin Turm - Hofwiesenstrasse, CH - 8050 Zürich		
Floor	Drawing Name		
19.0G	800-19 AS BUILT		
Scale	SCHNITTE & ANSICHTEN		
1:100 @ A2			
Studio Z20 AG			
Workplace Architecture Badenerstrasse 565B, 8048 Zurich Switzerland Info@z20.ch - www.z20.ch			
Prepared by	Check by	Date	Revision
EB	MV	11.04.2024	03