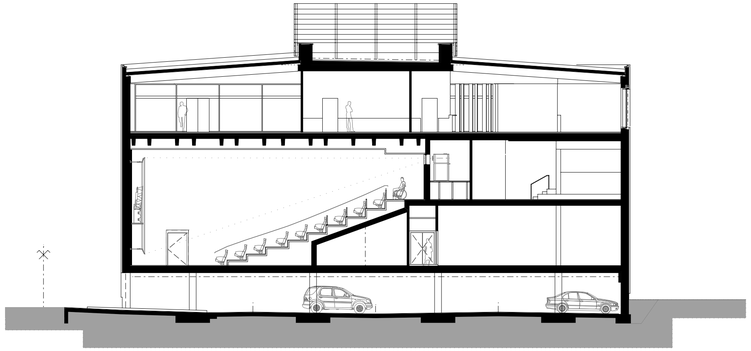

QS3 1:200

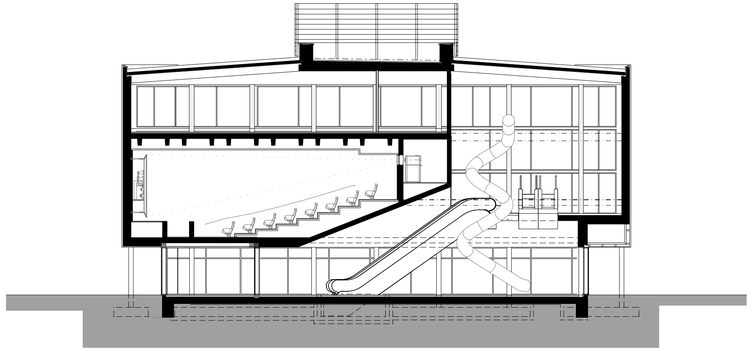

QS8 1:200

±0.00 = OK fertig Boden EG = **568.36 m ü. M.**

1887 Kitag City West Chur
BG City West, c/o Domenig Immobilien AG, Belmontstrasse 1, 7006 Chur

Revisionsplan Präsentation

Grundriss
Schnitte QS 3 und QS 8

meierpartner architekten
meierpartner architekten ag
kantonsschulstr. 6 | postfach 1224
8620 wetzikon
t +41 44 933 05 05 | f +41 44 933 05 06
www.meierpartner.swiss

Domenig Architekten
dipl. Architekten ETH SIA FH
Cornercialstrasse 36 | 7000 Chur
t +41 81 286 73 00 | f +41 81 286 73 01
architekten @domenig.ch | www.domenig.ch

Objekt-Nr.	1887
Plan-Nr.	4112
Rev.-Nr.	00
Mst.	1:200
Erstellt am	04.10.2023
Plangrösse	1050 / 297
Gezeichnet	sk
Geprüft	-
Druckdat.	06.03.2024
Dateiname	1887_Rev_00_QS3_und_8_200

Rev.-Nr.	Datum	Gez.	Revisionsbeschrieb