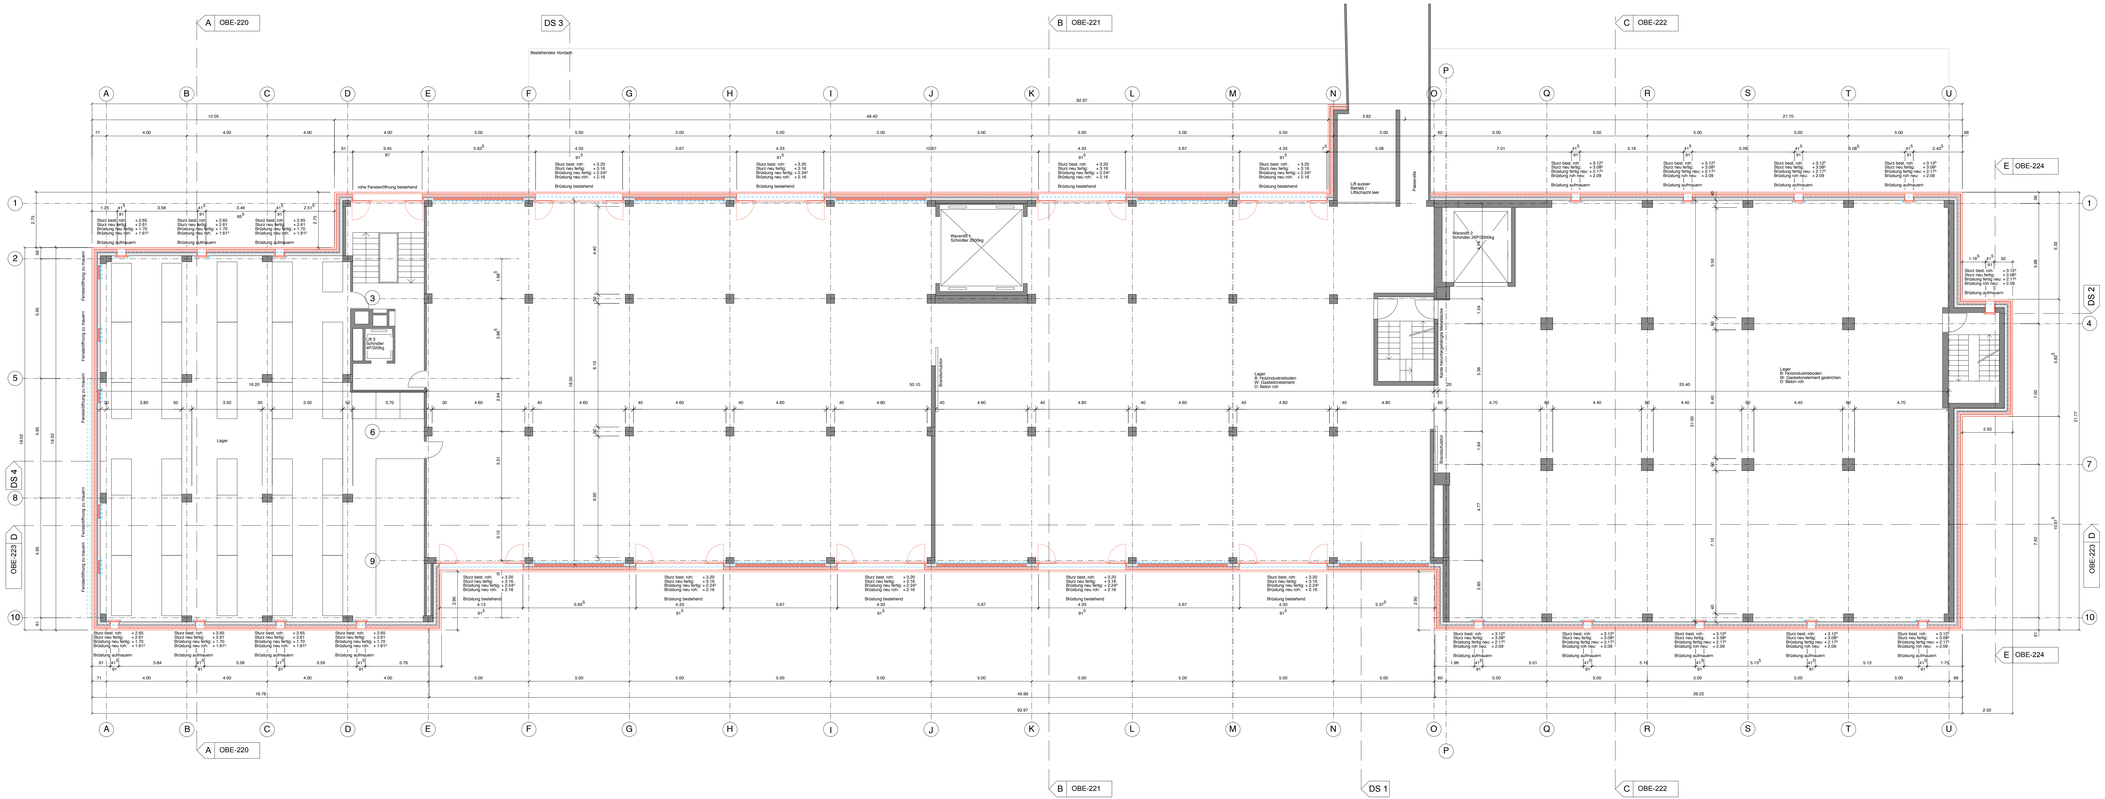

2. Obergeschoss

Legende:

- Abbruch
- Neu

Fensterkoten ab OK fertigem bestehendem Boden.

toptip

Gesamtsanierung Toptip, Phase L
Köllikerstrasse 80
5036 Oberentfelden

Eigentümer / Bauherrschaft	Baumanagement	Architektur
Coop Genossenschaft c/o Coop Direktion Immobilien Kasparstrasse 7 3027 Bern Tel. 031 998 64 48 Fax 031 998 64 67	S+B Baumanagement AG Louis Giroudstrasse 26 4601 Olten Tel. 062 286 60 00 Fax 062 286 60 01	Kocher Minder Architekten Uttigenstrasse 20 3600 Thun Tel. 033 534 37 27 Fax 033 221 01 55

Planungsphase: Revisionsplan

Planinhalt: 2. Obergeschoss, Gebäude A

Plan-Nummer	Massstab	Erstelldatum / Gez.	Planformat
OBE-208	1:100	13.05.2014	126x60

Planaenderungen

Index	Datum	Gez.	Aenderungen

Index Datum Gez. Aenderungen

Situation

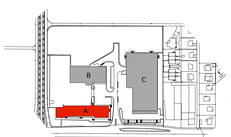

Sulzer+Buzzi Baumanagement AG

Kocher Minder Architekten