Schulhaus Dufour

3000

3B ARCHITEKTEN AG

General-Dufour-Strasse 18+22, 2502 Biel Ausführung **Grundriss Dachgeschoss** 1:50

3B ARCHITEKTEN AG SANDHAUSSTRASSE 3B 3005 BERN T+ T 031 310 20 40 F 031 310 20 50 WWW.3B-ARCHITEKTEN.CH CHE-102.000.019 MWST

REVISIONSPLAN

Plan Nr.3000_0601_05 3000_Werkplanre_Revisionsplaene.nwc

Datum 15/09/22 Gezeichnet YF

Revision Format 221/55.4

Bezugspkte ± 0.00 = -

Bauherrschaft Stadt Biel, Direktion Bau, Energie und Umwelt +41 32 326 26 11
Hochbauamt Biel
Zentralstrasse 49
2501 Biel/Bienne hochbau@biel-bienne.ch

Architekt 3B Architekten AG +41 31 310 20 40
Sandhausstrasse 3b
3005 Bern 14 mail@3b-architekten.ch

Revisionen
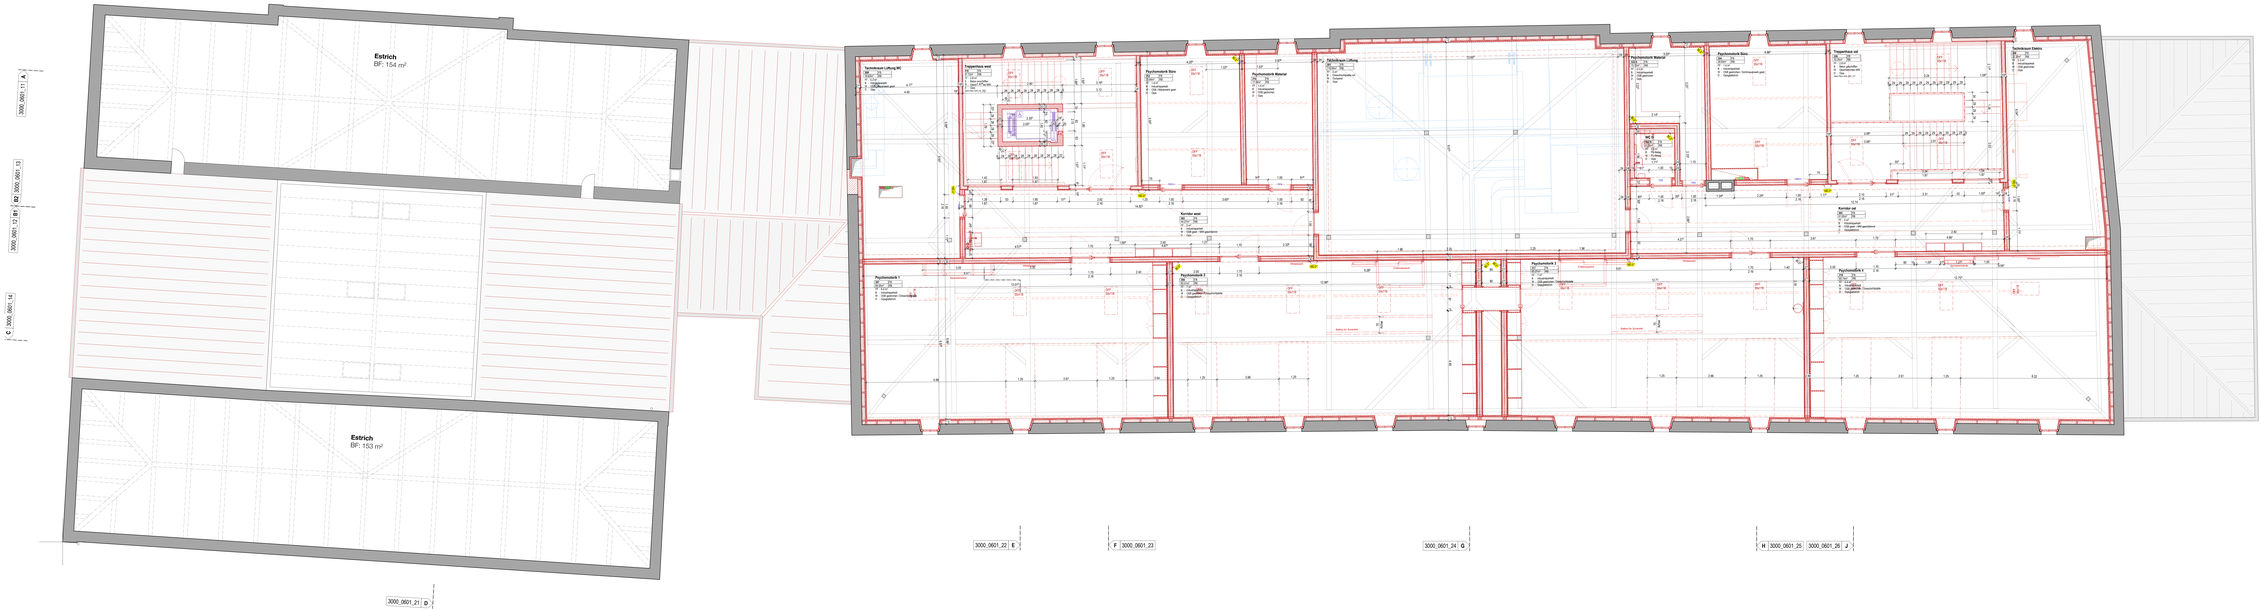
Index	Datum	Gez.	Änderung